

Søknad om ferdigattest

Pbl § 21-10, SAK10 §§ 8-1 og 8-2

Søknaden gjelder							
Eiendom/ byggsted	Gnr.	Bnr.	Festenr.	Seksjonsnr.	Bygningsnr.	Bolignr.	Kommune
	227	40					LINDÅS
	Adresse				Postnr.	Poststed	
	Molvikavegen 524				5993	OSTEREIDET	

Ferdigattest	
Tilfredsstillert tiltaket kravene til ferdigattest?	<input checked="" type="checkbox"/> Ja <input type="checkbox"/> Nei Hvis nei, fyll ut informasjonen nedenfor.
Det gjenstår følgende arbeider av mindre vesentlig betydning som vil bli utført innen 14 dager:	Dato
Type arbeider	
Bekreftelse på at disse arbeidene er utført vil være kommunen i hende innen:	Dato

Oppdatert dokumentasjon	
Er det foretatt ikke søknadspliktige endringer/justeringer i forhold til tillatelsen?	
<input type="checkbox"/> Ja <input checked="" type="checkbox"/> Nei	Hvis ja, vedlegg oppdatert situasjonsplan, tegninger eller dokumentasjon som viser hva som er utført.

Sluttrapport for avfall		
Sluttrapport av	Dato	vedlegges søknaden
Ansvarlig søker forplikter seg til å påse at sluttrapporten blir ajourført og oppbevart.		Vedlegg nr. K -

Varmesystem				
Energiforsyning		Varmefordeling		Ikke relevant
<input checked="" type="checkbox"/> Elektrisitet	<input type="checkbox"/> Sol	<input type="checkbox"/> Vannbåren gulvarme	<input type="checkbox"/> Luftoppvarming	
<input type="checkbox"/> Biobrensel	<input type="checkbox"/> Gass	<input type="checkbox"/> Vannbåren radioator	<input checked="" type="checkbox"/> Kamin/ovn/peis	
<input type="checkbox"/> Varmepumpe - luft	<input type="checkbox"/> Olje/parafin	<input checked="" type="checkbox"/> Elektriske varmekabler	<input type="checkbox"/> Annet	
<input type="checkbox"/> Varmepumpe - berg/sjø	<input type="checkbox"/> Annet	<input checked="" type="checkbox"/> Elektriske panelovner		
<input type="checkbox"/> Fjernvarme/spillvarme				

Erklæring	
<input checked="" type="checkbox"/>	Det bekreftes at tilstrekkelig dokumentasjon som grunnlag for driftsfasen er overlevert byggverkets eier

Vedlegg				
Beskrivelse av vedlegg	Gruppe	Nr. fra – til	Ikke relevant	
Situasjonsplan, avkjøringsplan	D	-	<input checked="" type="checkbox"/>	
Tegninger, plan, snitt, fasade	E	-	<input checked="" type="checkbox"/>	
Redegjørelser/kart	F	-	<input checked="" type="checkbox"/>	
Gjennomføringsplan	G	1 – 1	<input type="checkbox"/>	
Sluttrapport for avfallsplan og miljøsaneringsbeskrivelse	K	-	<input checked="" type="checkbox"/>	
Boligspesifikasjon i matrikkelen	H	-	<input checked="" type="checkbox"/>	
Uttalelser fra andre offentlige myndigheter	I	-	<input checked="" type="checkbox"/>	
Andre vedlegg	Q	1 – 1	<input type="checkbox"/>	

Underskrifter					
Ansvarlig søker for tiltaket (for tiltak etter pbl § 20-1)			Tiltakshaver (bare for tiltak uten ansvarlig søker pbl § 20-4)		
Foretak FH Gruppen AS			Navn		
Kontaktperson Liv Anita Jensen	Telefon 93039600	Mobiltelefon	Kontaktperson	Telefon	Mobiltelefon
E-post lj@fhgruppen.no			E-post		
Dato 31.10.2019	Underskrift 		Dato	Underskrift	
Gjentas med blokkbokstaver LIV ANITA JENSEN			Gjentas med blokkbokstaver		

Kommunens saksnr.
15/4159

Vedlegg
G 1

Side
1 av 1




Gjennomføringsplan


Versjonsnr. 2 Dato 31.10.2019 Signatur, ansv. søker *[Handwritten Signature]*

Eiendom/ byggested	Gnr. 227	Bnr. 40	Festenr.	Seksj.nr.	Bygn.nr.	Kommune LINDÅS	Adresse Molvikavegen 524	Postnr. 5993	Poststed OSTEREIDET
-------------------------------	-------------	------------	----------	-----------	----------	-------------------	-----------------------------	-----------------	------------------------

Beskrivelse av fagområde, ansvarsområde, tiltaksklasse (i hhv. prosjektering, utførelse og uavhengig kontroll)			Foretakets navn og org.nr.	Kryss for planlagt samsvarserklæring / kontrollertklæring erstattes med dato når denne foreligger				Sett kryss når arbeidet innen ansvarsområdet er avsluttet
Alle fagområder i tiltaket	Beskrivelse hentet fra søknad om ansvarsrett	Tiltaks- klasse		Søknad om rammetillatelse	Søknad om igangsettings- tillatelse/ett- trinnsøknad	Søknad om midlertidig brukstillatelse	Søknad om ferdigattest	
(1)	(2)	(3)	(4)	(5)	(6)	(7)	(8)	(9)
PROSJEKTERING	PROSJEKTERING							
-	SØK og Arkitekturprosjektering	1	FH Gruppen AS, 920318479		31.10.19			×
-	Sanitæranlegg	1	Lindås Rør & Sanitær AS 935347920 (S)		09.12.15			×
UTFØRELSE	UTFØRELSE							
Grunnarbeider	Utstikking/plassering	1	SH Oppmåling AS 913864344 (S)				29.03.19	×
-	Grunn/Terrengarbeider	1	Frode Haugsvær Maskin AS 985442320 (S)				10.10.19	×
-	Fundamenter ink radontiltak	1	Selvbygger				01.07.19	×
Bygningsarbeid	Tømrerarbeid	1	FH Entreprenør AS, 997626923				31.10.19	×
-	Våtrom	1	Jondal Mur & Flis AS 990891907 (S)				24.05.19	×
-	Pipe/ildsted	1	Jondal Mur & Flis AS 990891907 (S)				24.05.19	×
Installasjoner	Sanitæranlegg	1	Lindås Rør & Sanitær AS 935347920 (S)				23.08.19	×

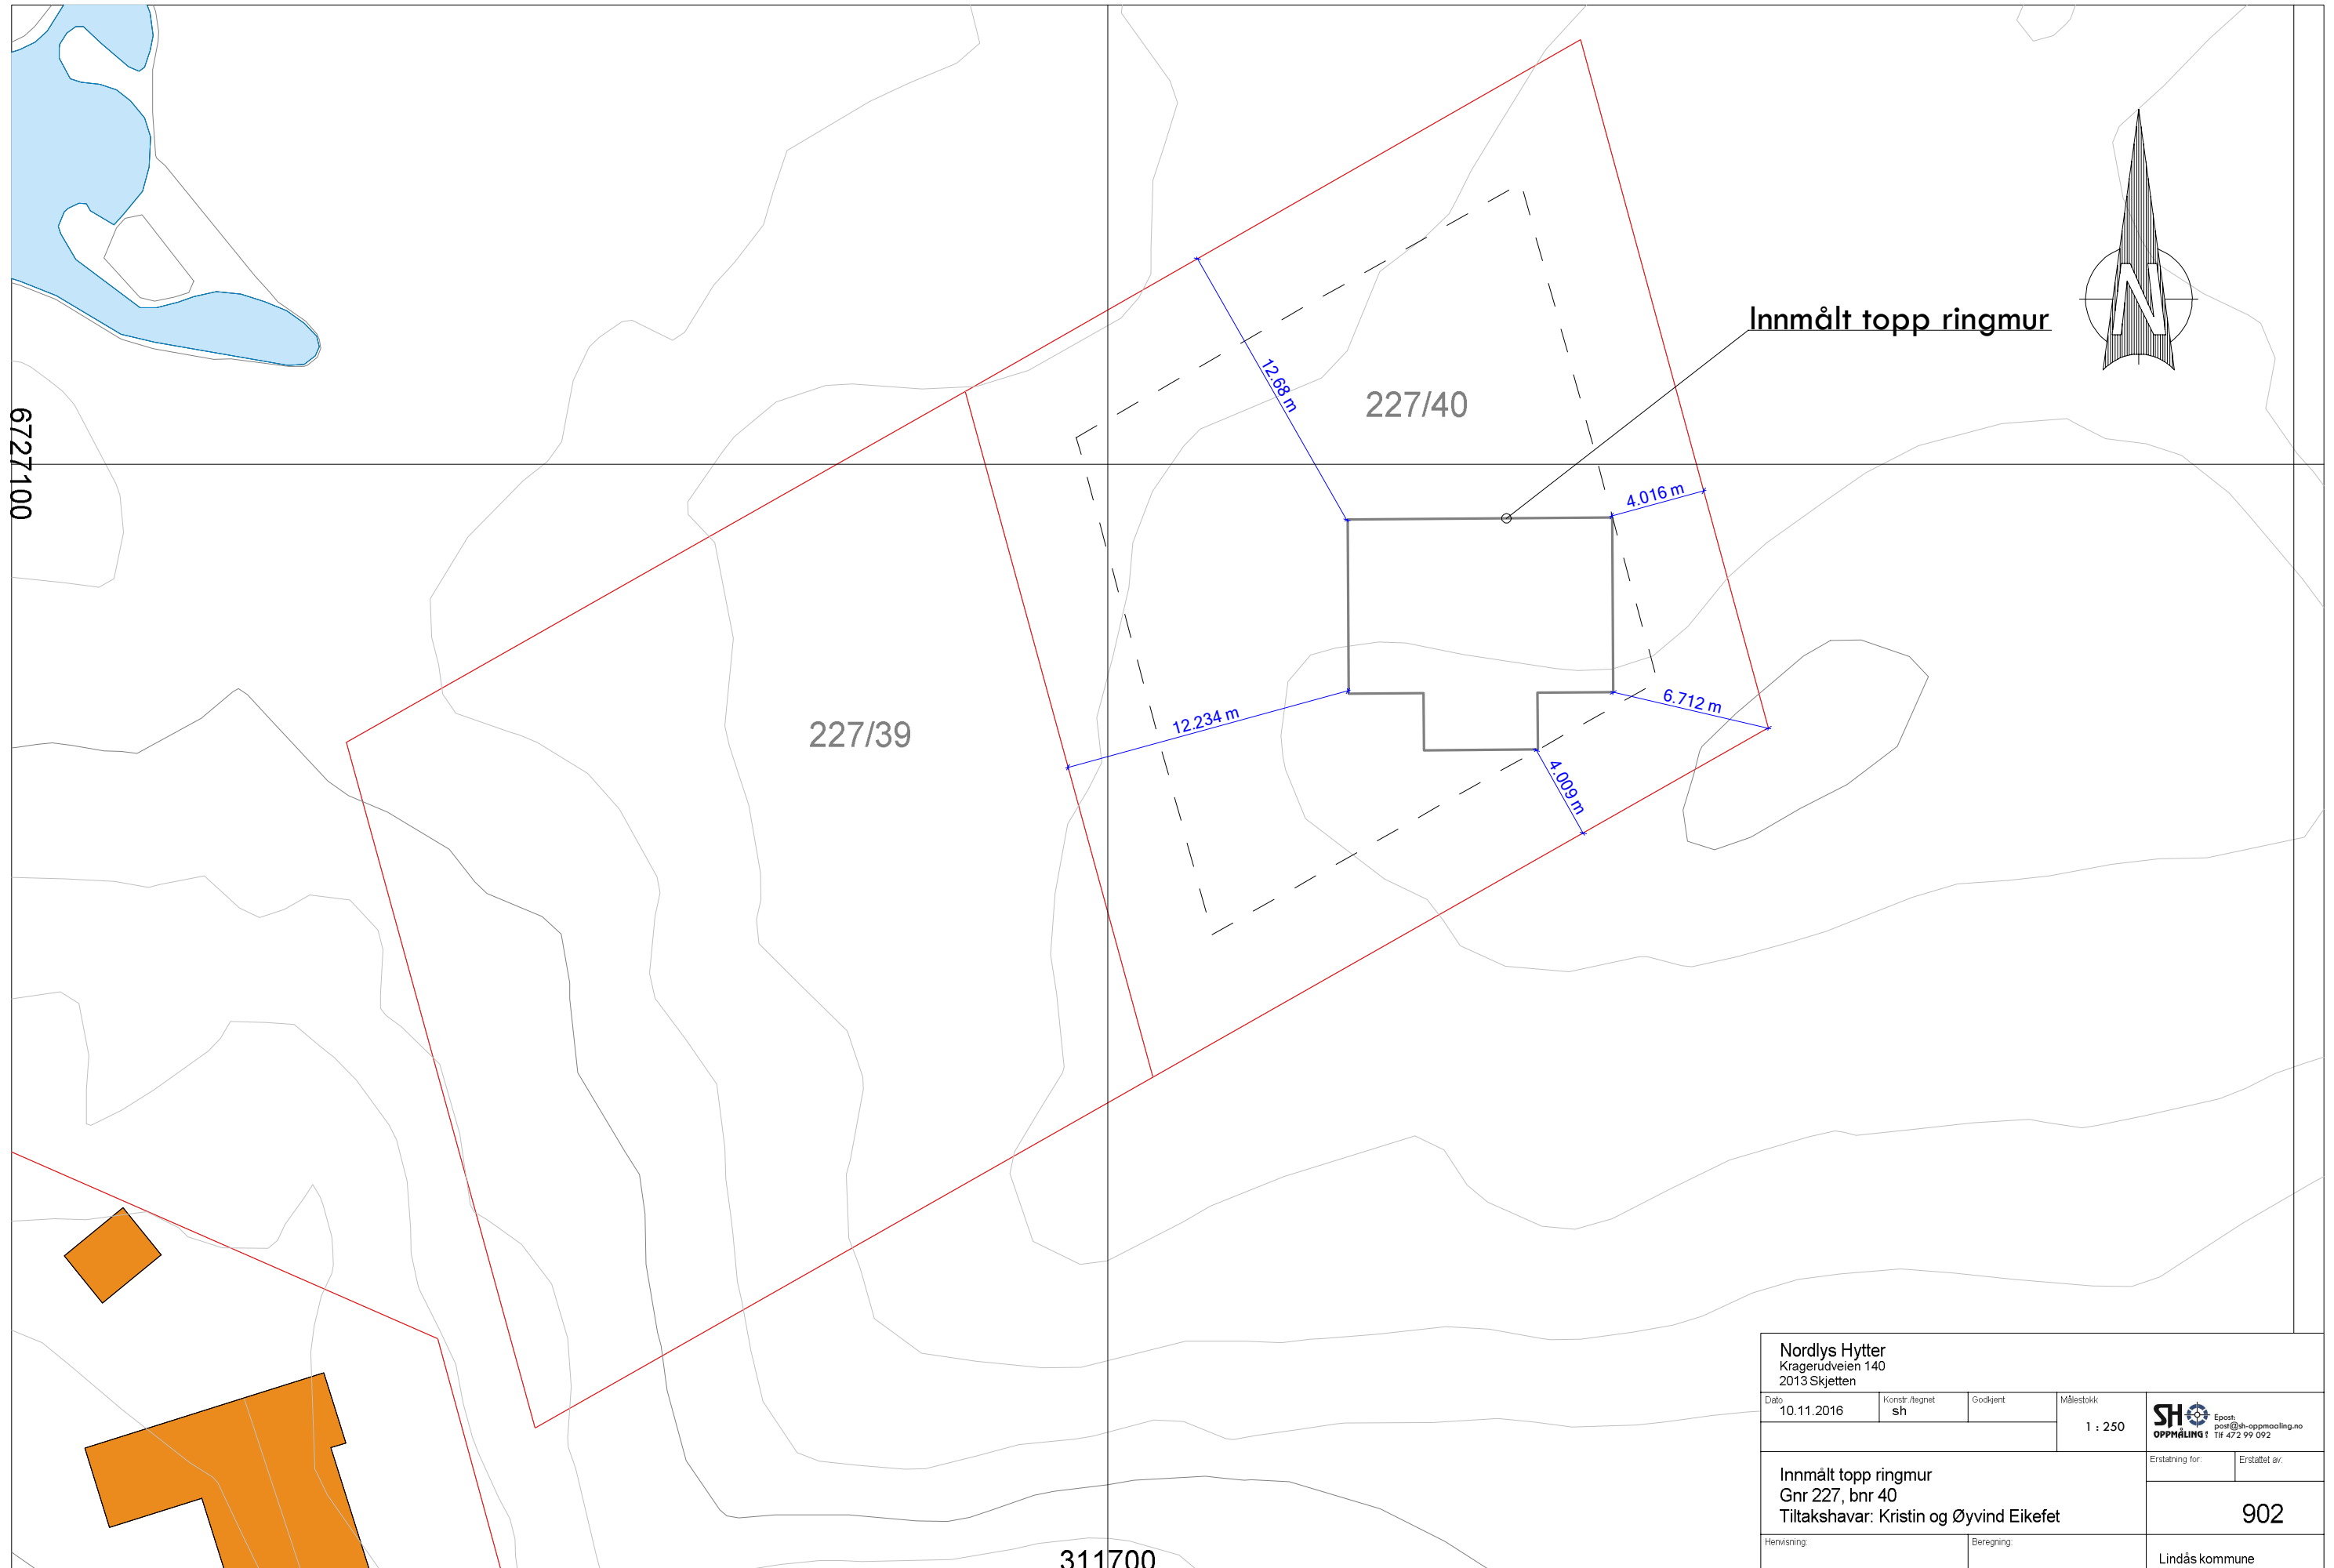

Innmålt topp ringmur

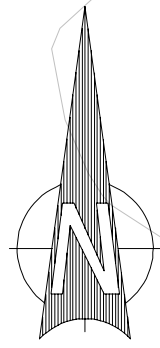

6727100

227/40

227/39

311700

Nordlys Hytter Kragerudveien 140 2013 Skjetten			
Dato	Konstr.Ægnet	Godkjent	Målestokk
10.11.2016	sh		1 : 250
Innmålt topp ringmur Gnr 227, bnr 40 Tiltakshavar: Kristin og Øyvind Eikefet			Erstatning for: Erstatet av: 902
Henvisning:		Beregning:	Lindås kommune

