


Innmålt topp ringmur

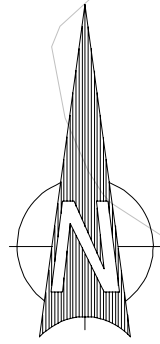

6727100

227/40

227/39

311700

<b>Nordlys Hytter</b> Kragerudveien 140 2013 Skjetten			
Dato	Konstr. Ægnet	Godkjent	Målestokk
10.11.2016	sh		1 : 250
Innmålt topp ringmur Gnr 227, bnr 40 Tiltakshavar: Kristin og Øyvind Eikefet			Erstatning for: Erstatet av: <b>902</b>
Henvisning:		Beregning:	Lindås kommune

