


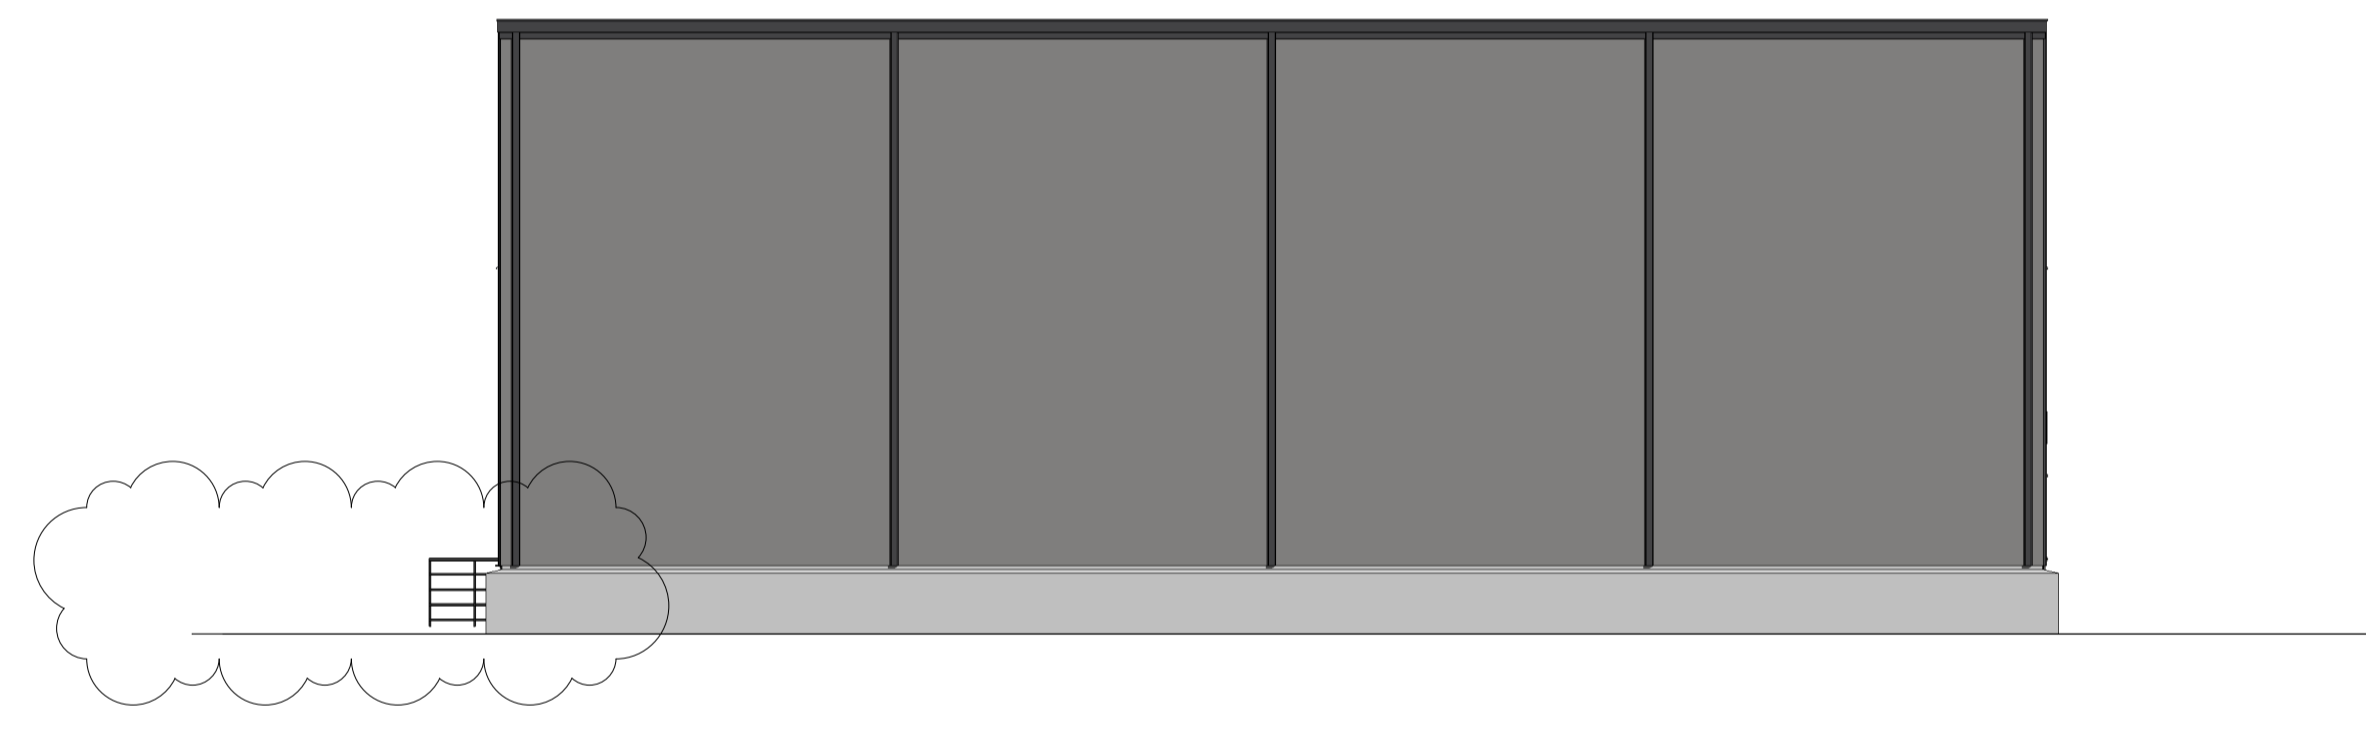


Fasade Nord
1 : 100



Fasade Vest
1 : 100



Fasade Øst
1 : 100

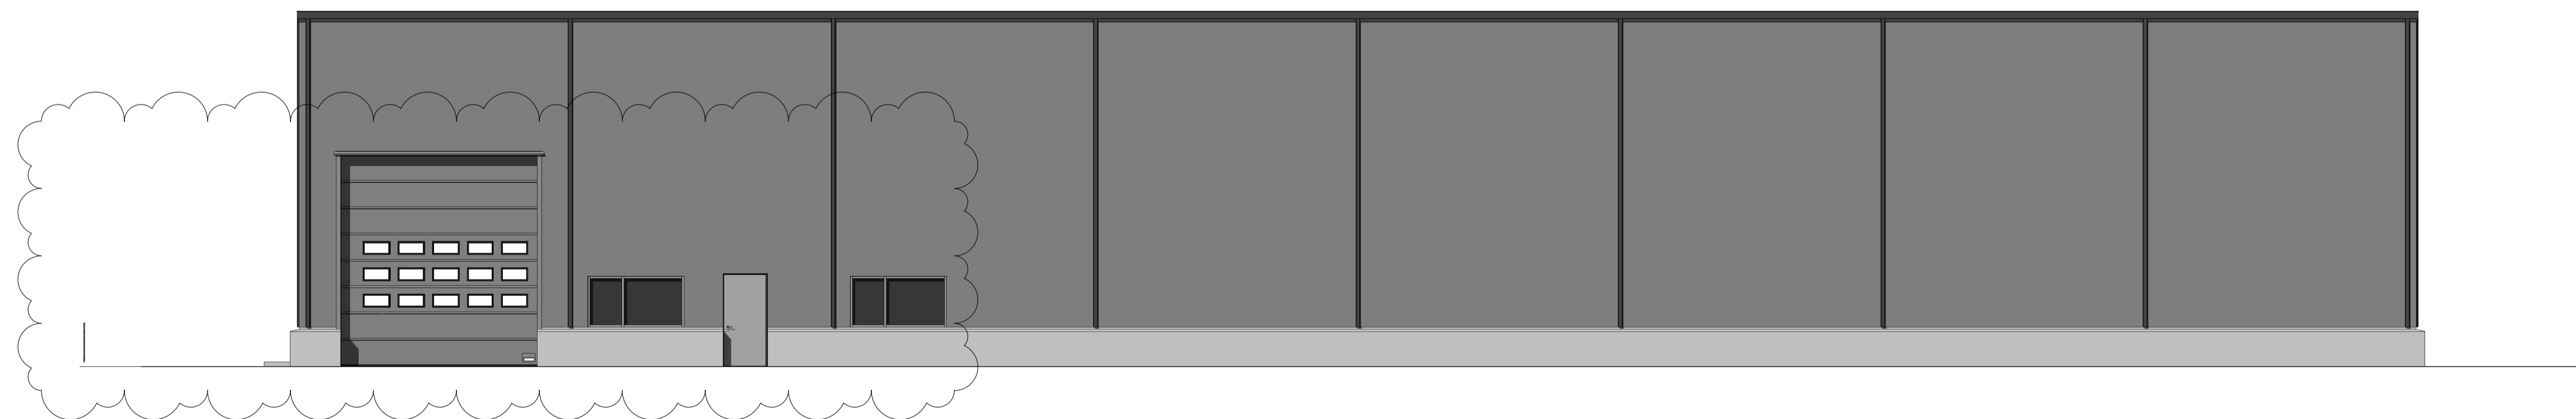

Fasade Sør
1 : 100

Galteråsen 3-5			
Enter address here			
Oppdragsgiver Midgard Gruppen AS			
		HELGESEN TEKNISKE BYGG AS 5281 Valestrandfossen T: 56 19 34 00 www.htb.no	
Prosjektnr. 2319	Dato 15.10.2019	Fase: Forprosjekt	
Fasader			
Tegningsnummer A-300	Målestokk: 1 : 100 / A1	Tegn. THo	