

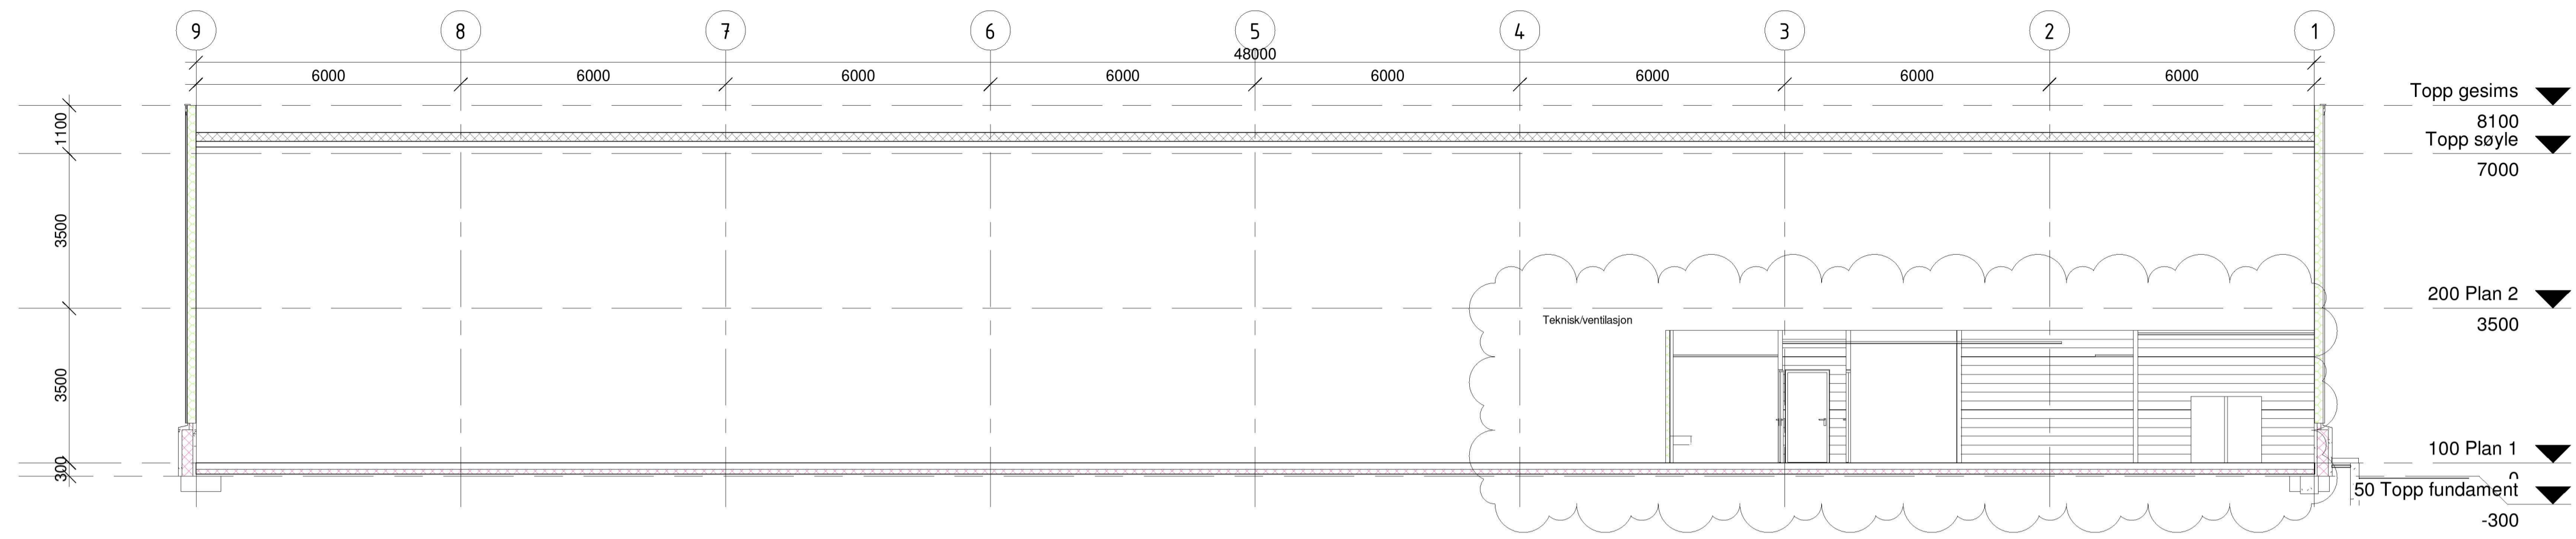


Oppriss
1 : 100

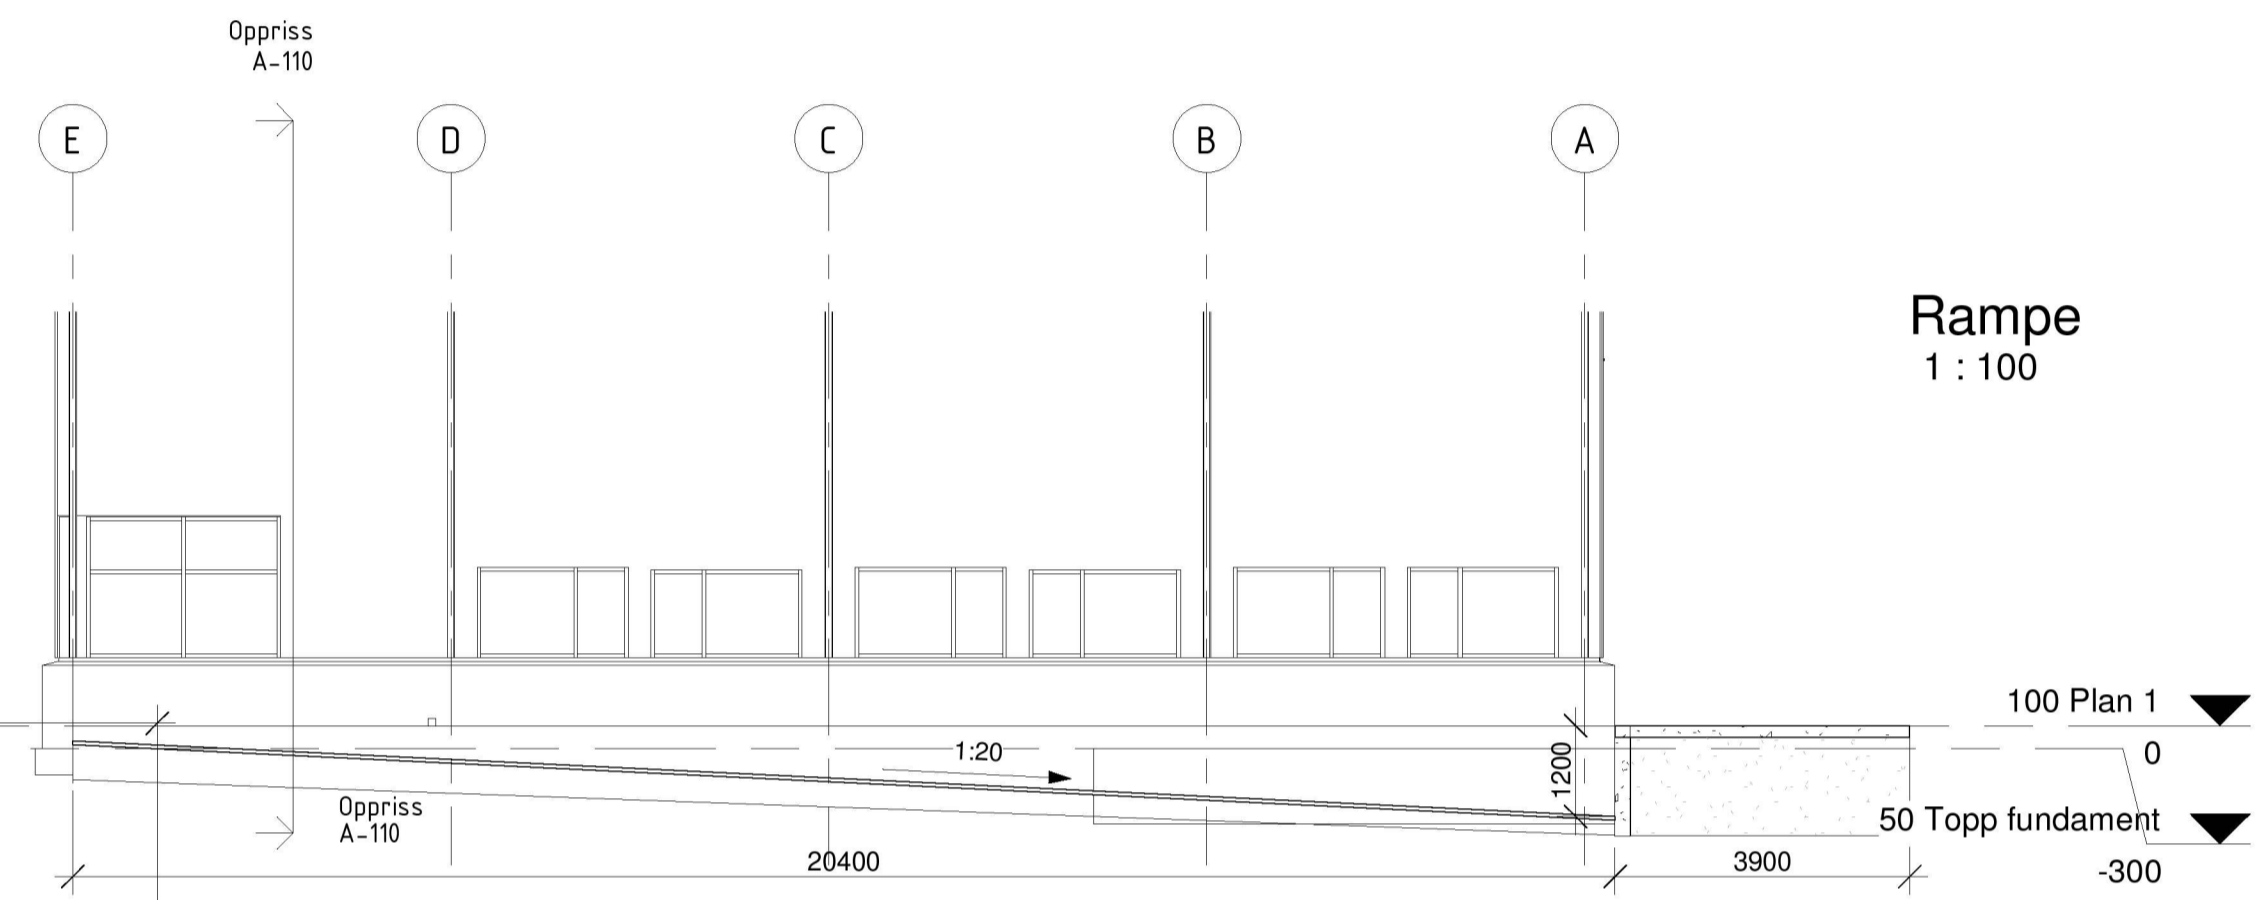


Hovedsnitt
1 : 100

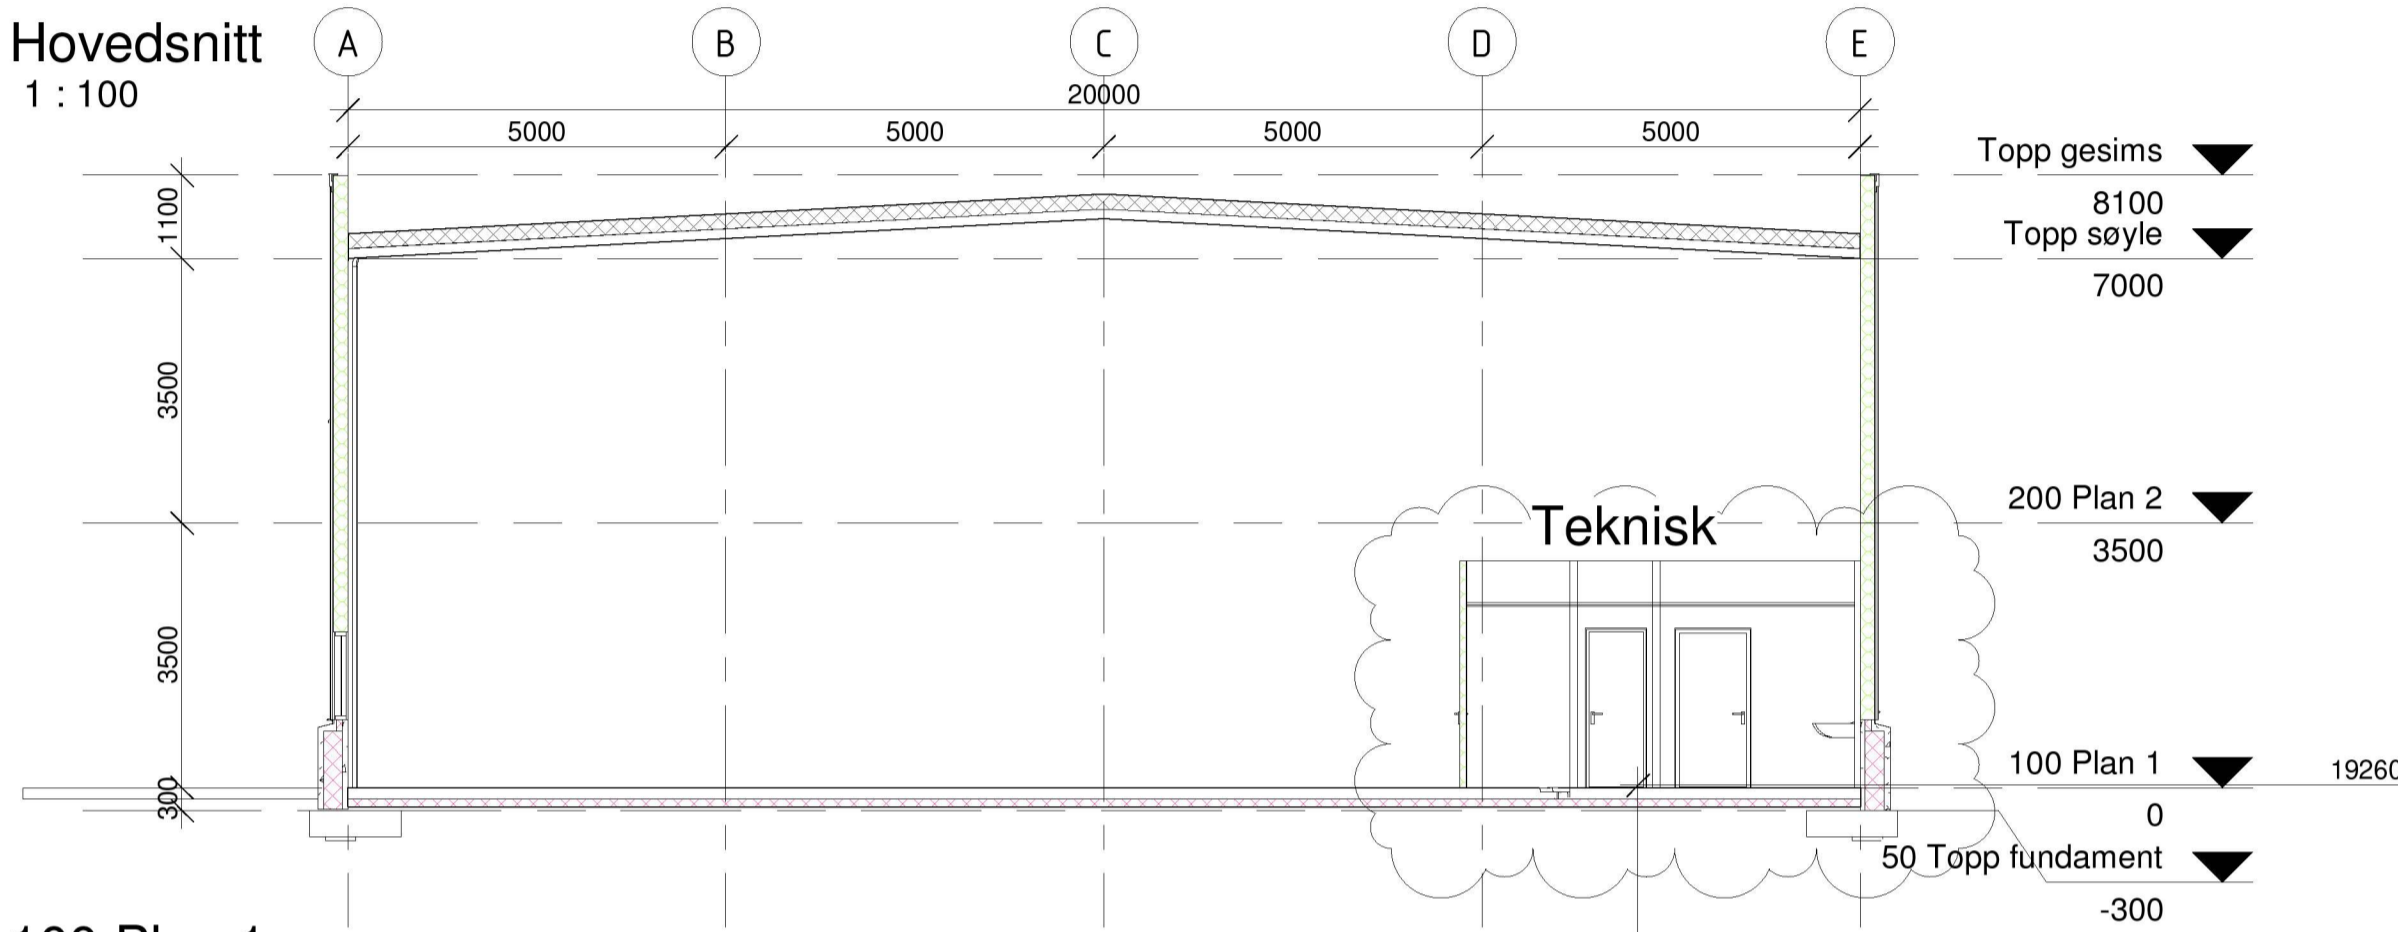

Rampe
1 : 100

100 Plan 1
1 : 100

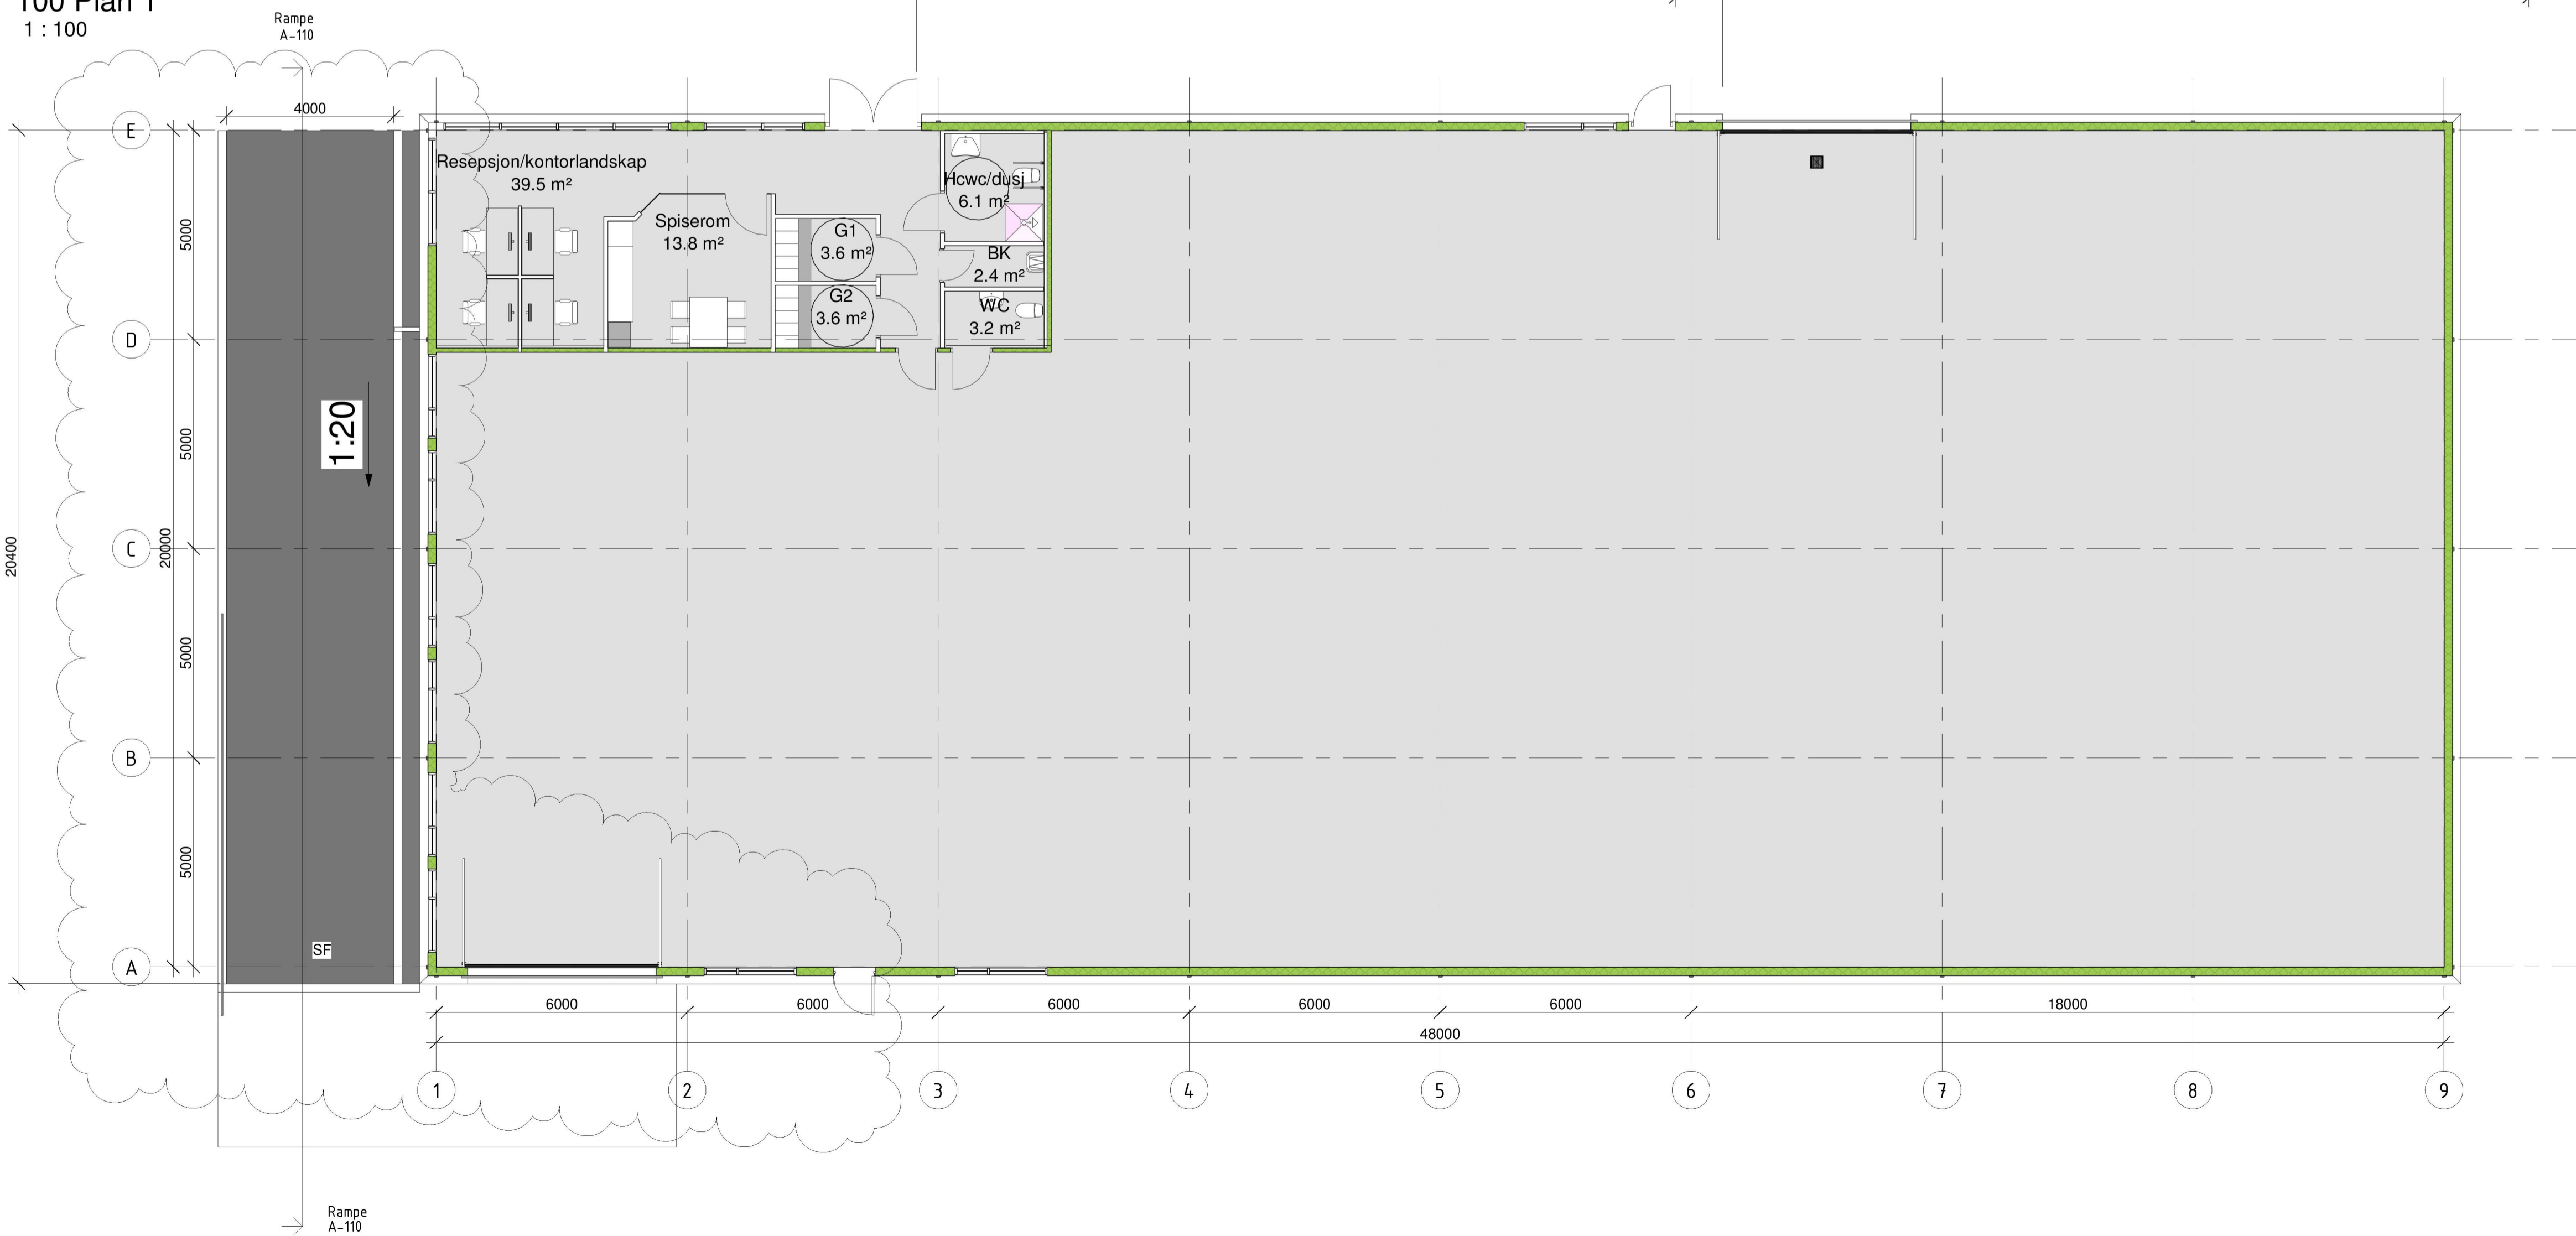

Galteråsen 3-5

Enter address here

Oppdragsgiver

Midgard Gruppen AS

HTB HELGESEN TEKNISKE BYGG AS
5281 Valestrandfossen
T: 56 19 34 00
www.htb.no

Prosjektnr.	Dato	Fase:
2319	15.10.2019	Forprosjekt

Plan og snitt

Tegningsnummer	Målestokk:	Tegn.
A-110	1 : 100 / A1	THo