

SITUASJONSKART

Gnr/Bnr: Gnr 25 Bnr 134
Adresse: FOSSE 1
Eigar/søkar: ØKSNES TRYGV E

Kvalitet : FKB-B

Gjeldande plan : Kommuneplan

Planformål : Bustad

Vår referanse: Hok

Sign.




Målestokk: 1:500
Dato: 29.06.2018

MELAND
KOMMUNE



— — — — — Gjerde
- - - - - Usikker eigedomsgrense
- - - - - Målt eigedomsgrense

 Bolighus
 Andre bygg

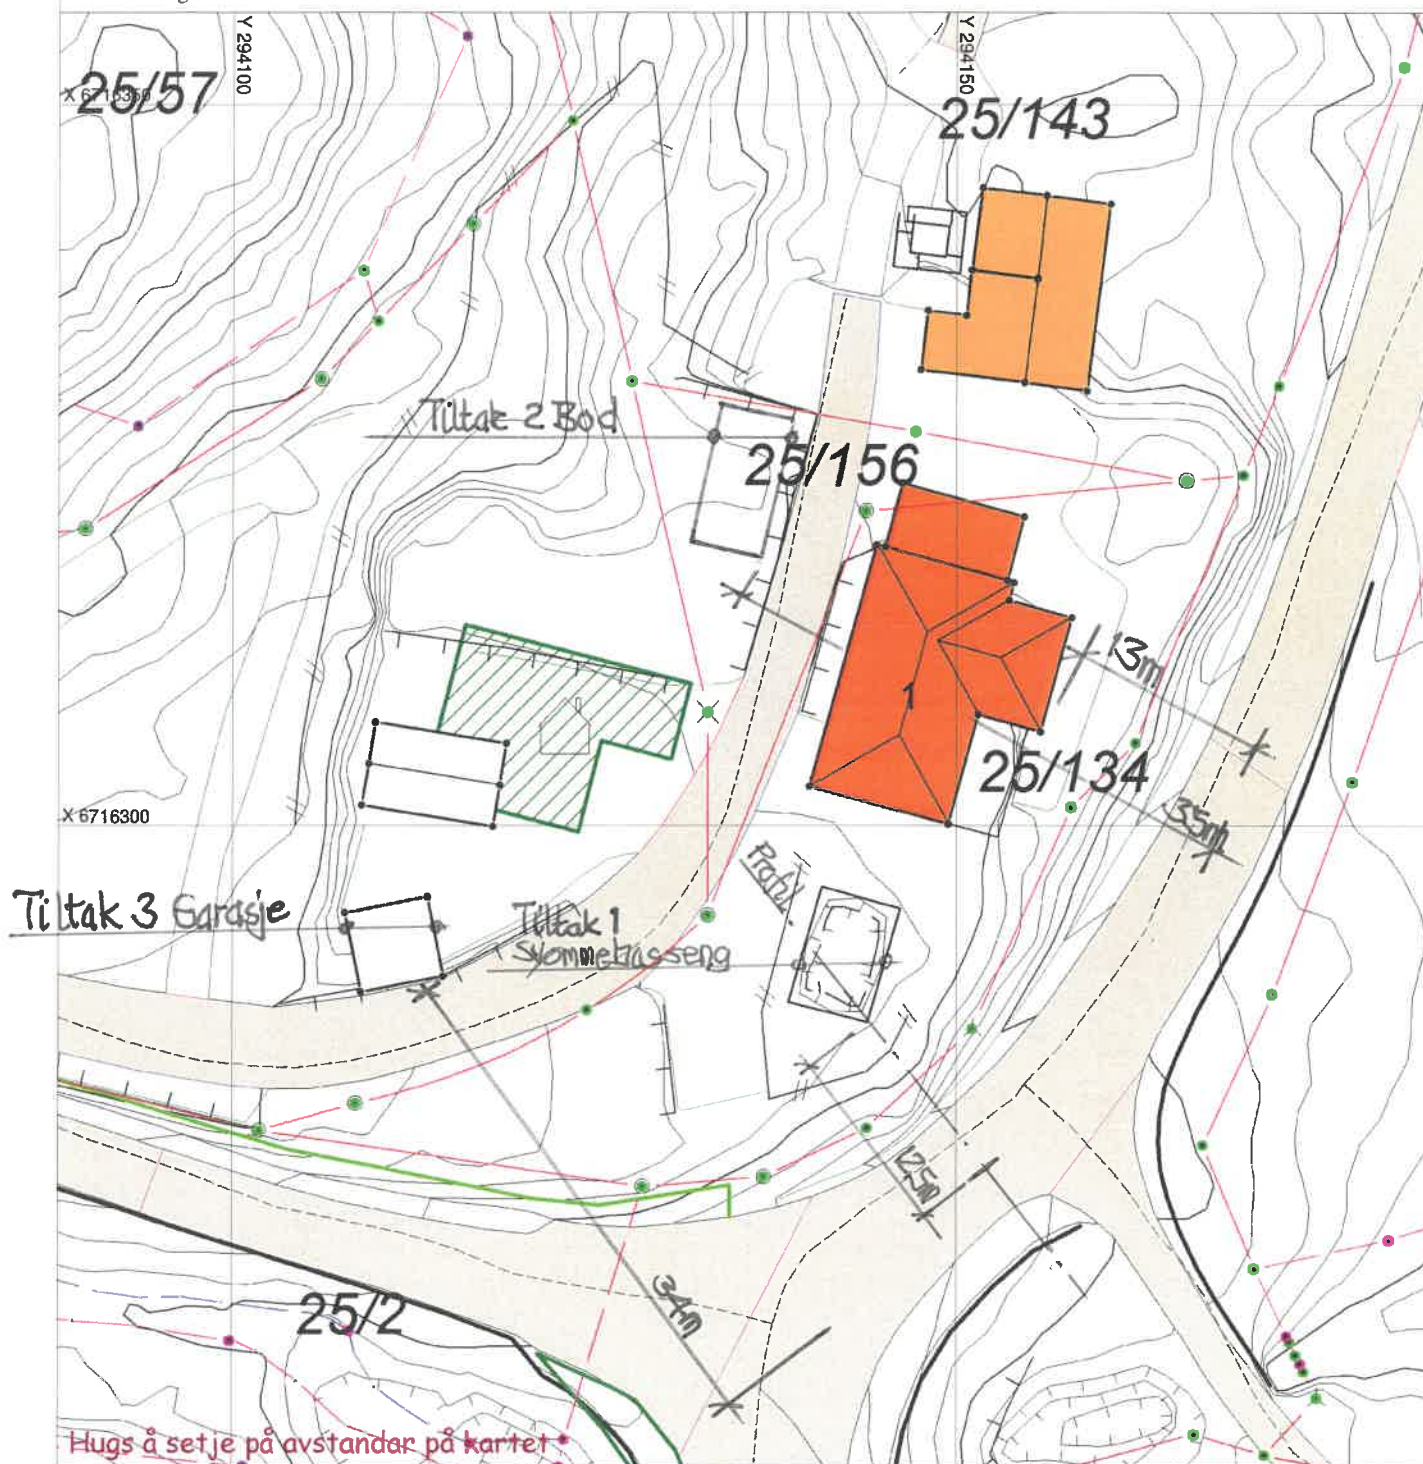

SITUASJONSPLAN



Tiltak

Underskrift Situasjonsplan

Dato