


1

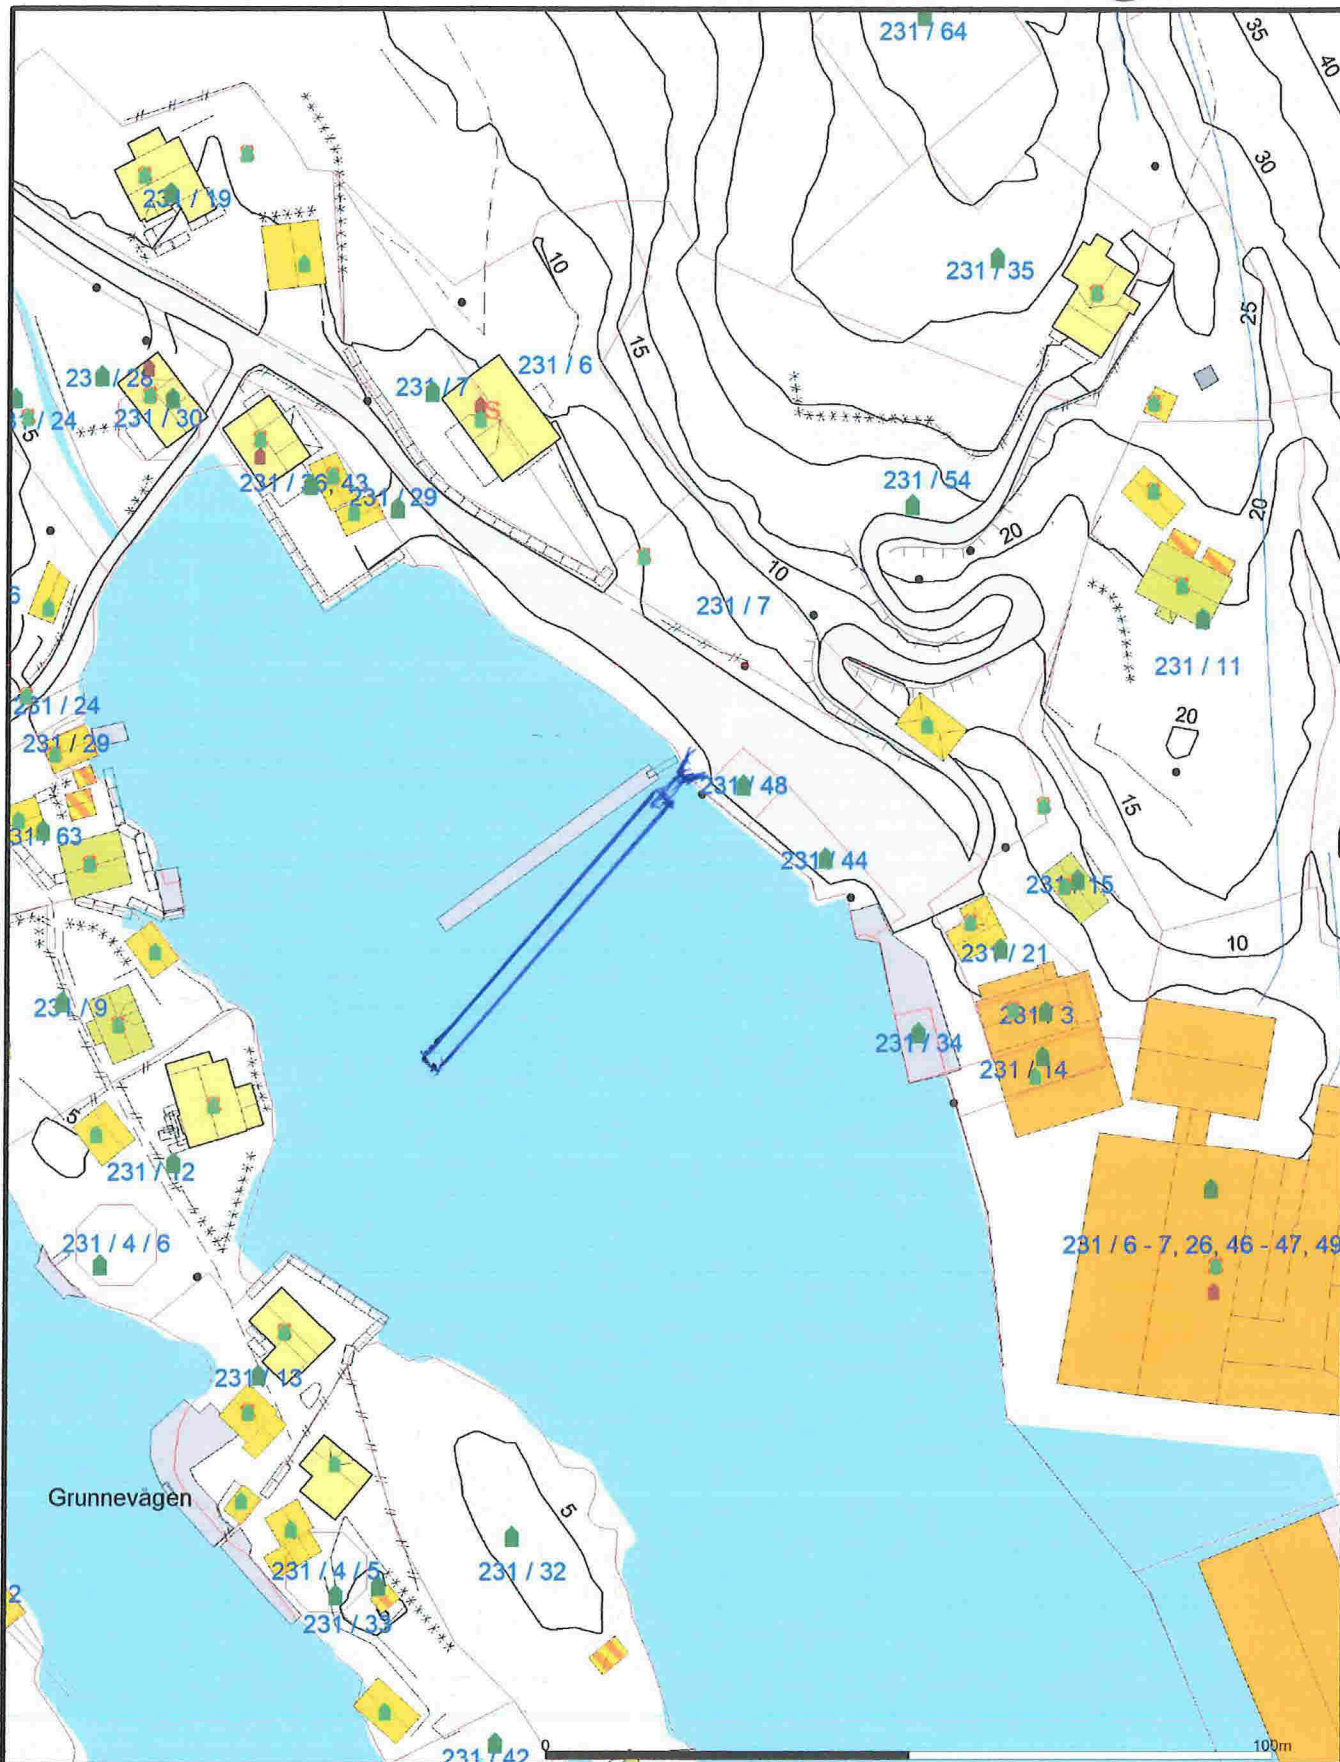

<ul style="list-style-type: none"> Målte Grenser Registrerte Grenser Udefinert grenser Terrengmålte grense Konstruert grensepunkt Bolig Bustad m/leilighet 	<ul style="list-style-type: none"> Våningshus Storre bustader Hytte/feriehus Garasje/uthus Industri/lager Andre bygg 		<p style="text-align: center;">Lindås kommune Byggesak</p>	<p style="text-align: center;">N</p> 
<p>Beliggenhet og høyder må oppfattes som orienterende. Koordinatsystem: UTM(EUREF89) - SONE 32 (EPSG:32632) Høydesystem: (EPSG:)</p>	<p>Dato: 2019.03.05 Sjikt: Lin</p>			