

2 500mm



Grense

8 000mm

Ny bød

Eksisterend Bod

950mm

Gangvei til terreng 1 400mm

Gangvei langs bod og til terreng

Ny bod og og gangvei samt altan i front av eksisterende bolig




Tegn.S.Thunold

Fam.SStenset på Høgdene 34 på Flatøy Gnr.1.Bnr.282

M.1:100

ET

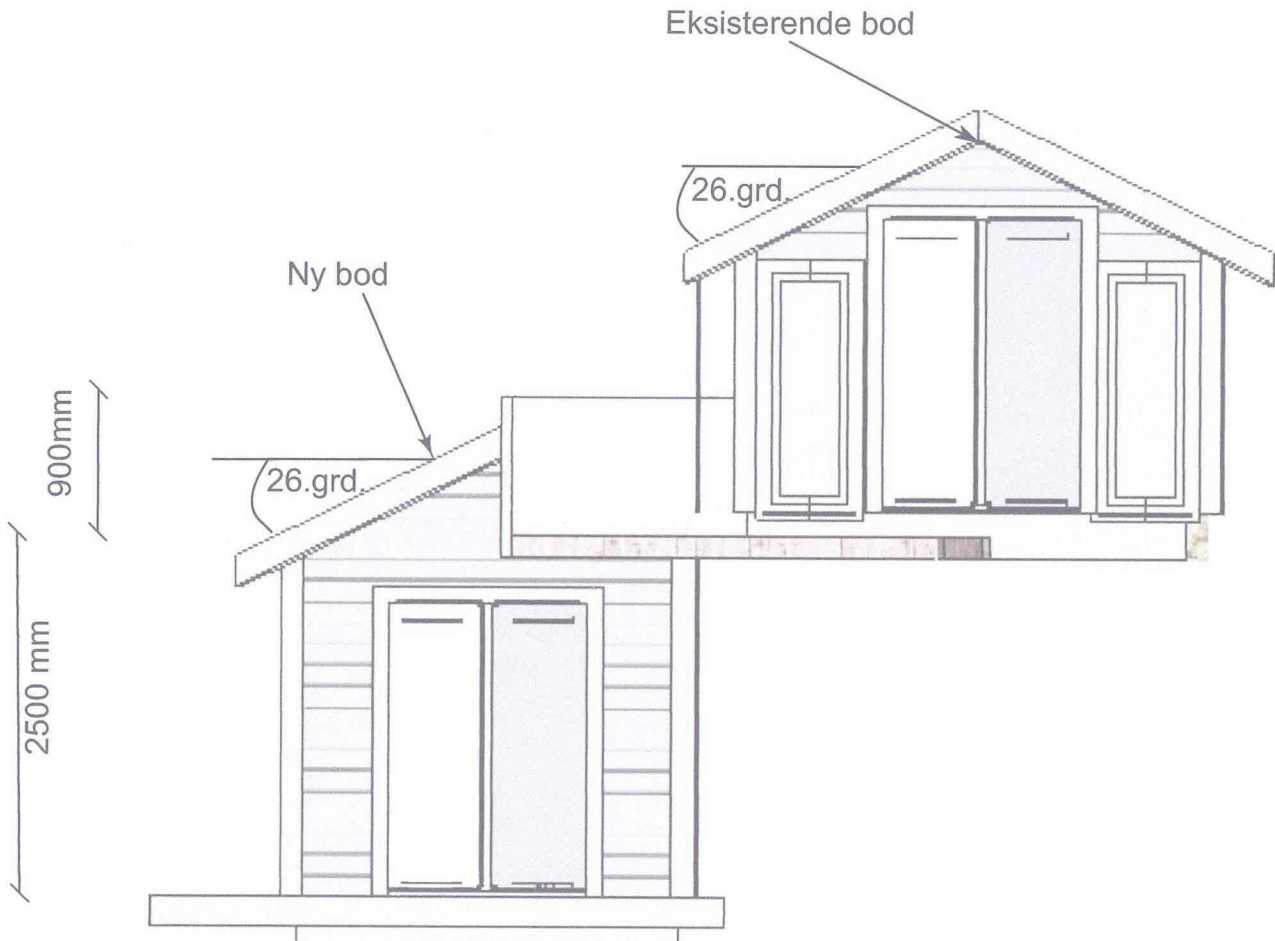

Ny bod for fam.Stenset på Høgdane 34 på Flatøy

SITUASJONSKART

Gnr/Bnr: 1/282
 Adresse: Høgdene 34
 Eigar/søkar: Stenseth
 Kvalitet: FKB-B
 Gjeldande plan: Reguleringsplan
 Planformål: Bustader
 Vår referanse: Amg

 Eksisterende Terasse
 Ny altan Terasse



MELAND
KOMMUNE




Målestokk: 1:500
 Dato: 21.11.2019

DI

Sign.

 Gjerde
 Usikker eigedomsgrense
 Målt eigedomsgrense
 Bolighus
 Andre bygg

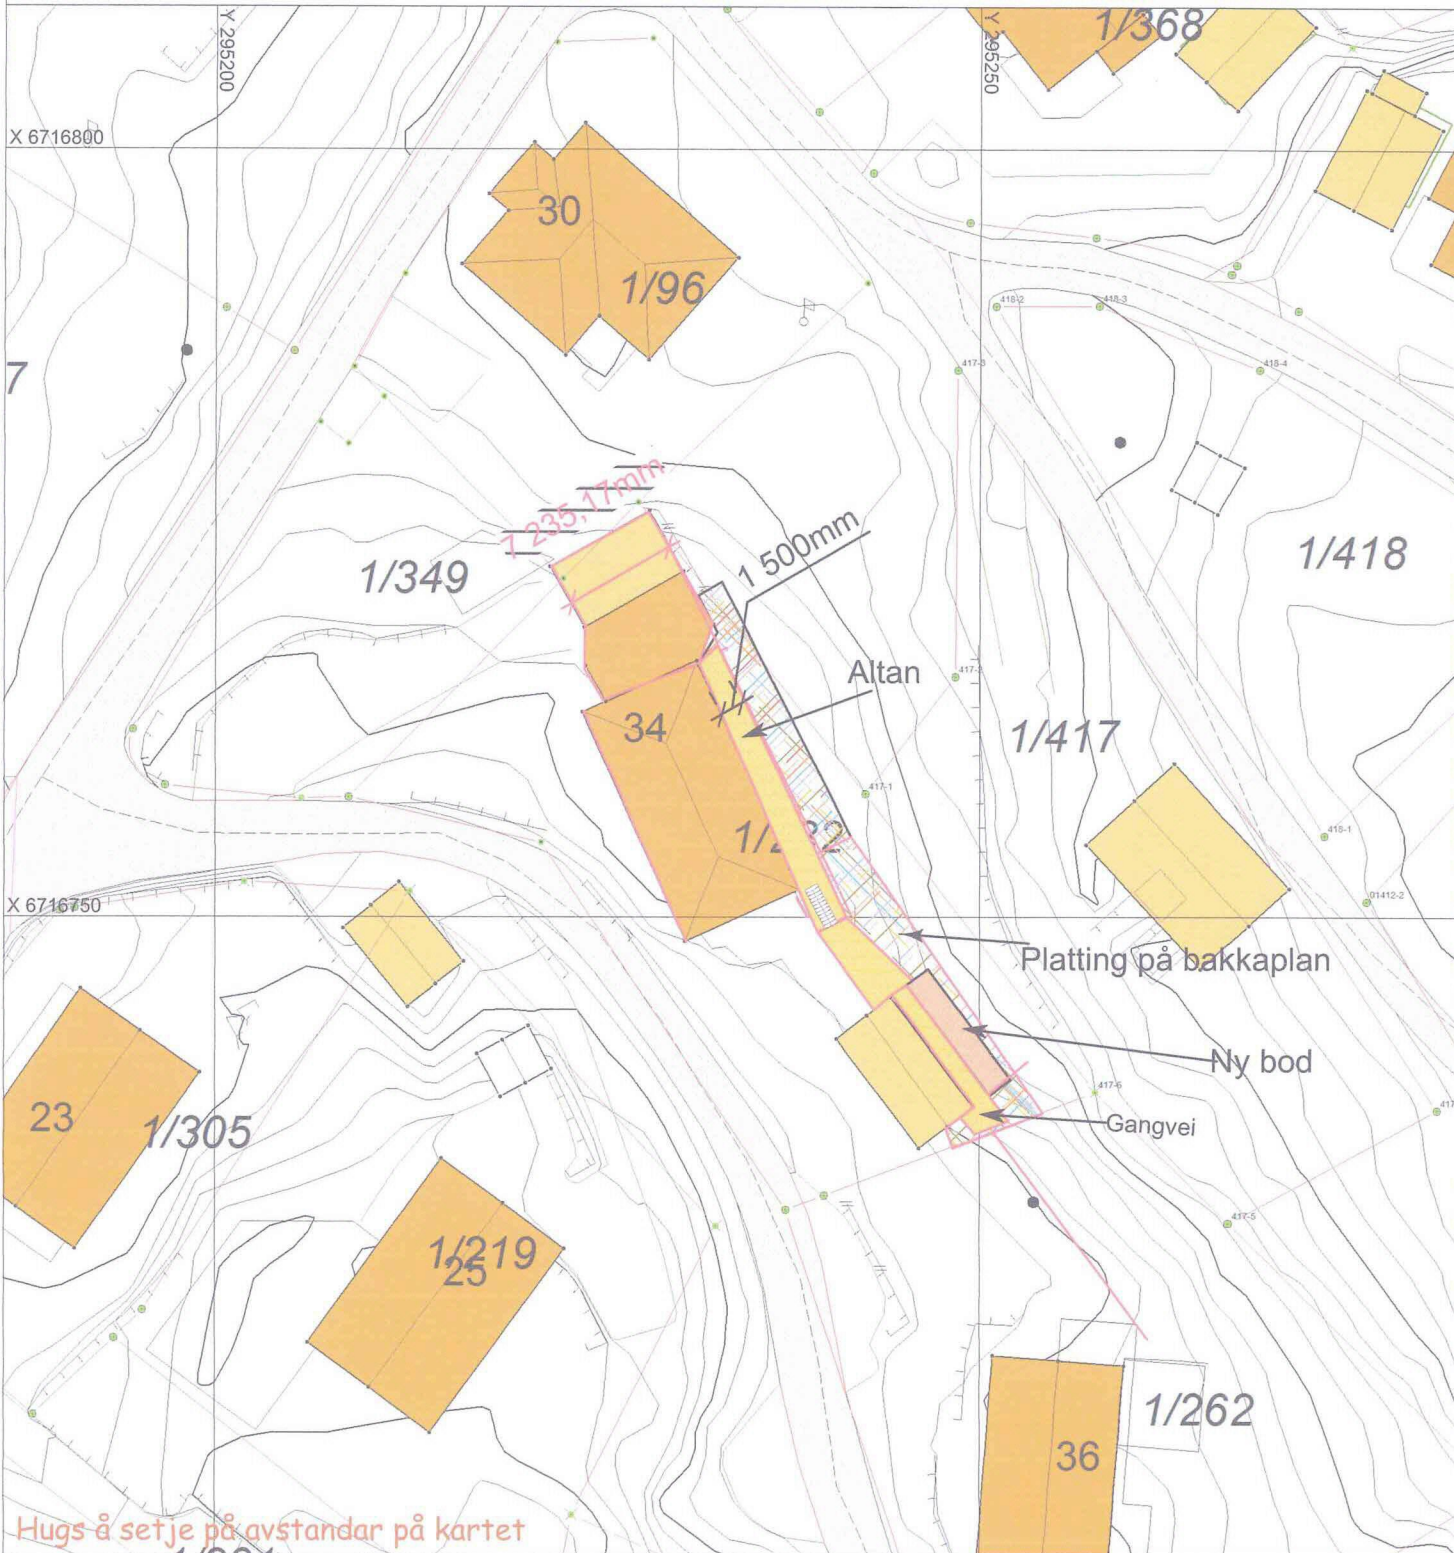

SITUASJONSPLAN

 Tiltak

Underskrift Situasjonsplan

Dato