

MÅLEBREV

X	uten grensejustering
	med grensejustering

Kommune

MELAND



J.nr.

Målebrev nr.

9813

Evt. midl. forretning, dato, ref. nr.

Målebrev over

Eiendom	Gnr.	Bnr.	Festenr.
	1	349	
Bruksnavn/adresse			
Areal (m ²)	407.4		

Delingsloven § 4-2 første ledd.

Kommunen skal tinglyse målebrev, midlertidig forretning og registreringsbrev, som er nødvendig for å opprette registerenheten i grunnboken snarest mulig og senest når klagefrister er utløpt. Det samme gjelder målebrev som gir uttrykk for at det som ledd i kartforretningen er foretatt arealoverføring etter reglene om grensejustering.

I henhold til delingsloven av 23.juni 1978 er det holdt følgende forretning

Dato for forretningen	05.05.98
Rekvirent	Randi Sola
Bestyrer	Olav B. Strømsnes
Forretning	Kart- og delingsforretning over ein parsell av 1/15. Parsellen er tilleggsareal til 1/282.

Underskrift

Sted	Dato	Underskrift	Underskrift
Frekhaug	09.10.98	 J. Bjordal	 O. B. Strømsnes

GAB

Registreringsstempel

Tinglysing (jf. delingsloven § 4-2)

Dagbokstempel
REGISTRERT
23. okt. 1998
SORENSKRIVAREN I NORDHORDLAND DAGBOKNR. 7011

Påtegninger (rettelser o.l.)


--

Gnr 1	Bnr 349	Festnr	
Representasjonspunkt X 282526 Y -43095 Z			
Kartblad AG059-05-11-1	X	Landsnett	
Målestokk 1:500	Areal 407.4	M ²	

MÅLEBREVKART

Jur	
Målebrev nr	9813

N

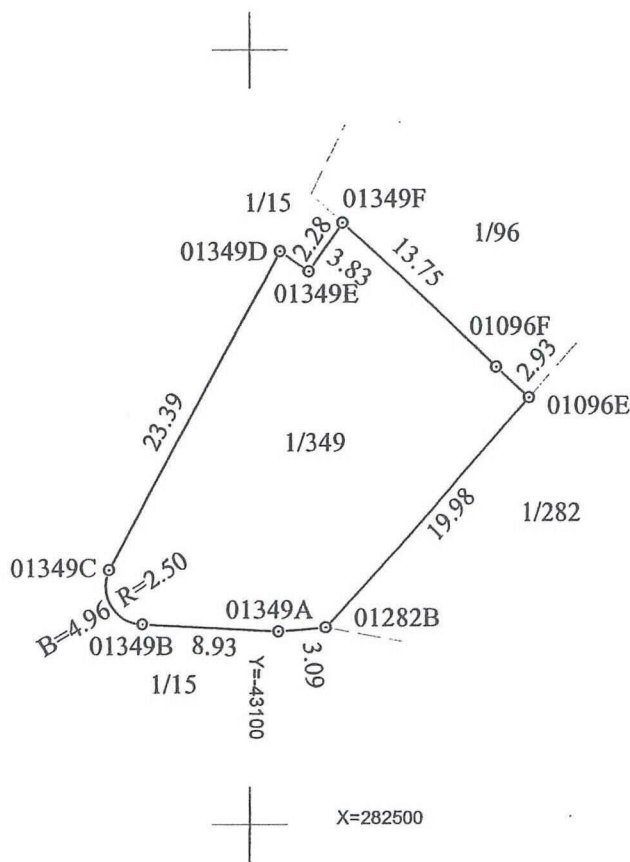

Punkt	Punktmerke	X-koord	Y-koord	Side	Radius
01349A	Jernstolpe	282512.51	-43098.14	8.93	2.50
01349B	Gkj bolt stein	282512.99	-43107.06	4.96	
01349C	Gkj bolt stein	282516.53	-43109.29	23.39	
01349D	Skjæringspunkt	282537.02	-43098.02	2.28	
01349E	Murhjørne	282535.73	-43096.14	3.83	
01349F	Skjæringspunkt	282538.87	-43093.95	13.75	
01096F	Gkj bolt stein	282529.57	-43083.83	2.93	
01096E	Skjæringspunkt	282527.59	-43081.67	19.98	
01282B	Gkj bolt stein	282512.77	-43095.06	3.09	

Kommunalforvaltninga - Oppmålingsteknisk blankett
utarbeidd av Norske Kommuners Sentralforbund

Oppmålingsmakta i (Kommune)

Moland

MELLOMBELS
FORRETNING

J nr

20/82

Mellombels forretning for -

G nr 1 B nr 282 Festenr

Adresse/Bruksnamn
"Spødene 6"

Representasjonspunkt

X 282 900 Y 43065 Z

Koordinatsystem Kartblad

NGO-akke I AG 059-1-11



A.273

DAGBOKFØRT

09.MAI 83 03114

SORENSKRIVAREN I
NORDMOLAND

Dagbokstempel

I samsvar med delingslova av 23. juni 1978, nr. 70, § 2-6, vert det attestert at det den -

Rekvisisjonsdato

28.5.82

er rekvirert delingsforretning for ein parsell/kartforretning/overfest grunn av -

G nr - B nr

1/15

Forretninga er rekvirert av -

Rekvirent

Randi Sole

Deling/etablering av feste er godkjend i bygningsrådet/etter delegasjonsinstruks den -

Dato

28.02.83

Sak nr

50/83

Lægje og grenser er/er ikkje påvist i marka. Mellombels kart over parsellen er vist på baksida.

Ca. areal

1,1 da.

I gebyr er innbetalt -

Sum

Målebrev kr 2.887,50+ mellombelsforretning kr 605,- + tingl.

kr (125,-+125,-)

Forretninga skal vera fullførd ved at målebrev er utferda innan den oppgjevne fristen.

Frist for utferding av målebrev

31.12.86

Etter søknad kan fylkesmannen forlengja fristen.

Vilkåra for å halde forretninga er til stades.

Frekhaug

den 6.4.83

Jens Bjordal
Jens Bjordal

Tinglysing

DAGBOKFØRT

09.MAI 83 03114

SORENSKRIVAREN I
NORDMOLAND

Dagbokstempel

TINGLYST

Gebyr betalt med kr. 125.-

Dok.avgift betalt med kr. 0

Merknad etter tgl. § 17:

Betalingstempel
Tinglyststempel

Forretninga er fullførd ved at målebrev er utferda den -

Dato

Målebrev nr

Underskrift


X-blankett 58.341 (formularvernd)
Einerst: Kommunalforlaget A/S, Oslo

Parsell av 1/15

100

1. 5:30 3:1

Kommuna	
Nr.	

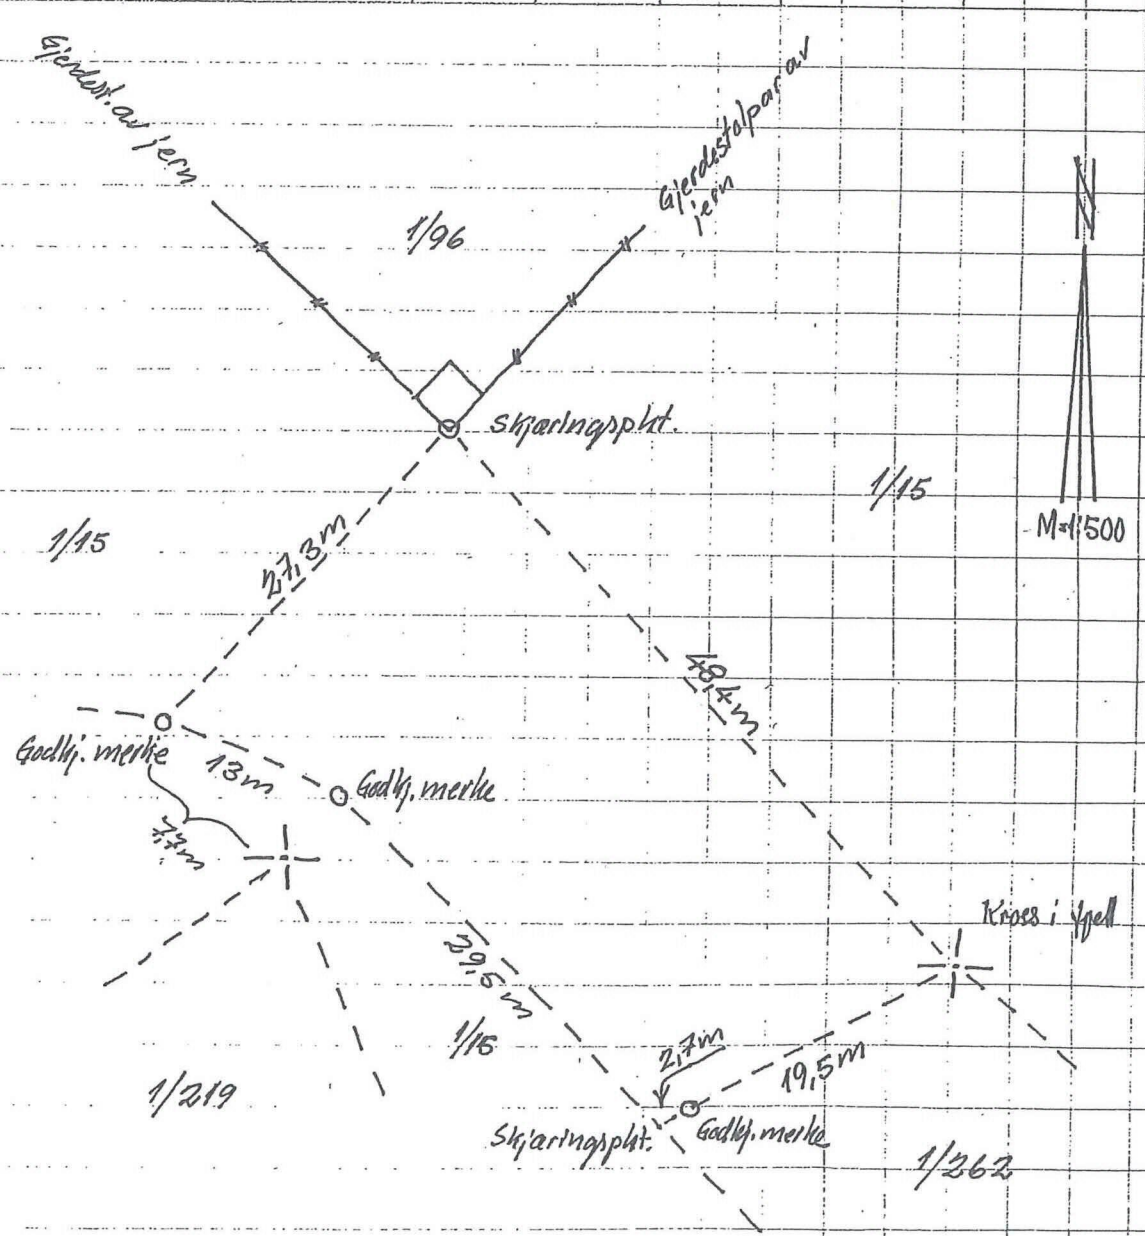

ca. areal = 1,1 da