



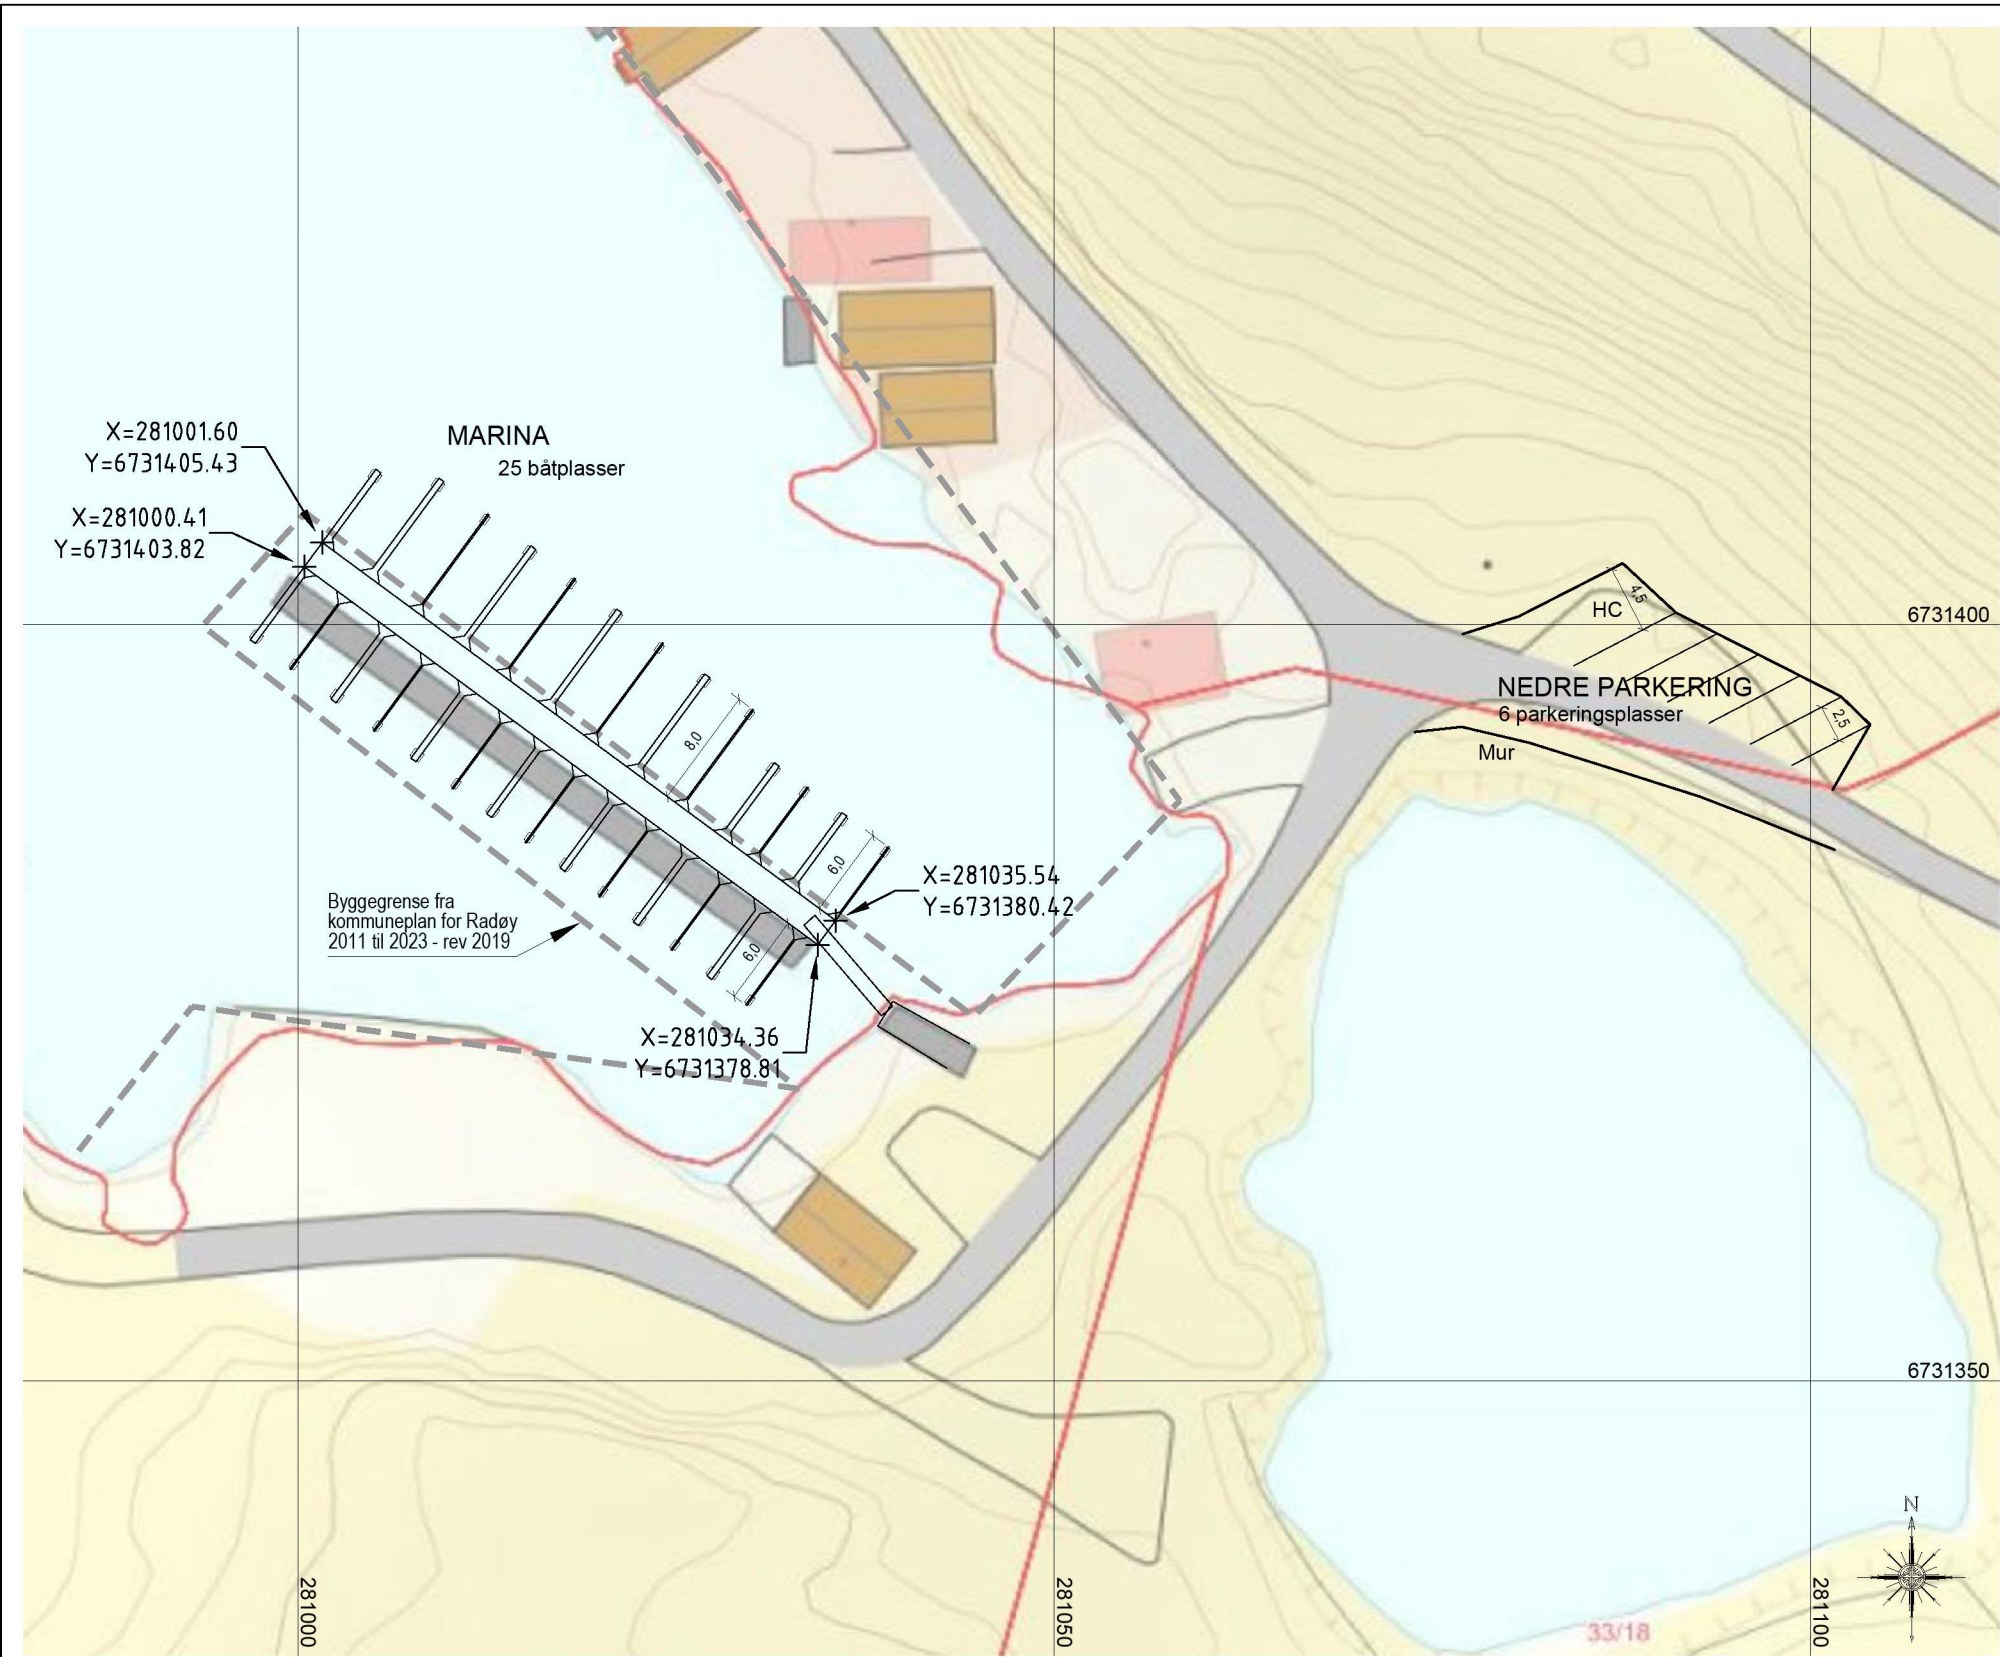

Marina og nedre parkering

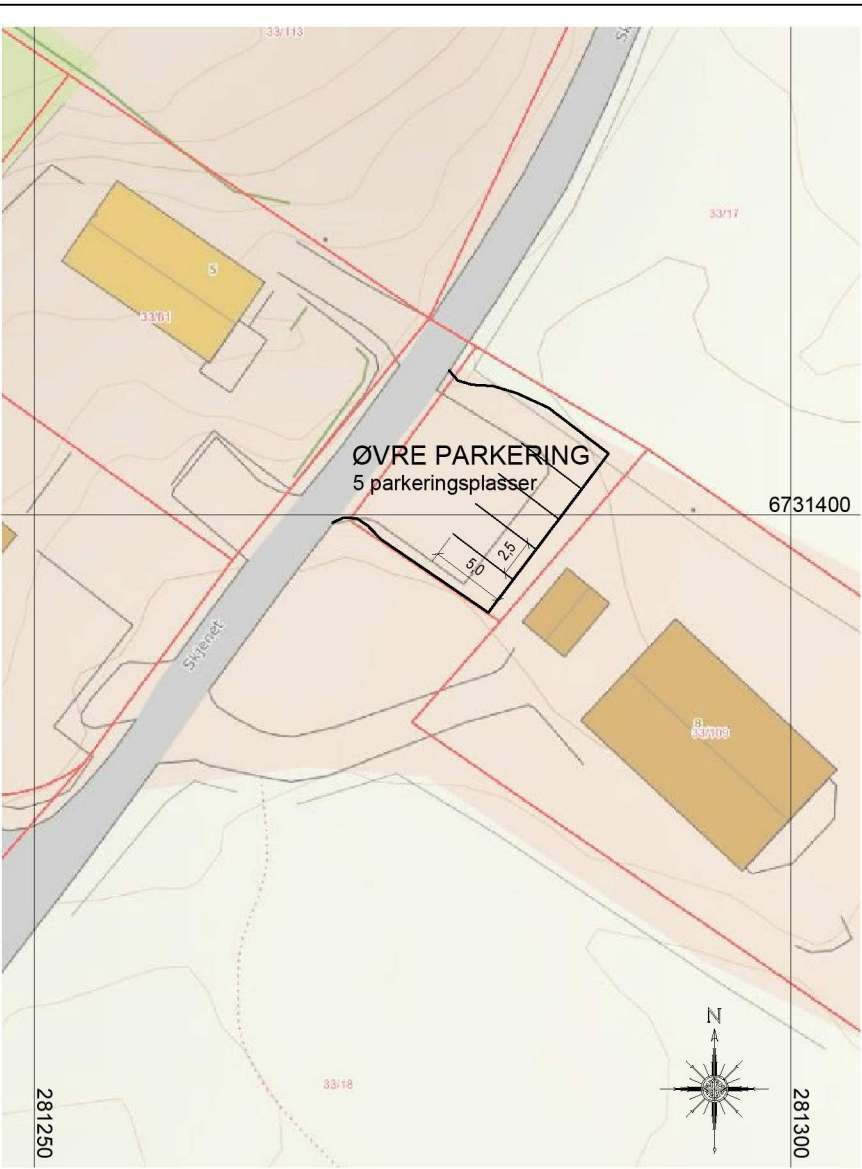

Øvre parkering

Bakgrunnskart er ment som illustrasjon og avvik kan forekomme.  
Uttaksdato for bakgrunnskart: 24.09.2019

Marina innmålt 16.09.2019.  
Leica GPS CS10.  
Leica Smartnet RTK nettverk, MAX.  
Euref 89 UTM Sone 32.

|                    |                |               |                          |                         |
|--------------------|----------------|---------------|--------------------------|-------------------------|
| Dato<br>27.09.2019 | DAK<br>R.Sætre | Målenhet<br>m | Målestokk<br>A3<br>1:500 | SKUTHAMNA FELLES MARINA |
| Filnavn            | Underlag:      | Godkjent      |                          |                         |

Skuthamna  
Radøy kommune  
Situasjonskart marina og parkering

01660-200