


vedlegg: ① Tegning fra byggesøknad

endring av takfasade fra saltak

L = 6,3m
B = 4,9m
H = 3,5m
Areal = 31m²

~~vedlegg E5~~

20.10.2017

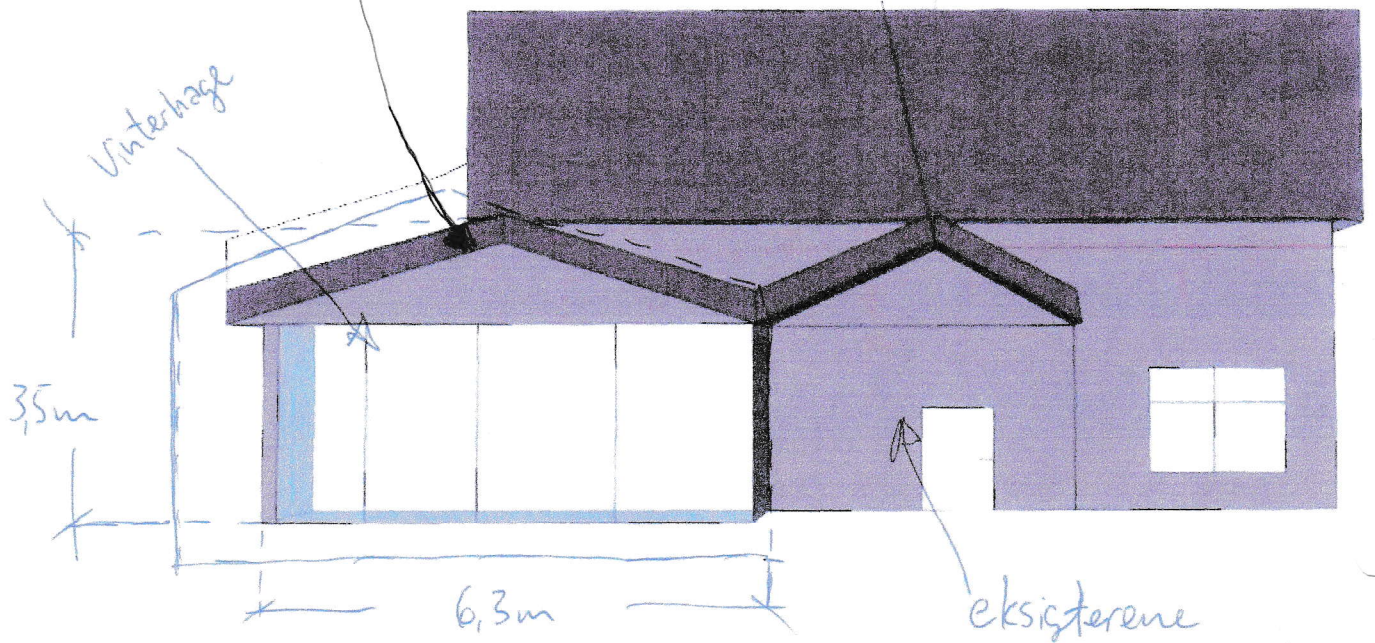

