


2. ETG.
DAGENS SITUASJON

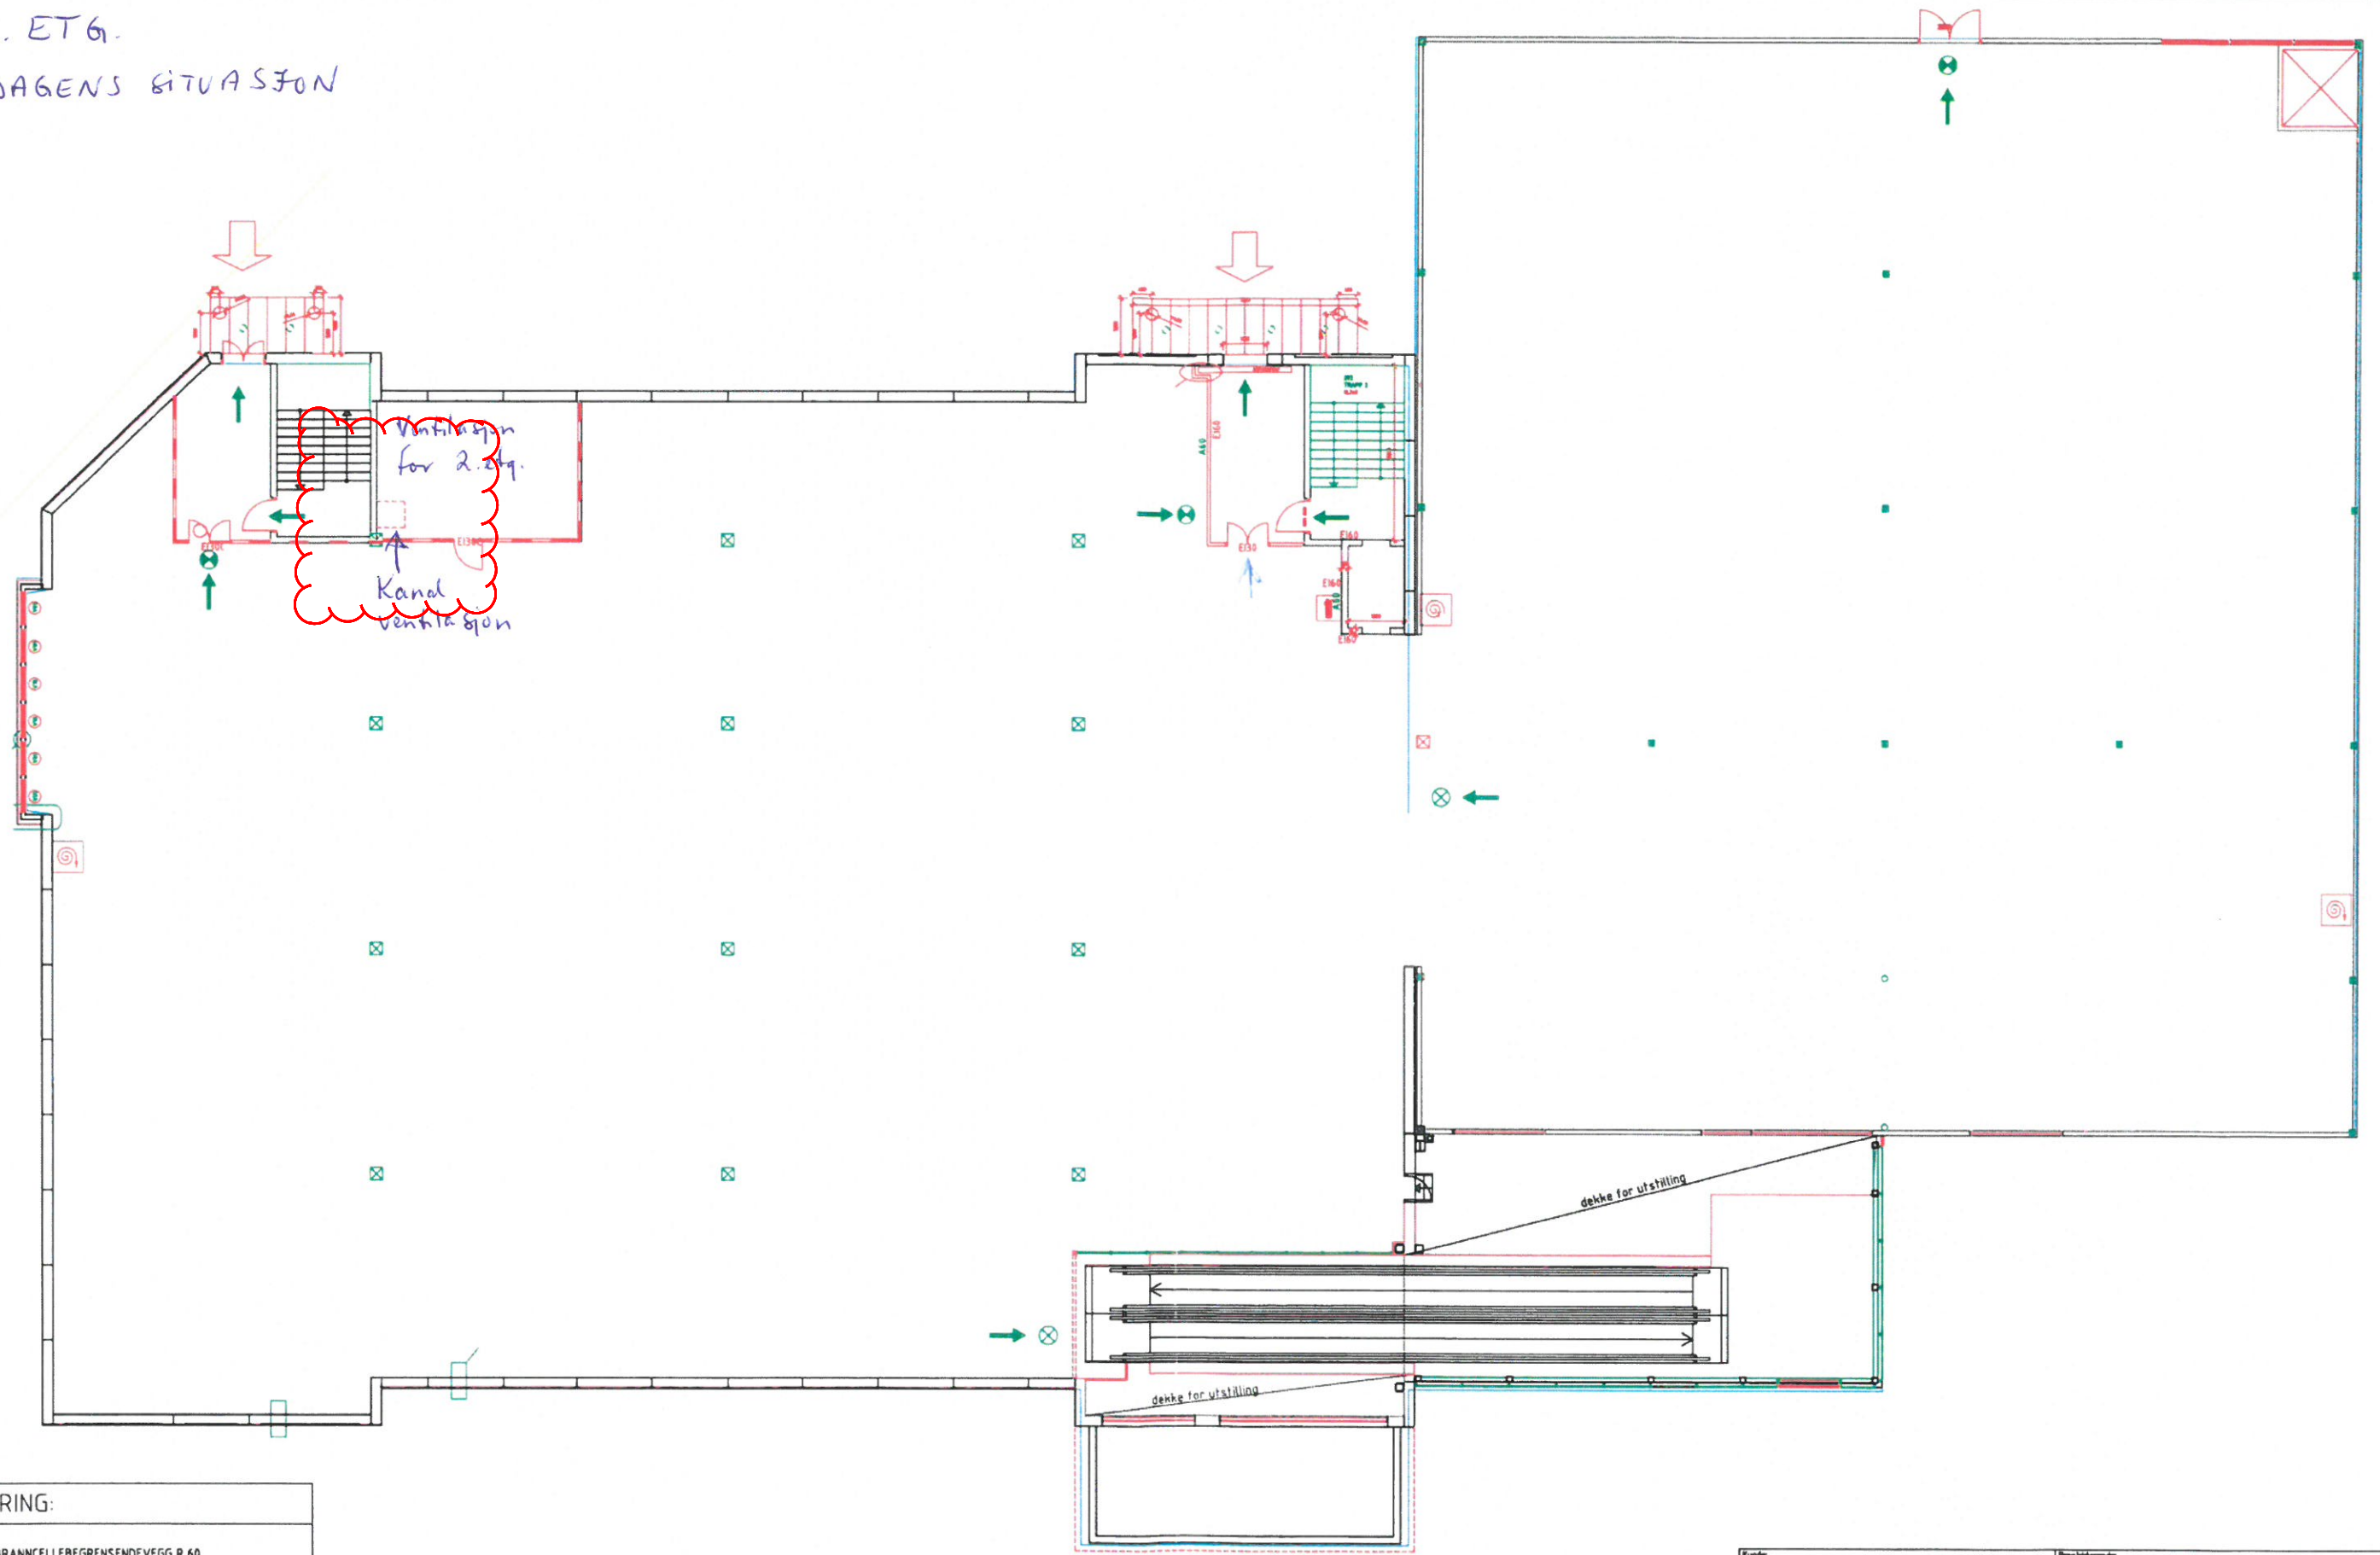

TEGNFORKLARING:

- - - BRANNCELLEBEGRENSENDEVEGG R 60
- - - - - BRANNCELLEBEGRENSENDEVEGG EI 30
- ➔ UTGANG/TIL DET FRI
- ⊗ NØDLYS/LEDELYS
- ⊗ NØDLYS/UTGANGSMARKERING
- ⊗ BRANNSLANGE

Kunde: Prosjektleder: Guller/Vik/Wikstrøm/Legre		Storebrand Næringspark 5300 Kleppevika Tlf: 56 15 75 75 / Fax: 56 15 75 70 E-mail: firmapost@branivern.no	
Kunde kontakt pers.:		Kunde kontakt pers.:	
Prosjekt: 110518		Drettelt for:	
Måst: 1:100	Format: A1	Dato: 16.05.2011	Tegnet av: F. Hansen
		Tegning nr.: 0100	Rev.: