

SITUASJONSKART

Gnr/Bnr: 22/45, 97
Adresse: Mjåtveitstø
Eigar/søkar: Rune Rading

Kvalitet : FKB-B

Gjeldande plan : Kommuneplan
Planformål : Bustader

Vår referanse: Amg

Sign.




MELAND
KOMMUNE



Målestokk: 1:500
Dato: 11.10.2019

- Gjerde
- Usikker eigedomsgrense
- Målt eigedomsgrense
- Bolighus
- Andre bygg

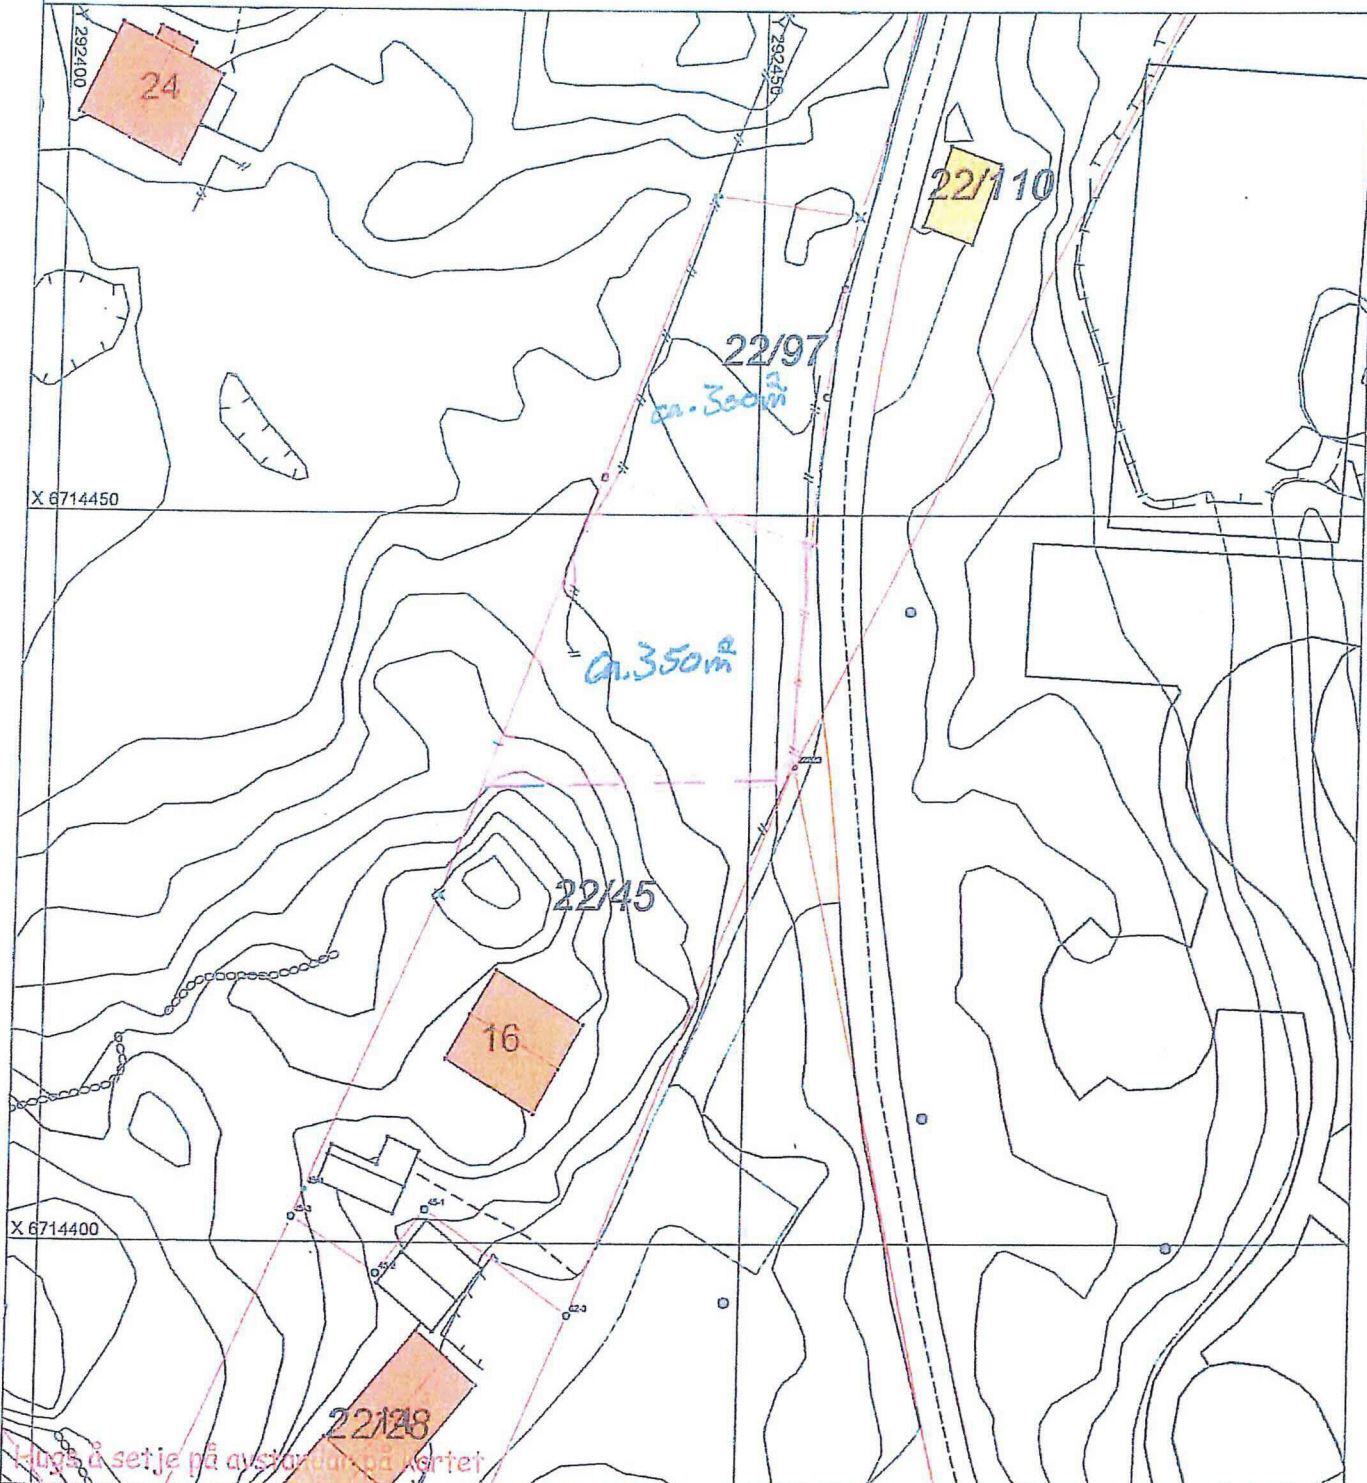

SITUASJONSPLAN

