

Ingrid Brakstad Klausen og Erik Klausen

Postboks 70

5906 FREKHAUG

Skintveit, 10.11.2019

Rosslund skule v. rektor

Skintveitvegen 11

5917 ROSSLAND

SØKNAD OM ETABLERING AV VEITILKOMST

Vi ønsker å legge om utkjørsel fra vår tomt (Skintveitvegen 43). Vi ønsker å flytte utkjørsel til den nordre delen av tomten. Da vil veitilkomsten gå over Rosslund skule sin tomt. Av denne grunn søker vi å få tillatelse til å etablere veitilkomst og ny utkjørsel ved den nye parkeringsplassen.


Vi ønsker å søke om å flytte utkjørselen til mellom infoskiltet og den nye parkeringsplassen. En slik utkjørsel vil være tryggere enn utkjørselen vi har i dag. Dagens utkjørsel går brått ut på en vei tett oppi en utkjørsel fra den andre siden. Utkjørselen er også på toppen av en bratt bakke og dette fører til at man trenger god fart for å komme opp bakken. På dette partiet er hovedveien uoversiktlig. Av disse grunnene vil en utkjørsel i nordre del av eiendommen være en tryggere tilkomst til offentlig vei. Et flytte av utkjørsel vil også føre til færre tilkomster til den offentlige veien ved at vi vil benytte allerede eksisterende tilkomst fra Rosslund skule sin grunn.

Vi søker derfor om tillatelse fra Rosslund skule til å gå videre med en søknad om ny utkjørsel. Gjennom godkjenning fra Rosslund skule, vil vi kunne vise til denne avtalen i en søknadsprosess om tillatelse til å etablere veitilkomst over Rosslund skule sin grunn.

Med vennlig hilsen



Ingrid Brakstad Klausen og Erik Klausen

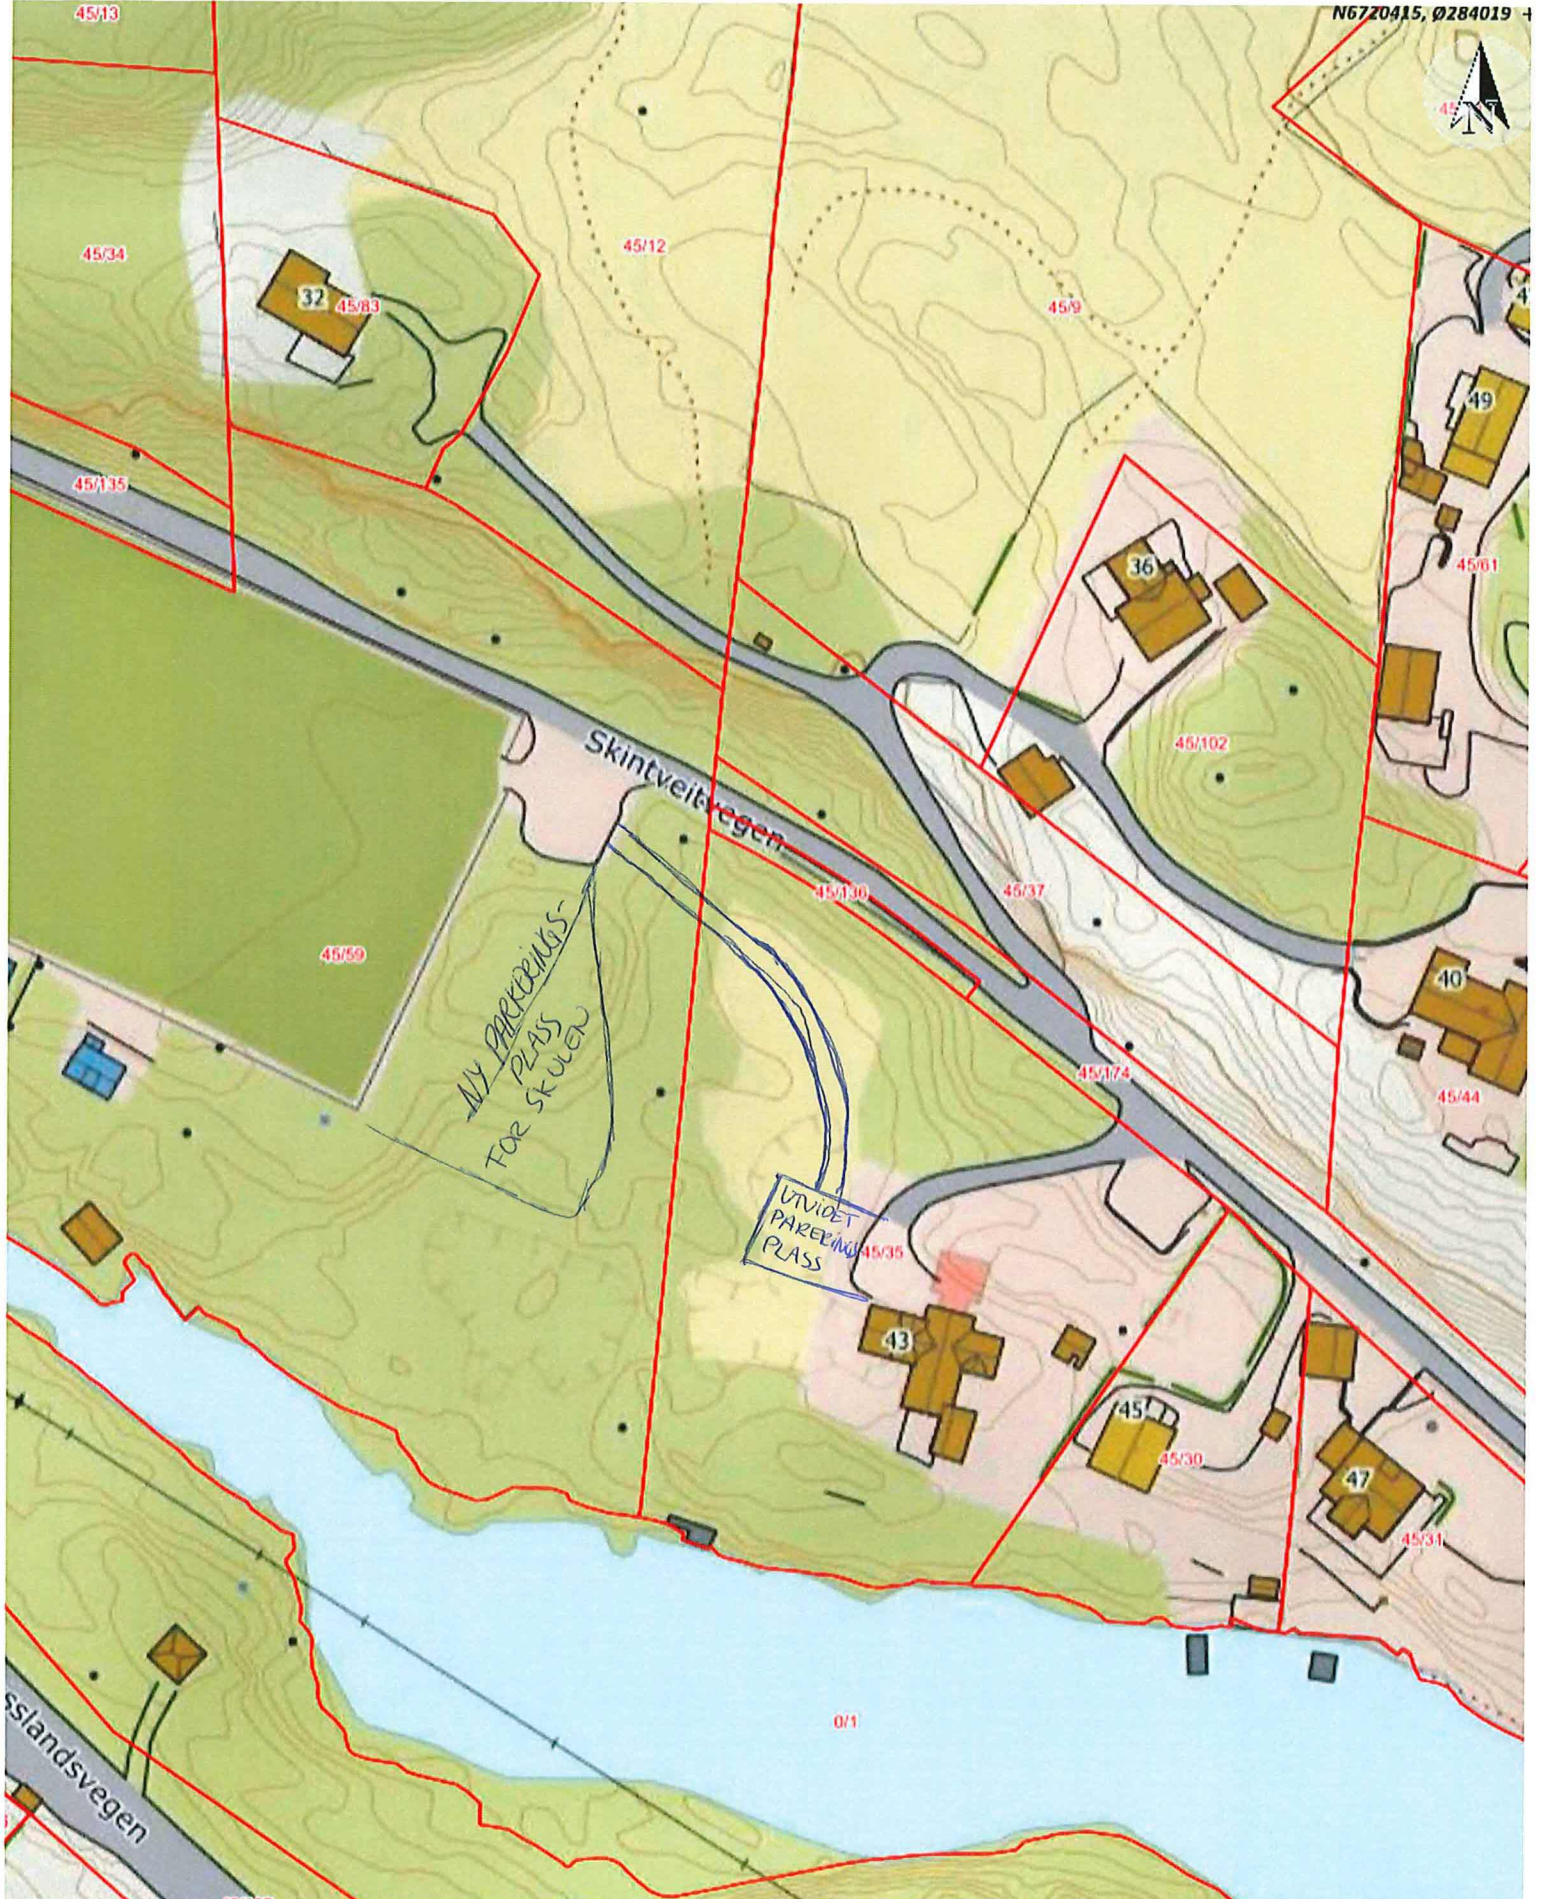

Situasjonskart -

Dato: 11-11-2019



Målestokk: 1:1 000

