

Oversiktskart for 1 / 346

Målestokk 1:1 000
EUREF89 UTM Sone 32

6717250

Flatøy

Trollhøyen

6717200

1 / 346

1 / 304

1 / 254

1 / 380

6717150



40m


295150

295200

295250

295300

295350

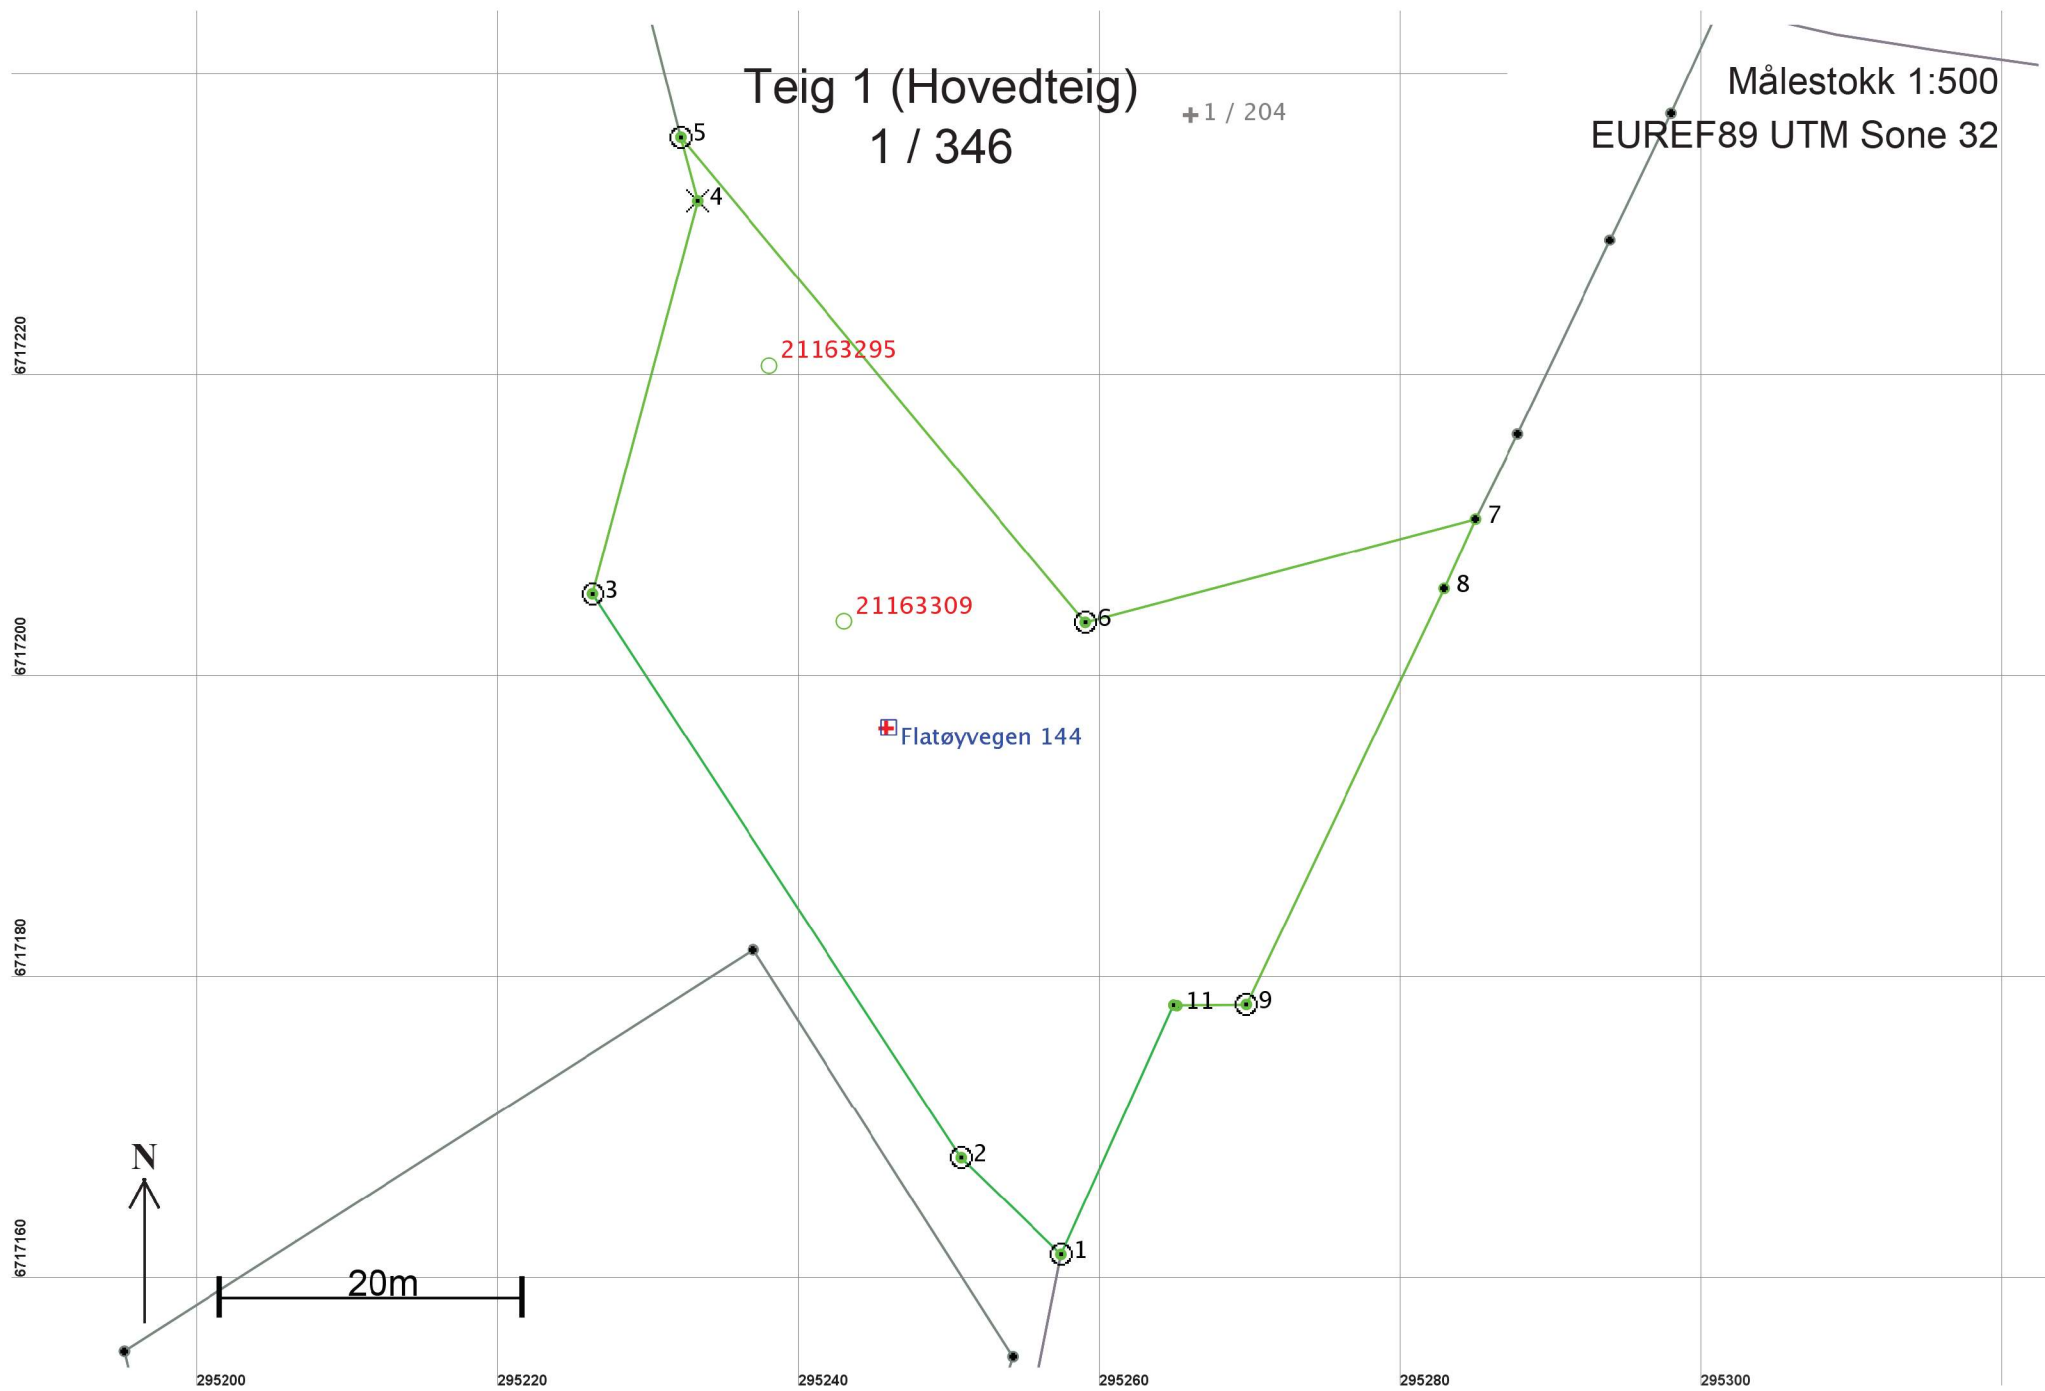

Areal og koordinater

Areal: 1 776,9

Arealmerknad:

Representasjonspunkt: Koordinatsystem: EUREF89 UTM Sone 32

Nord: 6717197

Øst: 295246

Grensepunkt / Grenselinje

Ytre avgrensing

Løpenr	Nord	Øst	Grensemerke nedsatt i / Grensepunkttype / Lengde	Hjelpelinjetype	Målemetode	Nøyaktighet	Radius
1	6717161,98	295257,41	Fjell	Offentlig godkjent grensemerke	10 Terrengmålt	10	
			9,24	Ikke hjelpelinje		13	
2	6717168,42	295250,78	Fjell	Offentlig godkjent grensemerke	10 Terrengmålt	10	
			44,71	Ikke hjelpelinje		13	
3	6717205,83	295226,30	Fjell	Offentlig godkjent grensemerke	10 Terrengmålt	10	
			27,00	Ikke hjelpelinje			
4	6717231,92	295233,27	Fjell	Kors	96 GPS kinematisk (Real time kinematic)	10	
			4,37	Ikke hjelpelinje			
5	6717236,14	295232,15	Fjell	Offentlig godkjent grensemerke	96 GPS kinematisk (Real time kinematic)	10	
			41,94	Ikke hjelpelinje			
6	6717203,94	295259,02	Jord	Offentlig godkjent grensemerke	96 GPS kinematisk (Real time kinematic)	10	
			26,79	Ikke hjelpelinje			
7	6717210,80	295284,92	Ikke spesifisert	Gjerdestolpe	96 GPS kinematisk (Real time kinematic)	10	
			5,07	Ikke hjelpelinje			
8	6717206,18	295282,84	Ikke spesifisert	Gjerdestolpe	96 GPS kinematisk (Real time kinematic)	10	
			30,55	Ikke hjelpelinje			
9	6717178,59	295269,72	Fjell	Offentlig godkjent grensemerke	96 GPS kinematisk (Real time kinematic)	10	
			4,60	Ikke hjelpelinje			
10	6717178,51	295265,12	Ikke spesifisert	Asfaltspiker	96 GPS kinematisk (Real time kinematic)	10	
			0,24	Ikke hjelpelinje			
11	6717178,55	295264,88	Mur	Murhjørne	96 GPS kinematisk (Real time kinematic)	10	
			18,18	Ikke hjelpelinje		13	