


Vedlegg 1: Arealsskisse.

Søknad gjelder stiplede, svarte linjer.

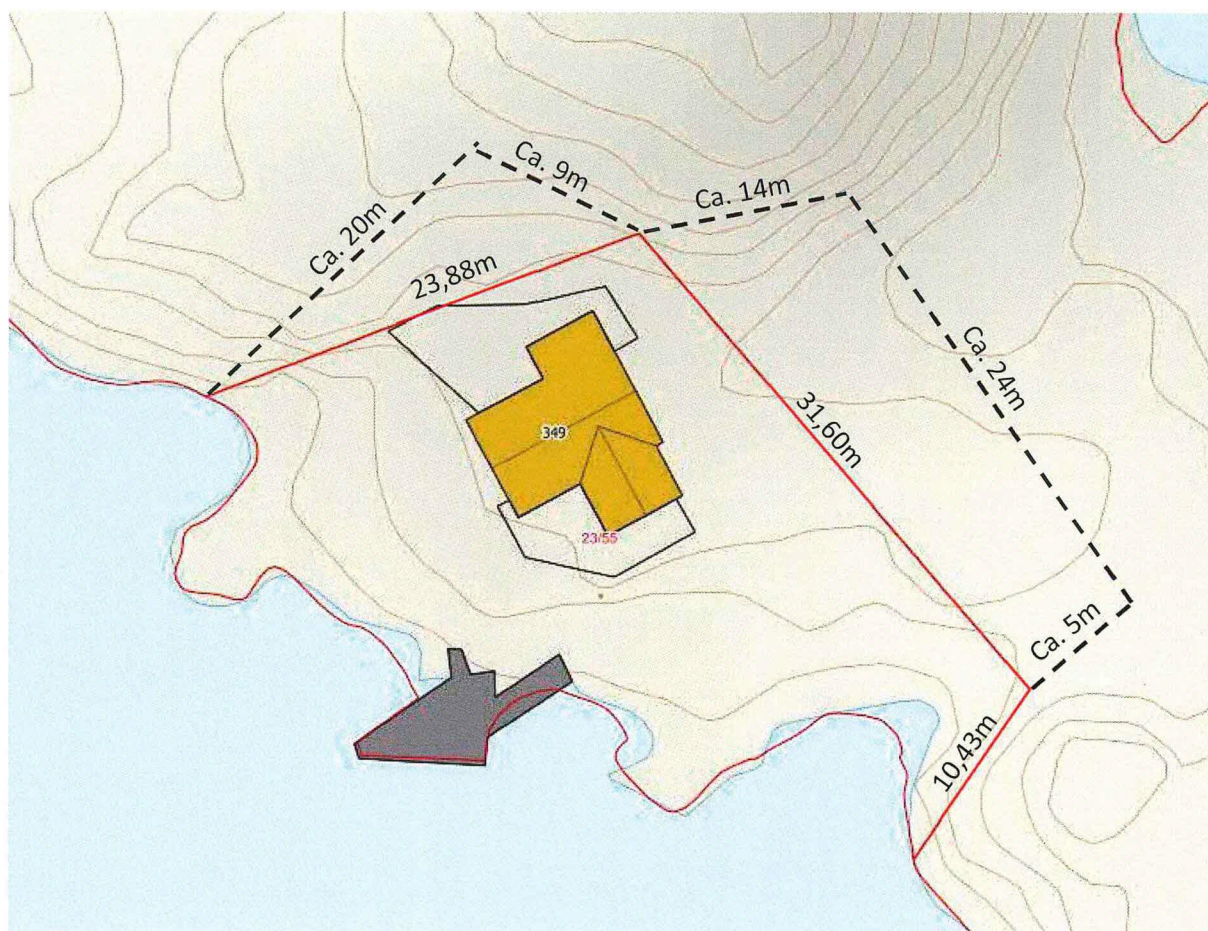

Vedlegg 2: Oversiktskart og bilder.

Nummer i oversikt angir påfølgende bilders nummer. Pil angir retning bildet er tatt.
Alle bilder er tatt 21. Oktober 2019.

