

Kartvedlegg til protokoll for oppmålingsforretning

Meland kommune

N

Eigedom
1/204, 1/204, 1/346, 1/346

Saks nr
20191944


Oppdragnr
2019044

Rekvirent
Austegard Asle Seljelid, Austegard Yngve Seljelid, Austegard
Elin H

Forretningsdato
22/11/2019

Landmålar
Kjell Rune Standal

Målestokk 1:500

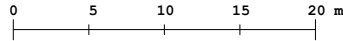

Beskriving/avtalar:

