

Målestokk
1:500

Alver kommune
Kart og Oppmåling


Grunnkart FØR grense-ending.

G.nr. 217, b.nr. 40.



Dato: 2020.01.15
Sjpm: SSO

- Måle Grenser
 - Registrerte Grenser
 - Udefinert grenser
 - Terrengmålte grense
 - Konstruert grensepunkt
 - Bolig
 - Bustad m/føllighet
- Våningshus
 - Større bustader
 - Hytte/feriehus
 - Garasje/uthus
 - Industrilager
 - Andre bygg
- Beliggenhet og høyder må opprulltes som orienterende.
Koordinatsystem: UTM(EUREF89) - SONE 32 (EPSG:32632)
Høydesystem: (EPSG.)

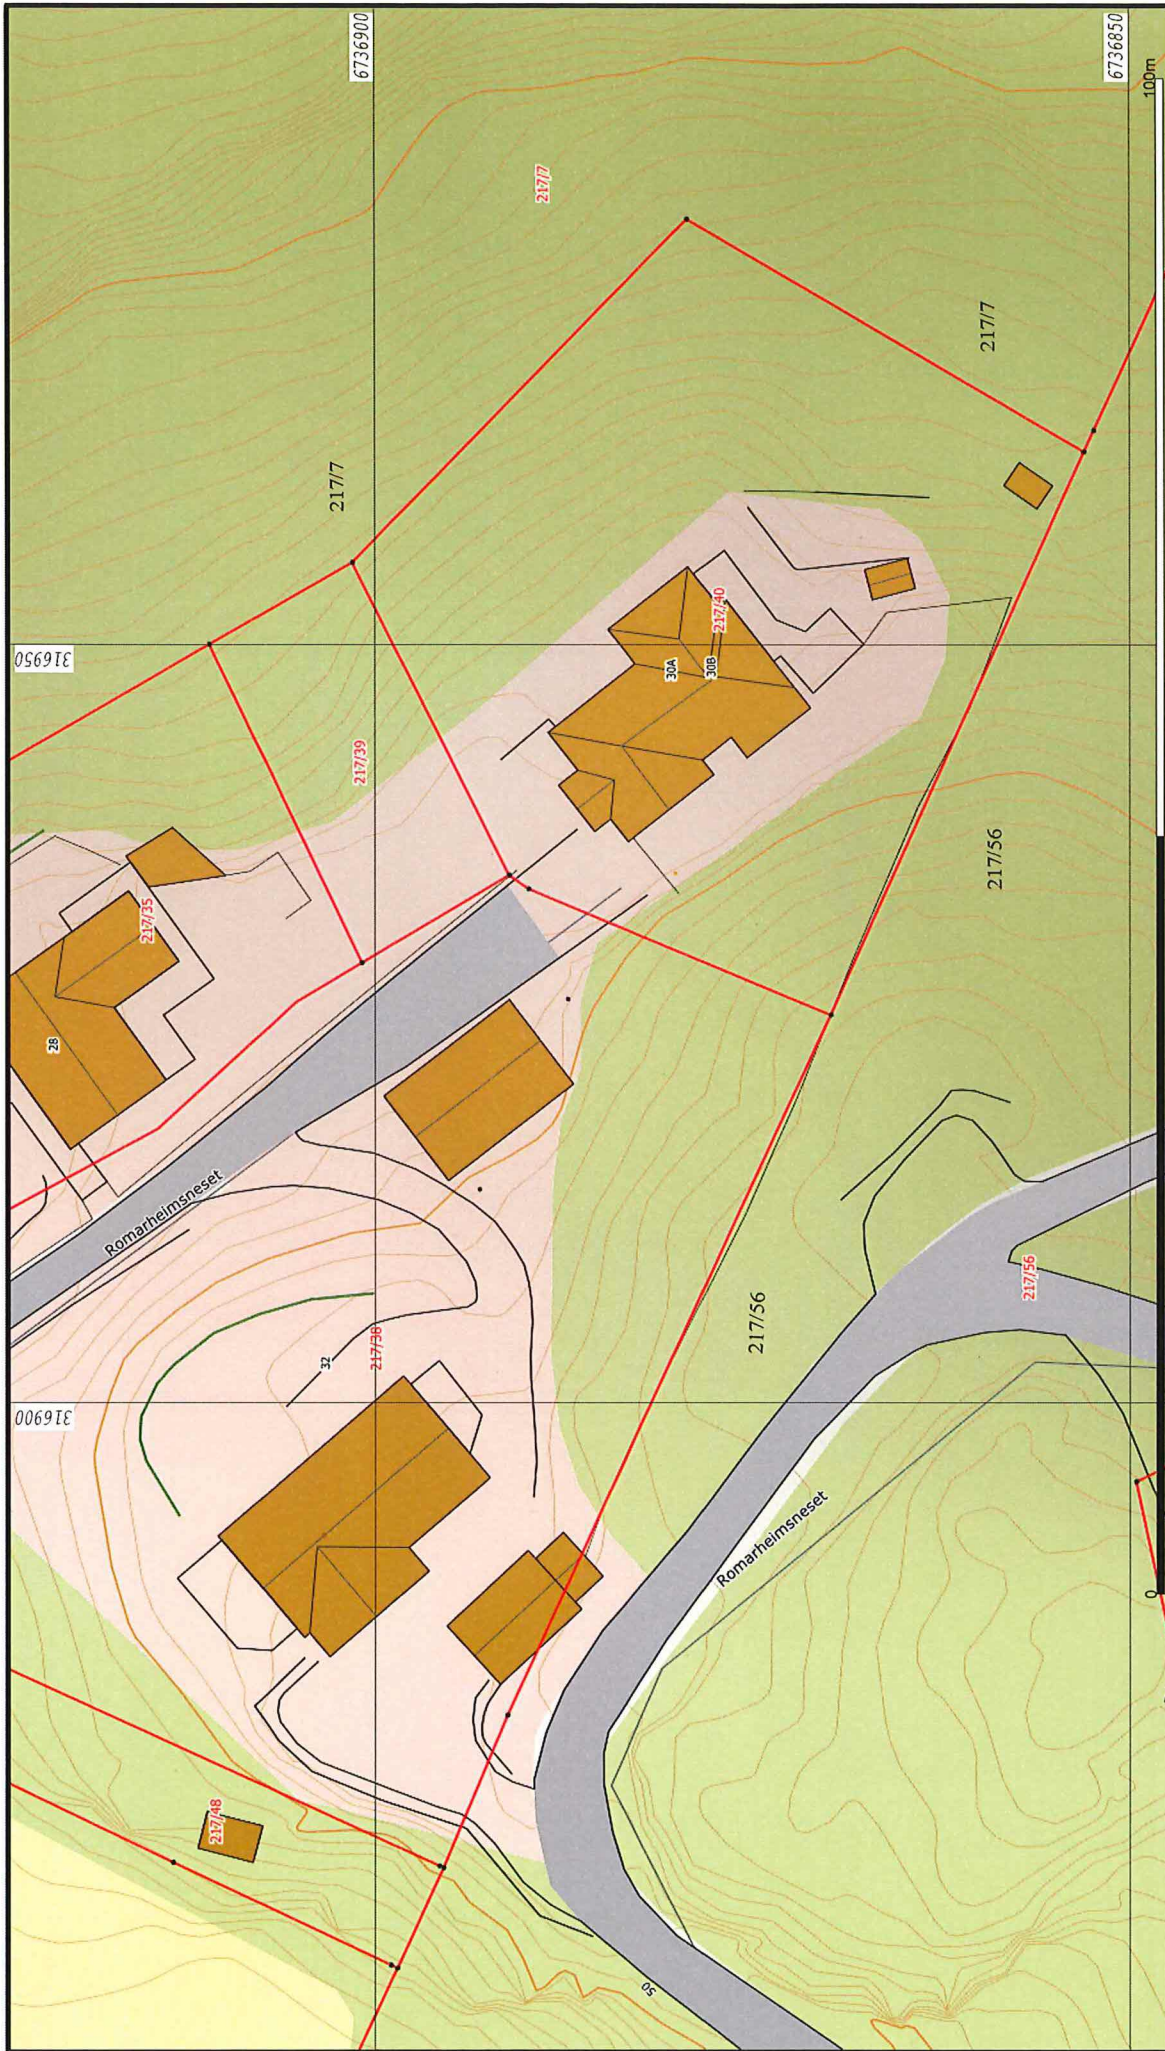

Målestokk
1:500

Alver kommune
Kart og Oppmåling

A-Grunnkart WMS FØR grense-endering.

G.nr. 217, b.nr. 40.




 











Dato: 2020.01.15
Sjmn: SSO

- Målte Grenser
- Registrerte Grenser
- Udefinert grense
- Terrengmålte grense
- Konstruert grensepunkt
- Bolig
- Bustad m/leilighet
- Våningshus
- Større bustader
- Hytte/feriehuis
- Garasje/uthus
- Industrilager
- Andre bygg

Beliggenhet og høyder må oppfattes som orienterende.
Koordinatsystem: UTM(EUREF89) - SONE 32 (EPSG:32632)
Høydesystem: (EPSG:)



	Alver kommune Kart og Oppmåling	Ortofoto 2018 FØR grense-ending. G.nr. 217, b.nr. 40.
	Dato: 2020.01.15 Stj.: SSO	
Beleggenhet og høyder må oppfattes som orienterende Koordinatsystem: UTM(EUREF89) - SONE 32 (EPSG:32632) Høydesystem: (EPSG)		

-  Målte Grenser
-  Registrerte Grenser
-  Udefinert
-  Terrengmålt
-  Konstruert
-  Bolig
-  Bustad m/leilighet
-  Våningshus
-  Større bustader
-  Hytte/feriehus
-  Garasje/løhus
-  Industrilager
-  Andre bygg



Målestokk
1:500

Alver kommune
Kart og Oppmåling


Ortofoto 2015 FØR grense-endring.


G.nr. 217, b.nr. 40.



Dato: 2020.01.15
Sjgm: SSO


- Målte Grenser
 - Registrerte Grenser
 - Udefinert
 - Terrengmålt
 - Konstruert
 - Bolig
 - Bustad m/leilighet
 - Våningshus
 - Større bustader
 - Hytte/feriehuis
 - Garasje/uthus
 - Industrilager
 - Andre bygg
- Beliggenhet og høyder må opplyttes som orienterende.
Koordinatsystem: UTM(EUREF89) - SONE 32 (EPSG:32632)
Høydesystem: (EPSG:)

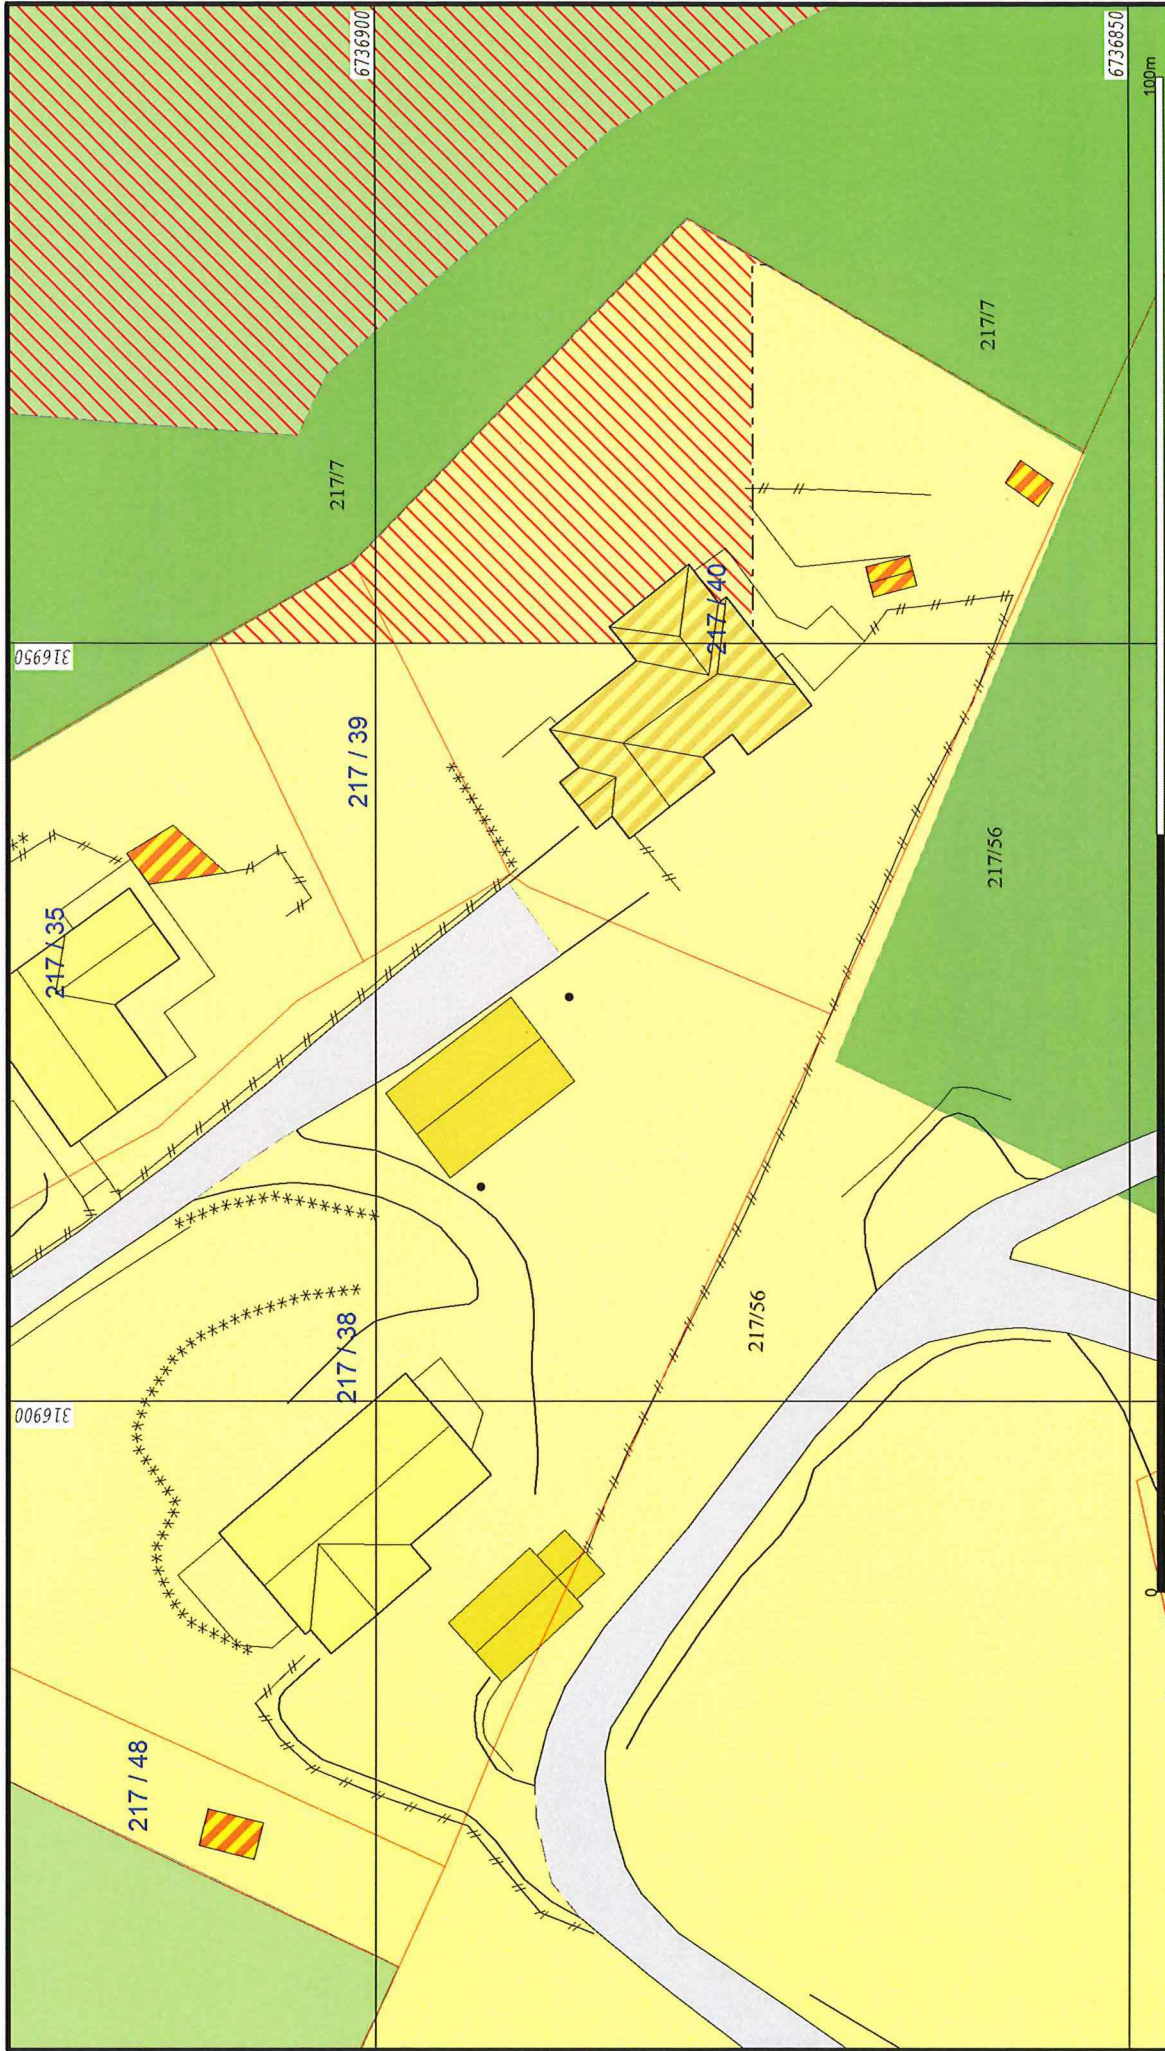







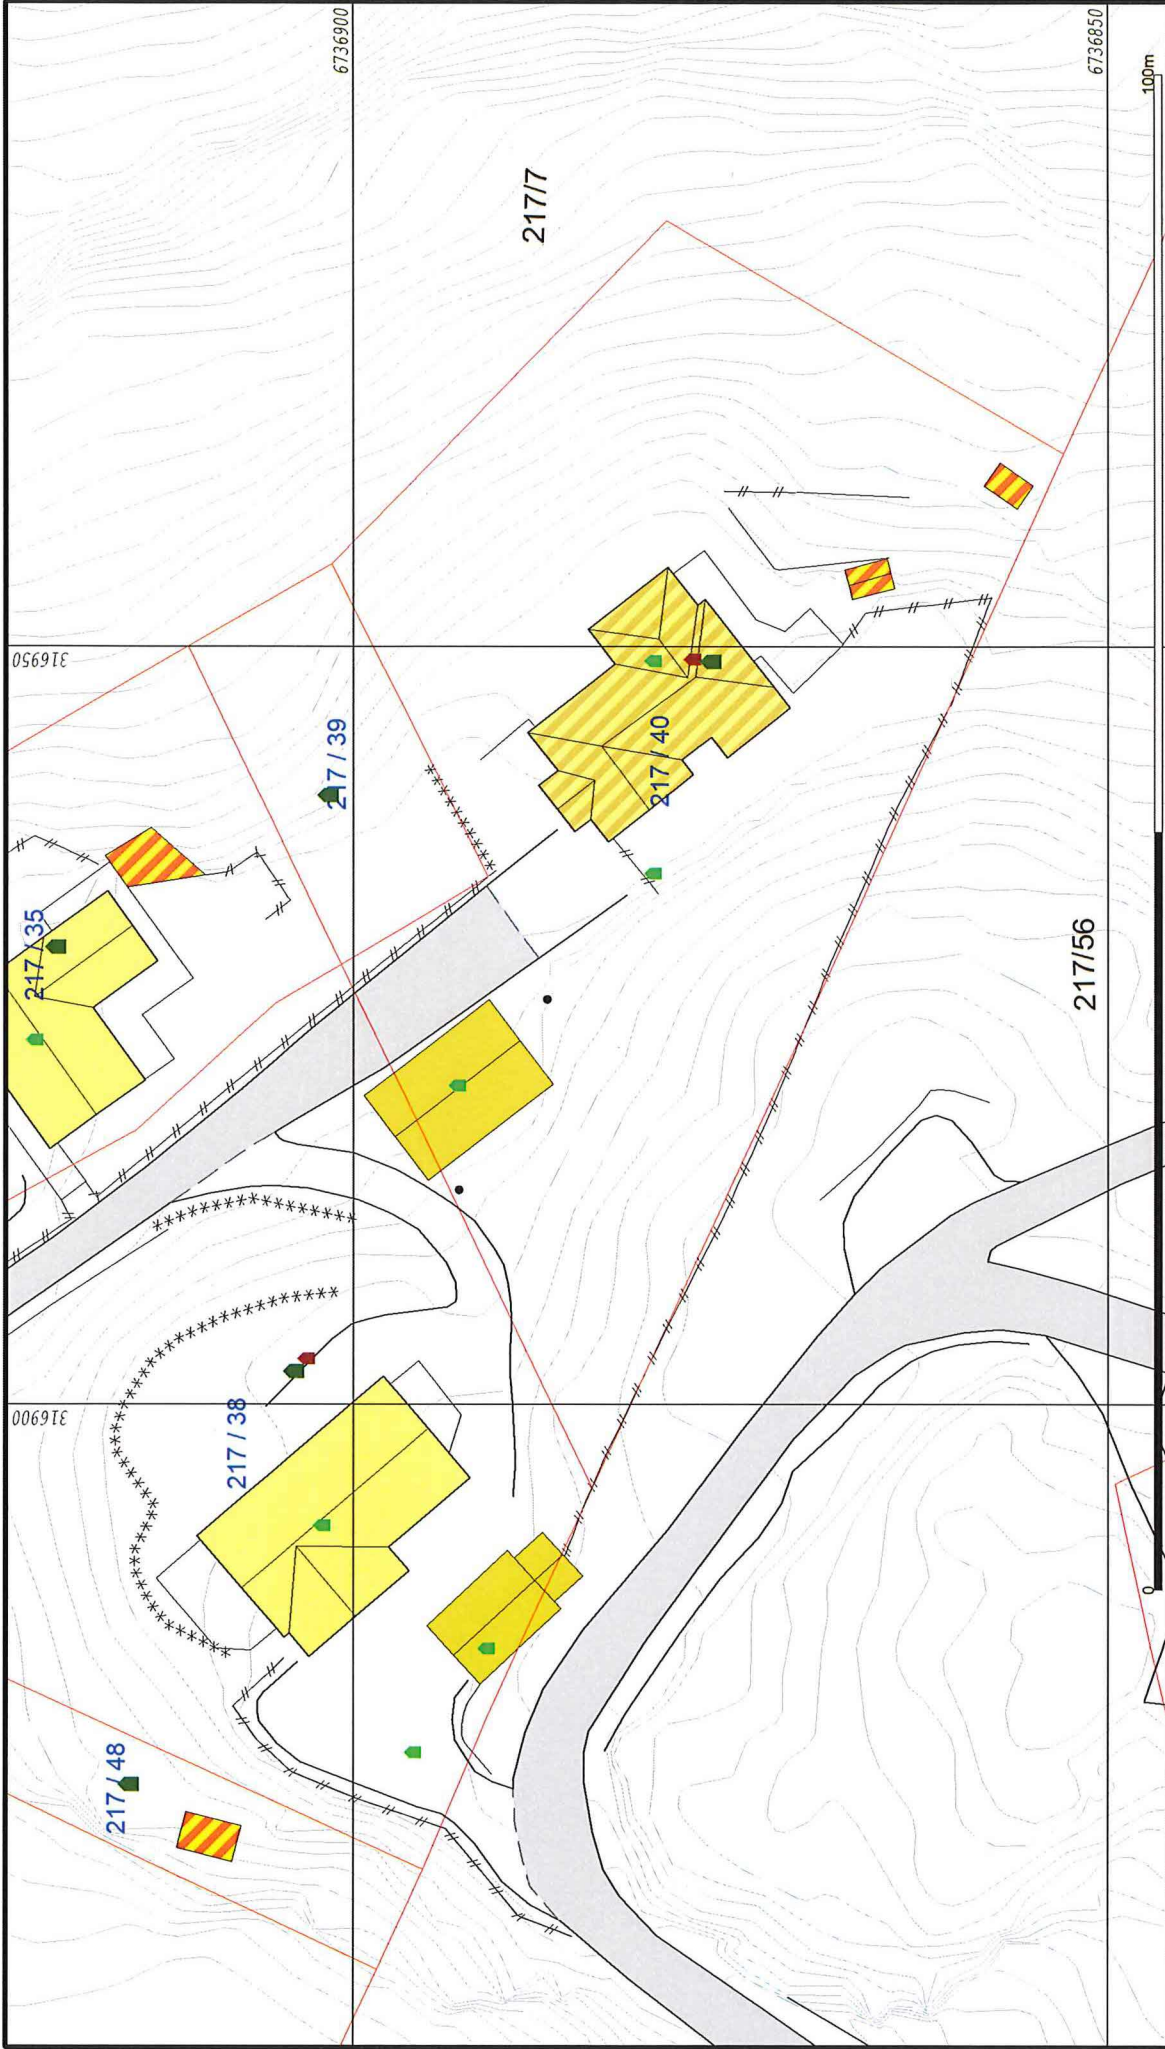








	Alver kommune Kart og Oppmåling		Målestokk 1:500
	Kommunep lan 2019 - 2031 FØR grense-endring.		
Dato: 2020.01.15 Sign: SSO		G.nr. 217, b.nr. 40.	
 
<ul style="list-style-type: none"> Bustadbygging Fritidsbustader Semtrumformål Off. privat tenesteyting Fritids- og turistformål Råstoffutnytting Næringsbebyggelse 	<ul style="list-style-type: none"> Idrettsanlegg Andre typer nærmere angitt b Grav og urnelund Komb bebyggelse og Nærings Fritids- og turistformål Veg Hamn Grønstruktur 	<ul style="list-style-type: none"> Fricområde efsærkområde LNFR Spredt bustadbyg Spredt Fritidsbusi Spredt Næringsb; Bruk og vern av s
--	--	--


Beliggenhet og høvder må oppfattes som orienterende.
 Koordinatsystem: UTM(EUREF89) - SONE 32 (EPSG:32632)
 Høvdesystem: (EPSG)









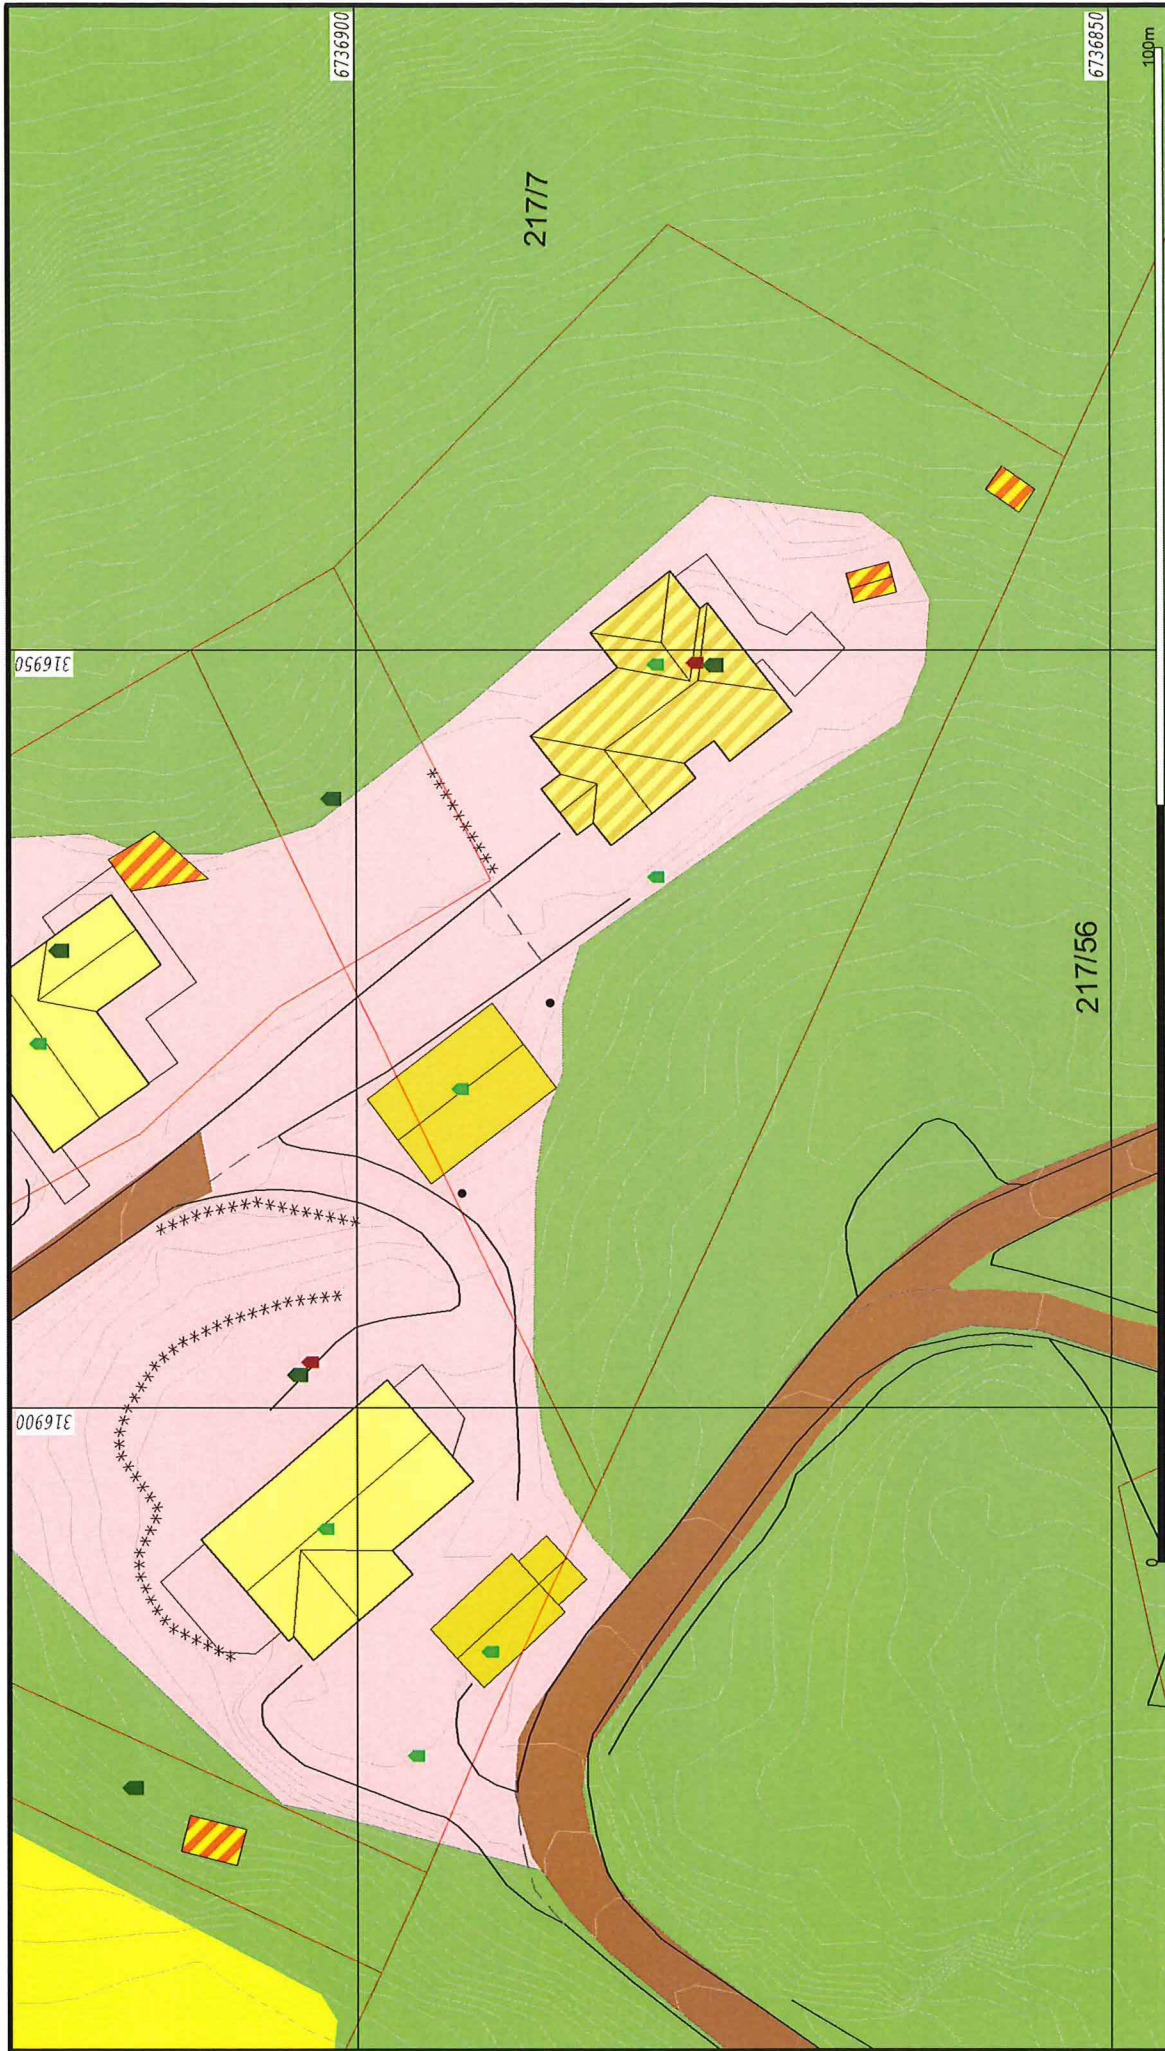










	Alver kommune Kart og Oppmåling		N  Målestokk 1:500
	Grunnkart ETTER grense-endring.		
Date: 2020.01.15 Sign: SSO		G.nr. 217, b.nr. 40.	

	Målte Grenser
	Registrerte Grenser
	Udefinert grenser
	Terrengmålte grense
	Konstruert grensepunkt
	Bolig
	Bustad melleilighet
	Våningshus
	Større bustader
	Hytte/feriehus
	Garasje/uthus
	Industri/lager
	Andre bygg


Beliggenhet og høyder må oppfattes som orienterende.
 Koordinatsystem: EUREF89 - SCONE 32 (EPSG:25832)
 Høydesystem: NN 2000 høyder (EPSG:5941)



	Alver kommune Kart og Oppmåling		 Målestokk 1:500
	AR5 ETTER grense-endring.		
Dato: 2020.01.15 Sigm: SSO		G.nr. 217, b.nr. 40.	

<ul style="list-style-type: none">  Myr  Bamyr  Blanningsmyr  Lauvmyr  Jordmyr  Dyrka mark  Overflatedyrka 	<ul style="list-style-type: none">  Belle  Bærskog  Blandingskog  Lauvskog  Anna jorddekt flatt  Grumlendt  Fjell 	<ul style="list-style-type: none">  Ur
--	---	--

Beliggenhet og høyder må oppfattes som orienterende.
 Koordinatsystem: EUREF69 - SONE 32 (EPSG:25832)
 Høydesystem: NN 2000 høyder (EPSG:5941)

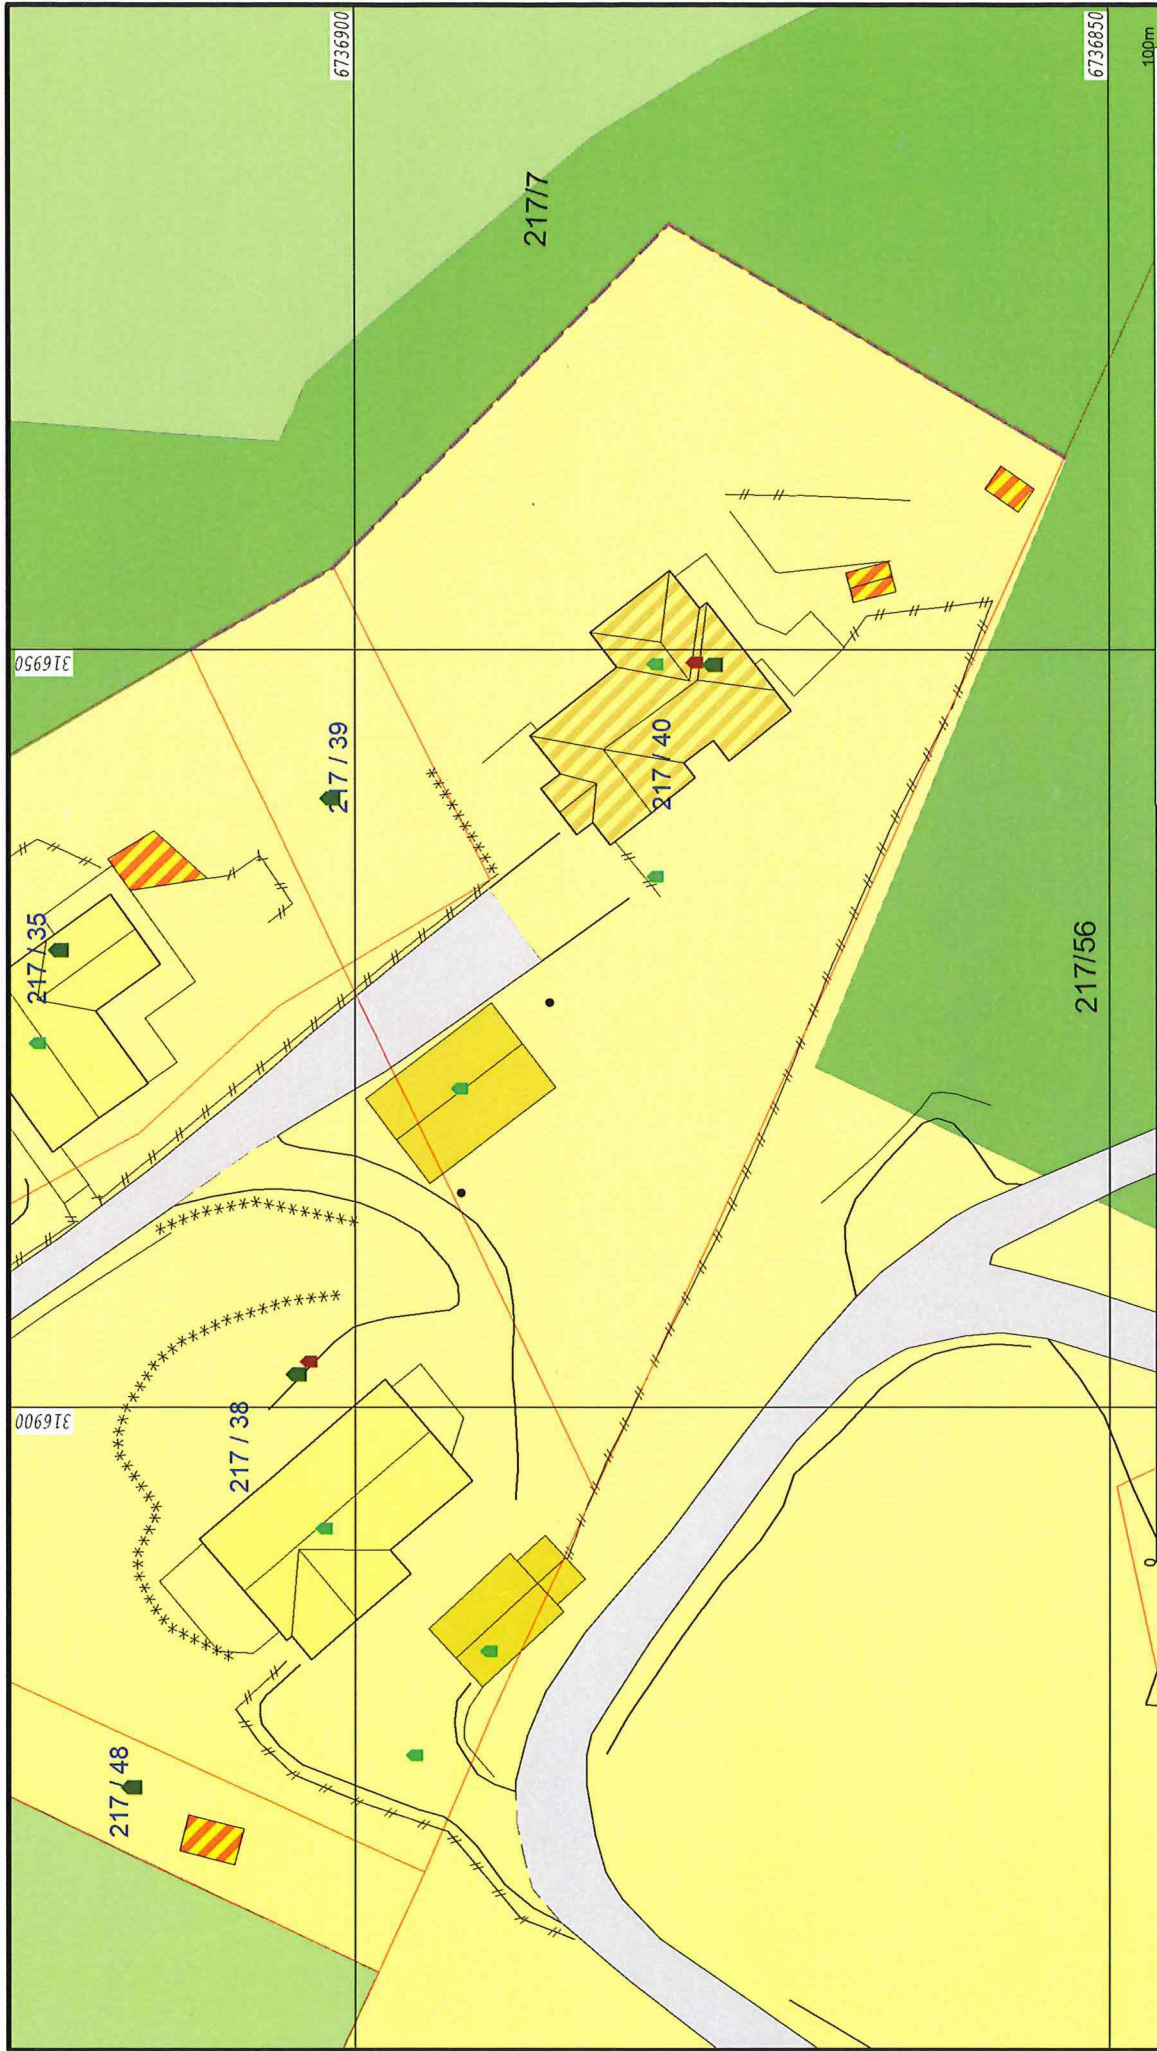

Alver kommune
Kart og Oppmåling

Kommuneplan 2019 - 2031 **ETTER** grense-endring.

G.nr. 217, b.nr. 40.



Dato: 2020.01.15
Sjgm: sso

Målestokk
1:500


- Bustadbygging
 - Fritidsbustader
 - Semtrumformål
 - Off. privat tenesteyting
 - Fritids- og turistformål
 - Råstoffnyting
 - Næringsbygging
 - Idrettsanlegg
 - Andre typer nærmere angitt b
 - Grav og urnelund
 - Komb bebyggelse og Næring
 - Veg
 - Hamm
 - Grønstruktur
 - Friområde
 - Effektområde
 - LNFR
 - Spredt bustadbyg
 - Spredt fritidsbusi
 - Spredt Næringsb;
 - Bruk og vern av s
- Beliggenhet og høydor må oppfattes som orienterende.
Koordinatsystem: EUREF89 - SONE 32 (EPSG:25832)
Høydorystem: NN 2000 høydor (EPSG:5941)



	Alver kommune Kart og Oppmåling		Ortofoto 2018 ETTER grense-endring.
	Dato: 2020.01.15 Skj: SSO	G.nr. 217, b.nr. 40.	
Beliggenhet og høyder må oppfattes som orienterende. Koordinatsystem: EUREF89 - SONE 32 (EPSG:26832) Høydesystem: NN 2000 høyder (EPSG:5941)			



- Måle Grenser
- Registrerte Grenser
- Udefinert
- Terrengmålt
- Konstruert
- Bolig
- Bustad m/leilighet
- Våningshus
- Større bustader
- Hytte/feriehus
- Garasje/uthus
- Industri/lager
- Andre bygg

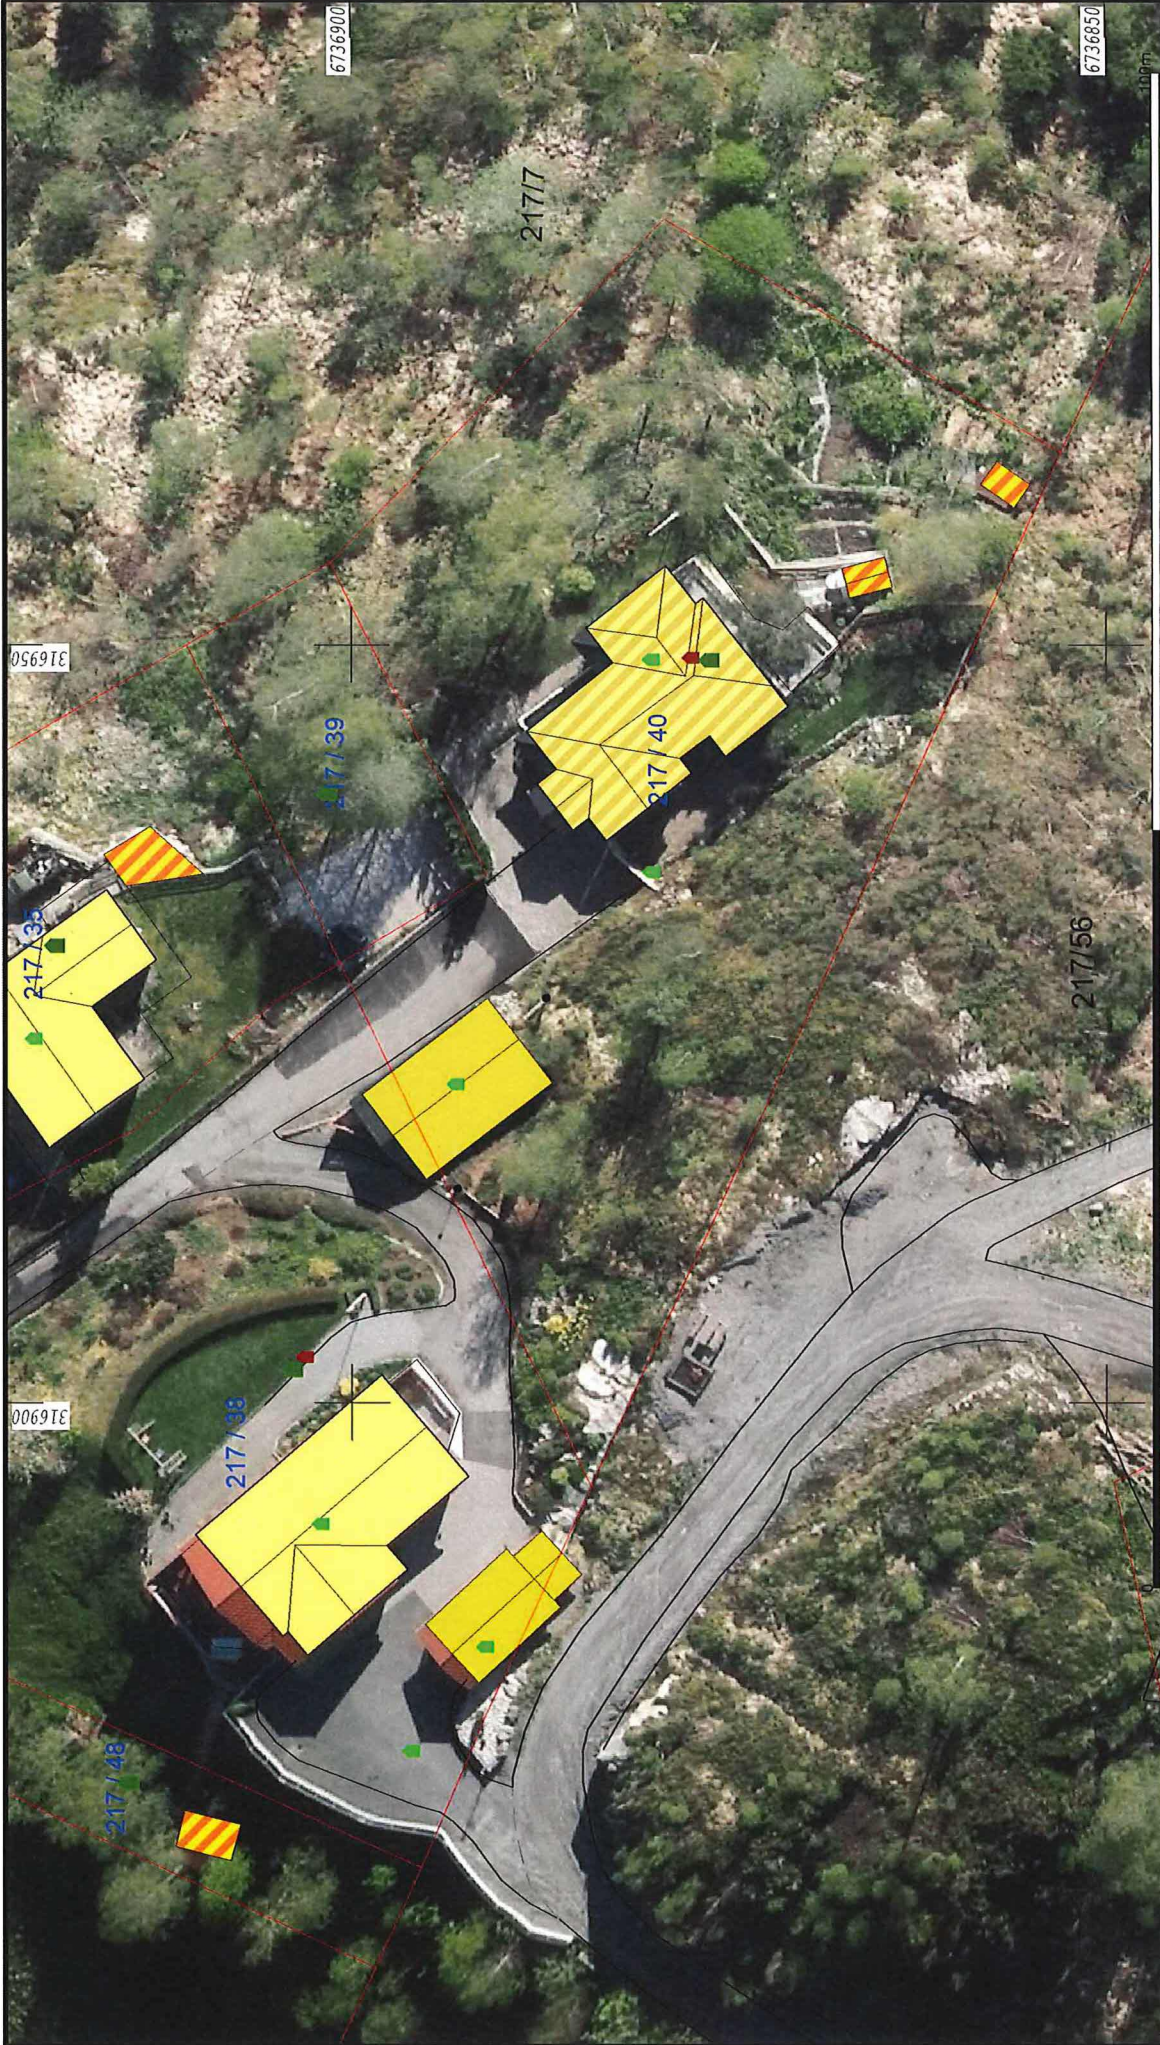

Alver kommune
Kart og Oppmåling

Ortofoto 2015 ETTER grense-endring.

G.nr. 217, b.nr. 40.

Dato: 2020.01.15
Sign: SSO

Målte Grenser
- Registrerte Grenser

Udefinert
Terrengmålt
Konstruert

Bolig
Bustad m/leilighet

Våningshus
Større bustader
Hytte/feriehuis
Garasje/uthus
Industri/lager
Andre bygg

Beliggenhet og høyder må oppfattes som orienterende.
Koordinatsystem: EUREF89 - SONE 32 (EPSG:29832)
Høydesystem: NN 2000 høyder (EPSG:5941)



- Målte Grenser
- - Registrerte Grenser
- Udefinert
- Terrengmålt
- Konstruert
- Bolig
- Bustad m/leilighet

- Våningshus
- Større bustader
- Hytte/feriehus
- Garasje/løhus
- Industri/lager
- Andre bygg

Beliggenhet og høyder må oppfattes som orienterende.
 Koordinatsystem: EUREF89 - SONE 32 (EPSG:25832)
 Høydesystem: NN 2000 høyder (EPSG:5941)



Dato: 2020.01.15
 Skjema: SSO

Alver kommune
 Kart og Oppmåling
 Ortofoto 2011 ETTER grense-endring.

G.nr. 217, b.nr. 40.



Målestokk
 1:500



- Målte Grenser
- Registrerte Grenser
- Udefinert
- Terrengmålt
- Konstruert
- Bolig
- Bustad melleilighet

- Våningshus
- Større bustader
- Hytte/feriehus
- Garasjeløsthus
- Industri/lager
- Andre bygg

Beliggenhet og høyder må oppfattes som orienterende.
 Koordinatsystem: EUREF89 - SONE 32 (EPSG:25832)
 Høydesystem: NN 2000 høyder (EPSG:5941)



Dato: 2020.01.15
 Sign: SSG

Alver kommune
 Kart og Oppmåling
 Ortofoto 2009 ETTER grense-endring.

G.nr. 217, b.nr. 40.



Målestokk
 1:500