



For matrikkelenhet:

Kommune: **4631 - ALVER**

Gårdsnummer: **212**

Bruksnummer: **148**

Utskriftsdato/klokkeslett: 16.01.2020 kl. 12:10

Produsert av: Liv Berit Ones

Attestert av: Alver kommune

Orientering om matrikkelbrev

Matrikkelbrevet er hjemlet i «Lov om egedomsregistrering» (matrikellova) av 17. juni 2005. Etter definisjonen i matrikellovens § 3 d) er matrikkelbrevet en attestert utskrift av matrikkelen som viser alle registrerte opplysninger om en matrikkelenhet ved oppgitt dato.

Om fullstendighet og nøyaktighet i matrikkelbrevet

Matrikkelen ble etablert ved konvertering av data fra tidligere registre. Det kan variere hvor gode disse dataene er med hensyn på fullstendighet og nøyaktighet. I enkelte tilfeller kan grensepunkt og grenselinjer mangle helt eller delvis eller være feil registrert. Det kan også være feil og mangler ved registrert bygnings- og adresseinformasjon. Fullstendighet og stedfestingsnøyaktighet er generelt bedre innenfor enn utenfor tettbygd strøk. Vær oppmerksom på at for mange matrikkelenheter og bygg hefter usikkerhet ved arealet som oppgis.

For utfyllende informasjon: www.kartverket.no/matrikkelbrev

Matrikkelenhet

Matrikkelenhetstype: Grunneiendom

Bruksnavn:

16.01.2020

Etableringsdato:

0

Er tinglyst:

Ja

Har festegrunner:

Nei

Er seksjonert:

Nei

Arealrapport

Tekst

Beregna areal for 212 / 148

Areal (m2) Kommentar

38 358,8

Eierforhold

Tinglyste eierforhold


Rolle	Status	Føds.d./org.nr	Navn	Bruksenhet	Adresse	Andel
Hjemmelshaver		911695375	NORDHORDLAND NÆRINGSPARK AS		Sandviksbodene 5 5035 BERGEN	1 / 1


Forretninger

Forretningstype	Årsak til feilretting	Tinglysingsstatus	Tinglysingsstatusdato	Forretningsdato	Matrikkelføringsdato	Signatur
Annen forretningstype			09.01.2020	16.01.2020	1263onl	
			Rolle	Matrikkelenhet	Arealendring	
			Avgiver	4631 - 212/148	0	
Oppmålingsforretning		Tinglyst	16.01.2020	09.01.2020	16.01.2020	1263onl
			Rolle	Matrikkelenhet	Arealendring	
			Avgiver	4631 - 212/132	-38 358,8	
			Mottaker	4631 - 212/148	38 358,8	

Oversiktskart for 212 / 148

Målestokk 1:5 000
EUREF89 UTM Sone 32

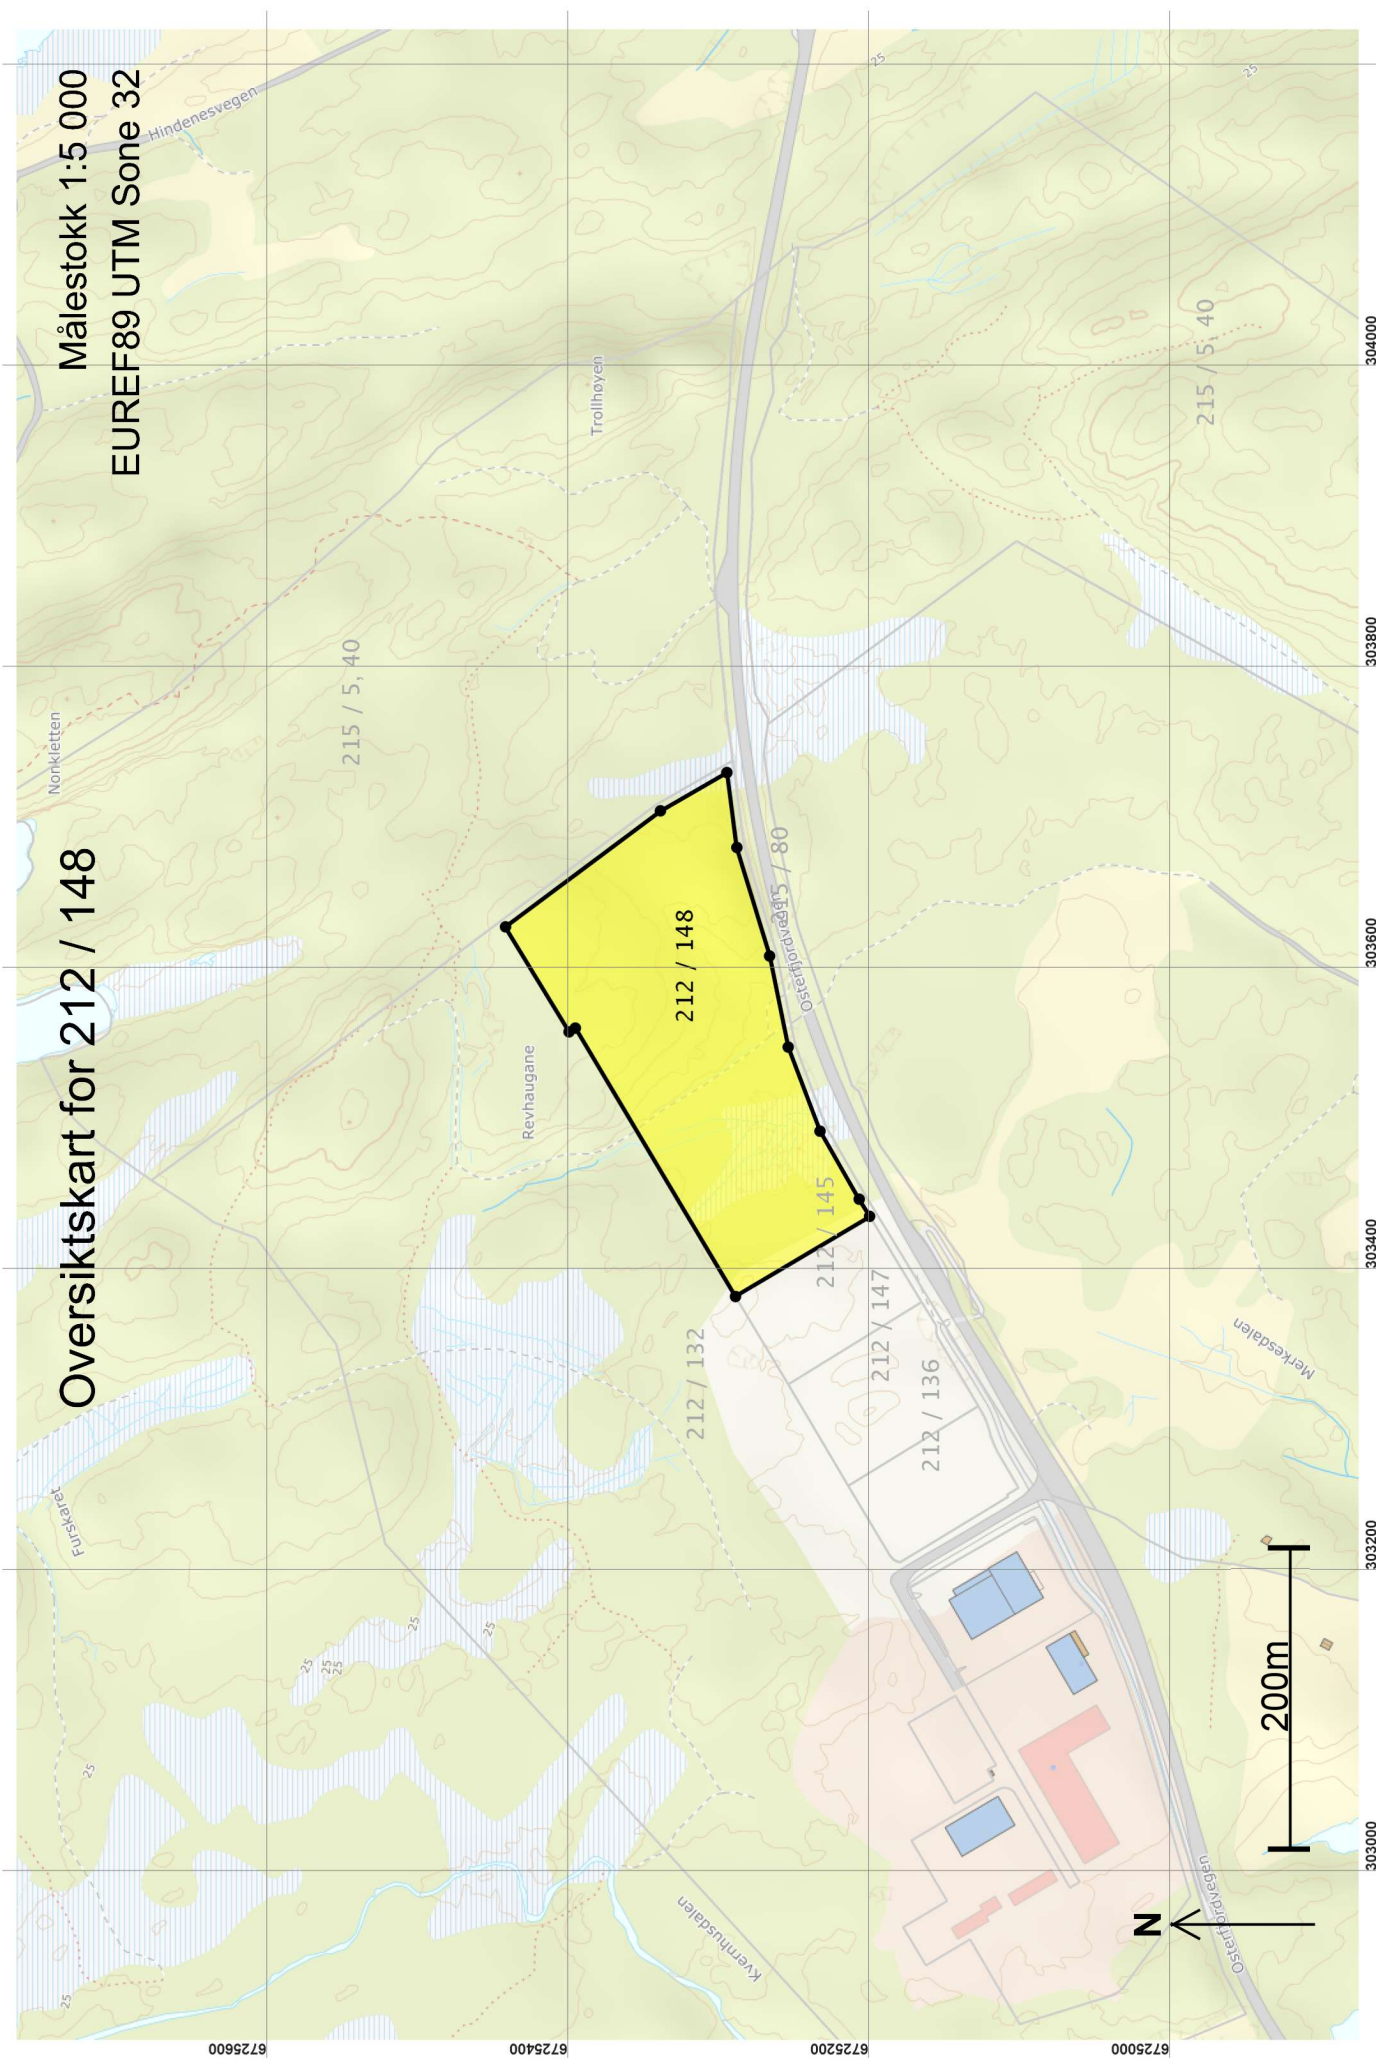

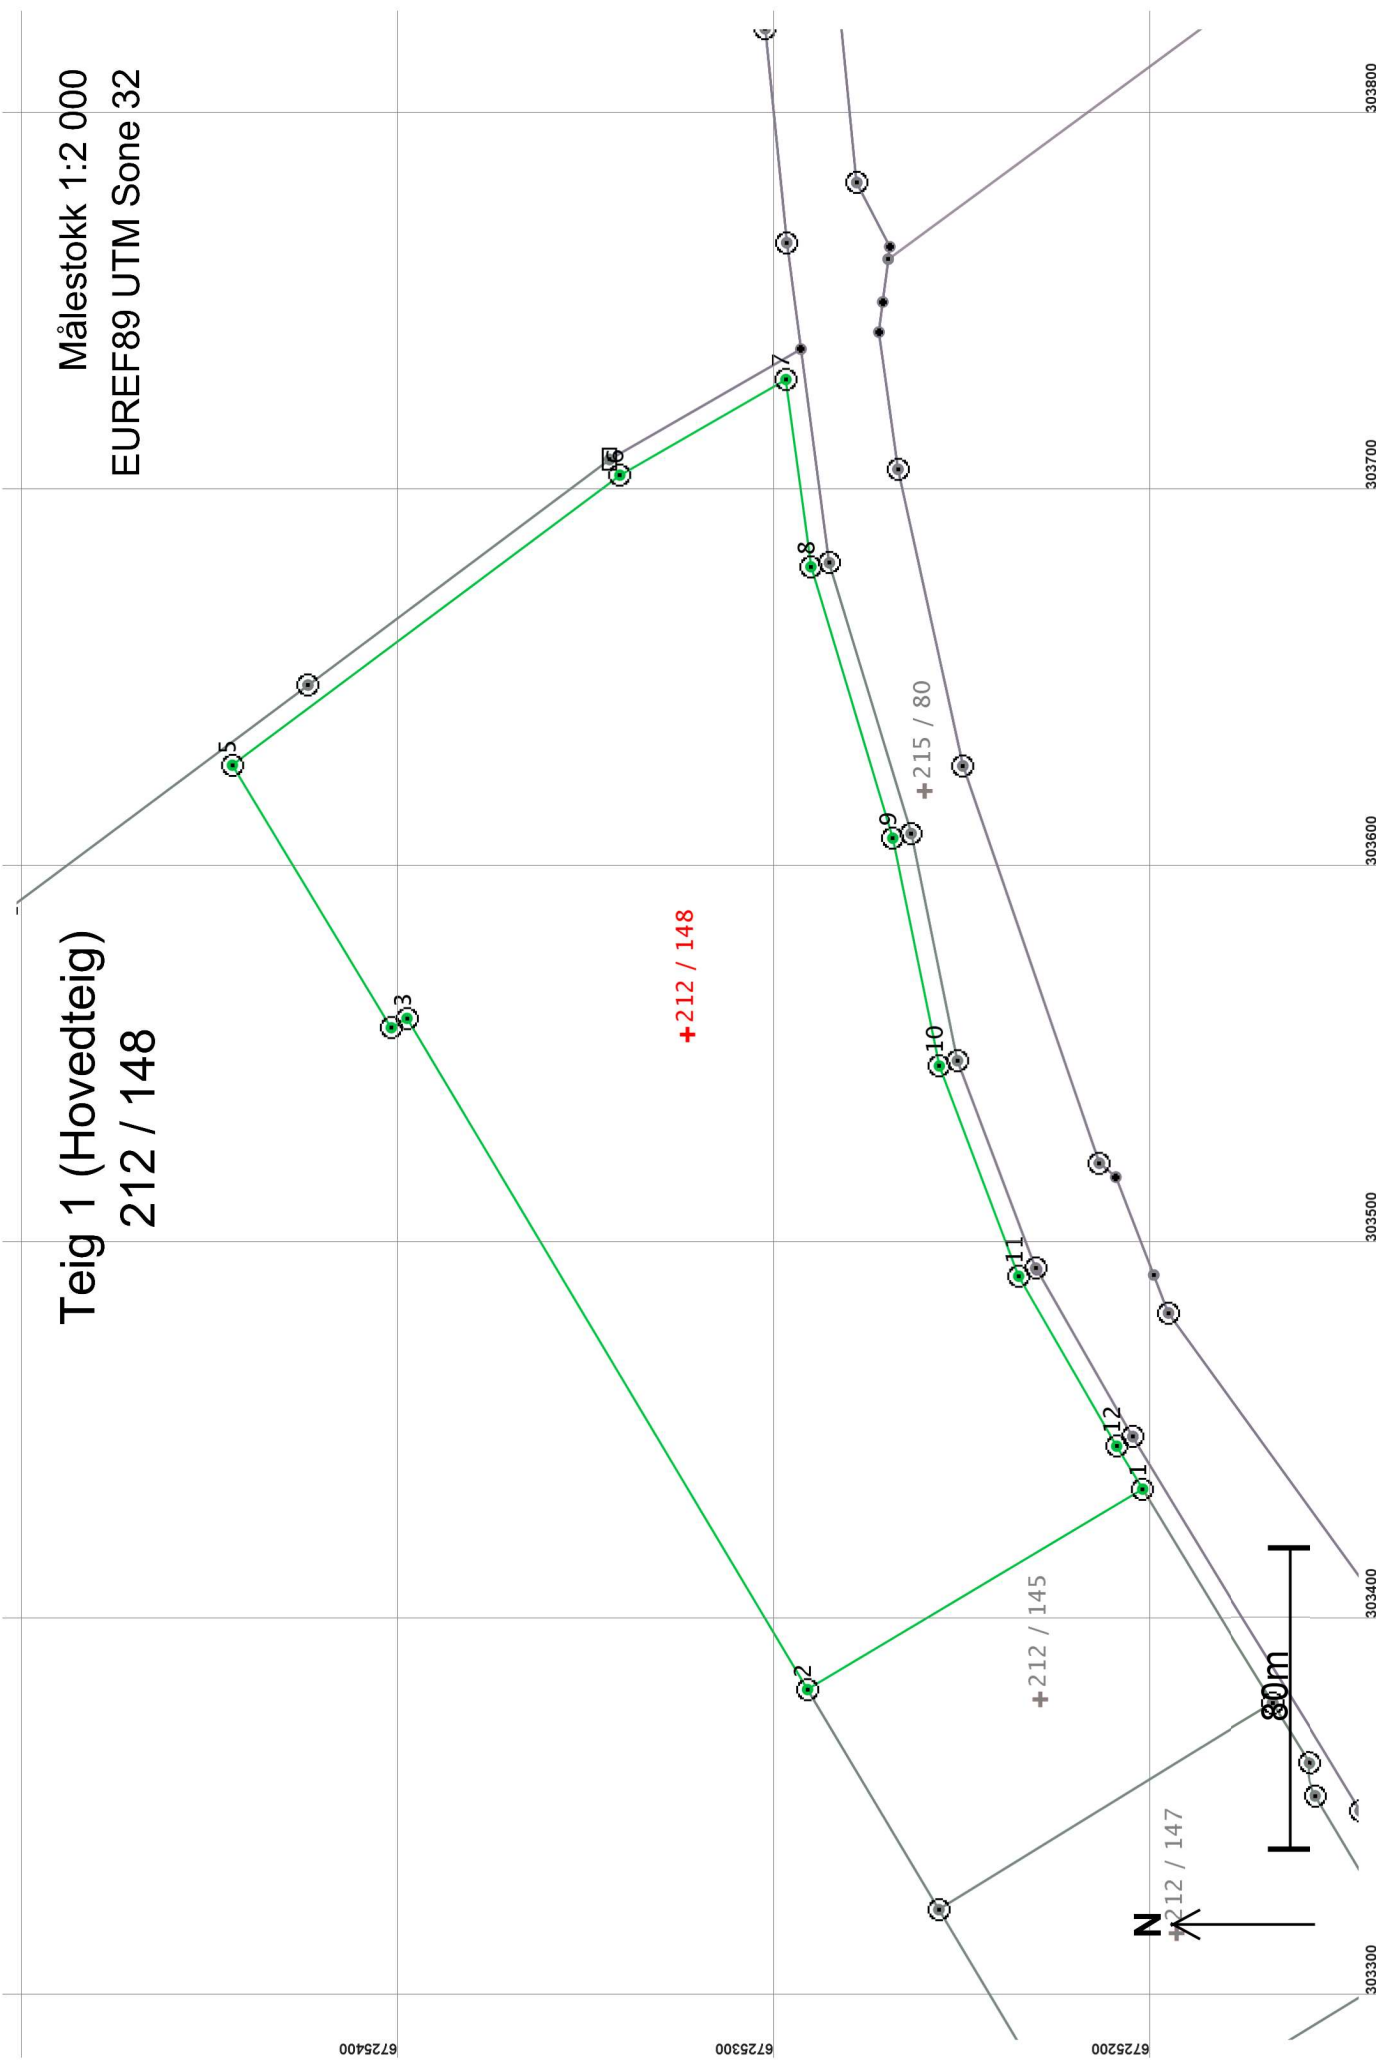

Areal og koordinater

Areal: 38 358,8

Arealmerknad:

Representasjonssystem: EUREF89 UTM Sone 32

Nord: 6725325

Øst: 303555

Grensepunkt / Grenselinje

Ytre avgrensing

Løpnr	Nord	Øst	Grensemerke nedsett i / Lengde	Hjelpelinjetype	Målemetode	Nøyaktighet	Radius
1	6725203,77	303434,04	Ikke spesifisert	Offentlig godkjent grensemerke	69 Beregnet	13	13
			103,72	Ikke hjelpelinje			14
2	6725292,79	303380,81	Ikke spesifisert	Offentlig godkjent grensemerke	69 Beregnet	13	13
			207,52	Ikke hjelpelinje			14
3	6725399,16	303559,01	Ikke spesifisert	Offentlig godkjent grensemerke	69 Beregnet	13	13
			4,86	Ikke hjelpelinje			14
4	6725403,33	303556,52	Ikke spesifisert	Offentlig godkjent grensemerke	69 Beregnet	13	13
			81,48	Ikke hjelpelinje			14
5	6725445,54	303626,21	Ikke spesifisert	Offentlig godkjent grensemerke	69 Beregnet	13	13
			128,52	Ikke hjelpelinje			14
6	6725342,63	303703,19	Ikke spesifisert	Offentlig godkjent grensemerke	69 Beregnet	13	13
			50,91	Ikke hjelpelinje			14
7	6725298,51	303728,60	Ikke spesifisert	Offentlig godkjent grensemerke	69 Beregnet	13	13
			50,18	Ikke hjelpelinje			14
8	6725291,88	303678,87	Ikke spesifisert	Offentlig godkjent grensemerke	69 Beregnet	13	13
			75,24	Ikke hjelpelinje			14
9	6725270,14	303606,83	Ikke spesifisert	Offentlig godkjent grensemerke	69 Beregnet	13	13
			61,70	Ikke hjelpelinje			14
10	6725257,80	303546,37	Ikke spesifisert	Offentlig godkjent grensemerke	69 Beregnet	13	13
			59,66	Ikke hjelpelinje			14
11	6725236,71	303490,56	Ikke spesifisert	Offentlig godkjent grensemerke	69 Beregnet	13	13
			52,11	Ikke hjelpelinje			14
12	6725210,68	303445,42	Ikke spesifisert	Offentlig godkjent grensemerke	69 Beregnet	13	13
			13,32	Ikke hjelpelinje			14