


8

Fasad: Sør/Vest


By garage

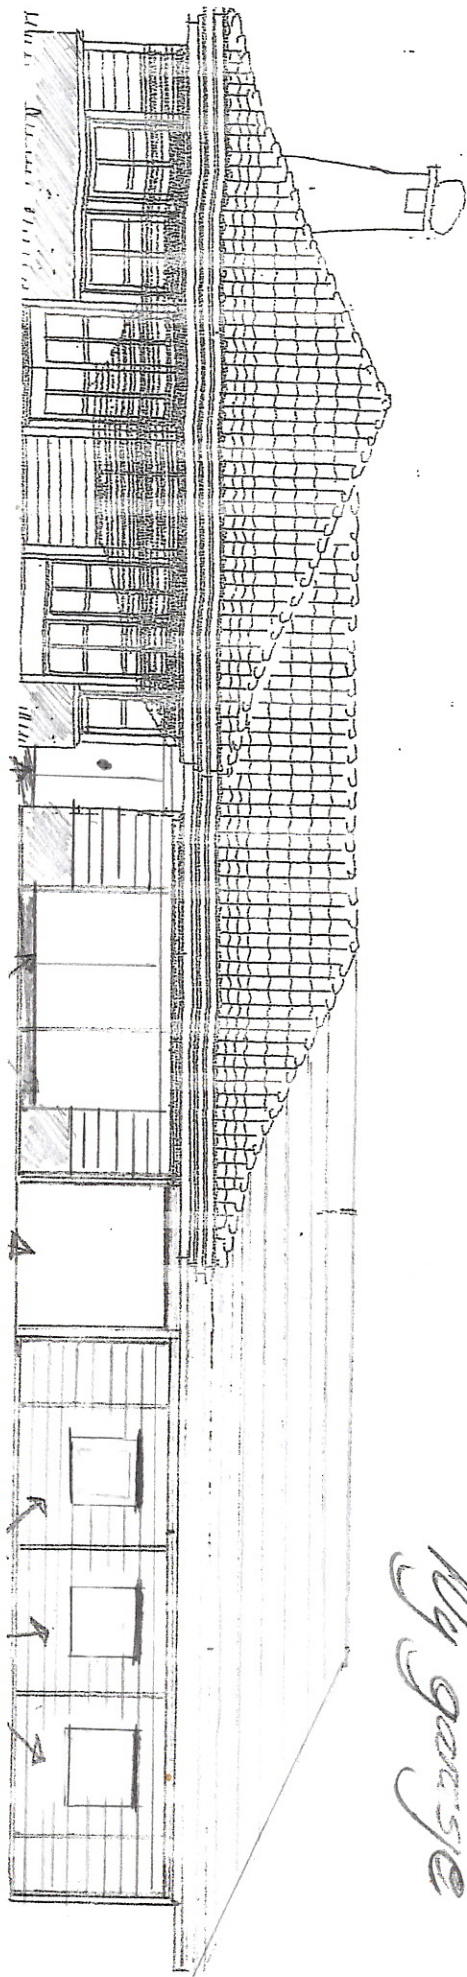

Oppdatert fasade tegning Saknr 067/2019
1. etg med verktøyst

16/11-2020
Ebbe Holland