



Ingrid Karin Langøy
Haugvegen 7
5914 ISDALSTØ

Referanser:
Dykkar:
Vår: 20/2541 - 20/3167

Saksbehandlar:
Kjartan Medaas
kjartan.medaas@alver.kommune.no


Dato:
20.01.2020

Oppmålingssak GBNR 502/1 Valdernesnes - arealoverføring- protokoll

Syner til oppmålingsforretning gjeldane arealoverføring frå gbnr 502/1 til 502/38 den 13.11.2019.

Vedlagt sender me protokoll frå forretninga.

I samband med oppmålingsforretninga vart det oppdaga at eigedomen gbnr 502/38 låg feil innteikna i matrikkelkartet. Ut frå attfunne grensemerker har me no retta plassering av eigedomen i kartet. Dvs. at me også har retta grenselina mellom gbnr 502/38,1 og 502/2. Sjå kart under.

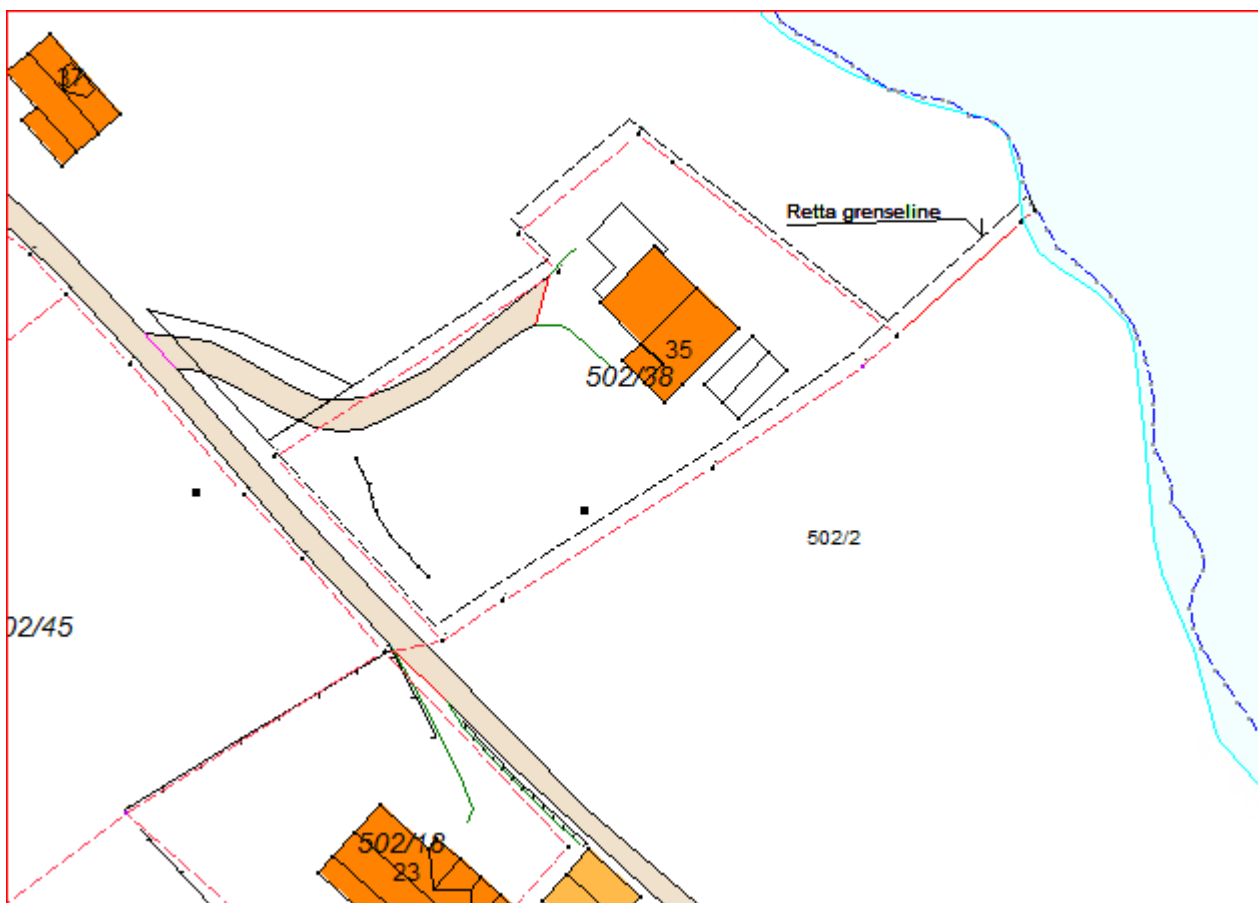

Skulle det vera nokon spørsmål er det berre å ta kontakt med undertekna.

Med helsing

Kjartan Medaas
Ingeniør
Kart og oppmåling

Dette dokumentet er elektronisk godkjent og har difor ingen signatur.

Vedlegg:

25412020-Protokoll
20202541-Kartvedlegg
20202541-Partsliste

Mottakarar:

Harry Martin Skjelvik

Lyngvegen 20

5914

ISDALSTØ

Mottakarar:

Ingrid Karin Langøy
Lasse Kåre Ståløy

Haugvegen 7 5914
Nedre 5939
Valdersneset 25

ISDALSTØ
SLETTA