

F-4

Lindås Kommune

Eikangervåg 30,10,2019

Utslipp til tett spillvannstank for GBNR 176/26, skytebane til Seim Skytterlag.

Seim Skytterlag planlegg å bygge ny innendørs skytebane i Kjevikdalen, i tilknytning til skytterhus og standplass som er der i dag.

I den forbindelse ønsker de også å få til en løsning med handicap toalett i dette bygget for å gjøre det enklere for brukerne.

Den totale belastningen av sort og grått vann vil ikke bli høyere enn det er i dag, men bli fordelt på flere toalett.

Det er i dag etablert en tett spillvannstank for sort og grått vann, fra toalett og kaffekrok i skytterhuset. Størrelsen på spillvannstanken er 7m³ og utstyrt med alarm som varsler når det er tid for tømning. Vannforsyningen løses med borehull.

Ut fra våre vurderinger er spillvannstanken stor nok til å håndtere ett ekstra toalett på skytebanen, da den totale belastningen ikke vil øke.


Nivåvarsler i spillvannstanken, som varsler ved høyt nivå, vil sikre at det ikke renner over og lekker avløpsvannet til terrenget.


Tømning av tanken utføres ved behov.

Det skal ikke kobles dusjanlegg eller vaskemaskiner til utslippet.

Vedlegg.

Med hilsen
Hjelmås VVS as

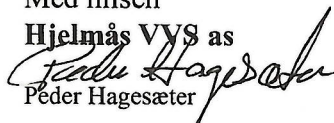
Peder Hagesæter

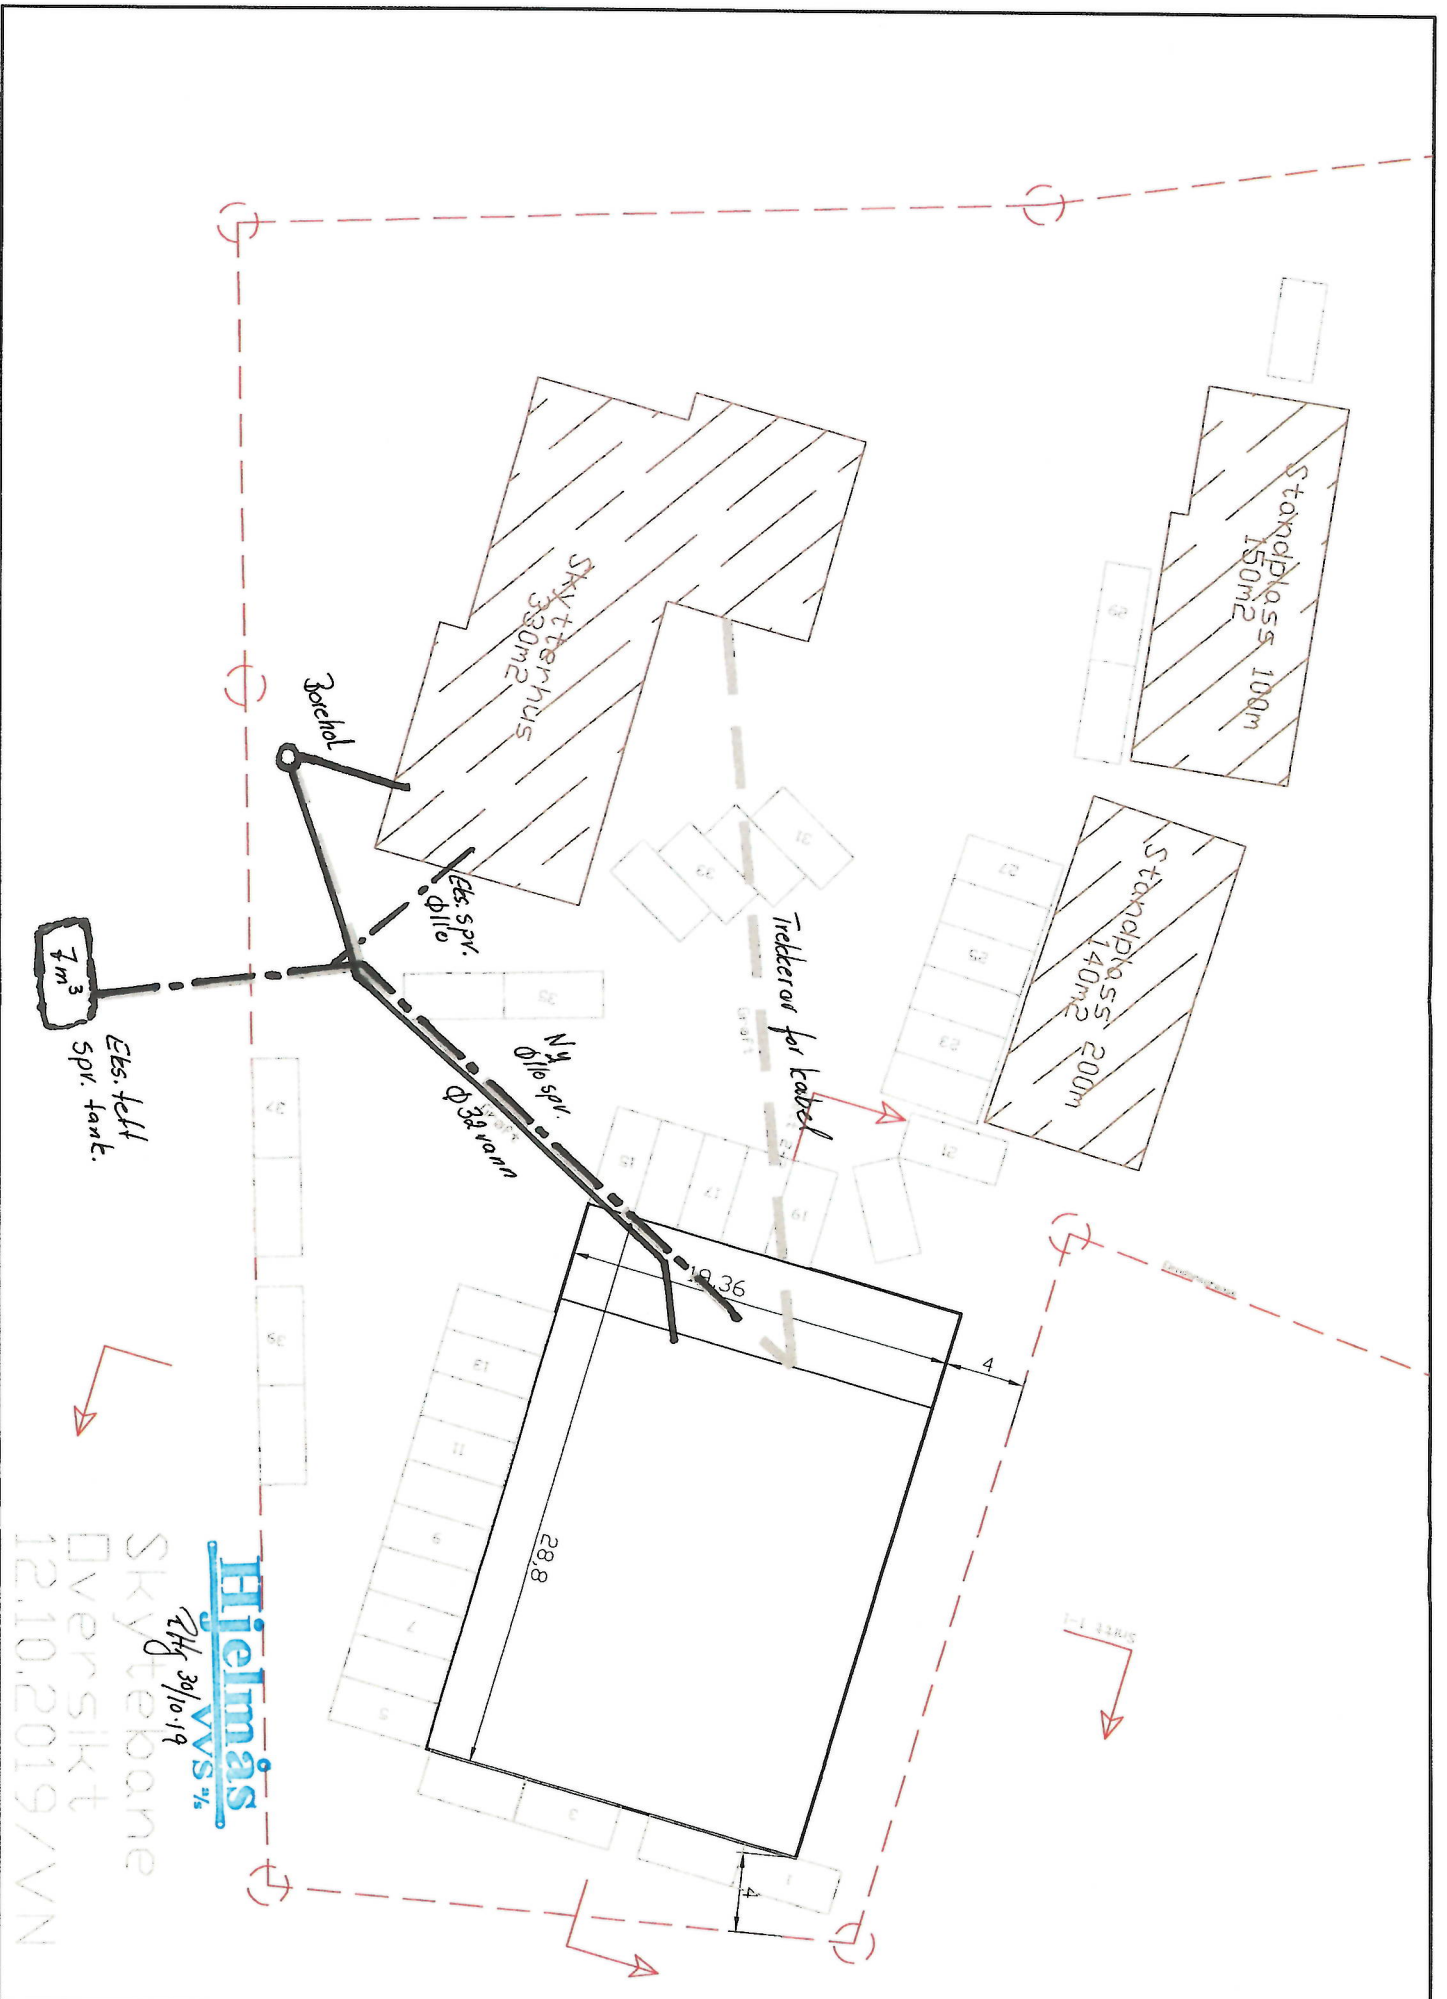

Hjeltnås
VVS AS

Skytebane

Dversikt
12.10.2019/VN

21.10.2019

SWITZ 1-1