

---


**Fra:** Anne Lise Molvik  
**Sendt:** mandag 20. januar 2020 09:04  
**Til:** Eirik Bouwer Utne  
**Emne:** 19/34826 Oversender søknad om dispensasjon frå LNF-føremålet for oppføring av tilbygg og fasadeendring til uttale - gbnr 103/1 Fjellanger  
**Vedlegg:** Søknad om løyve til tiltak utan ansvarsrett - gbnr 1031 Fjellanger.pdf; Søknad om dispensasjon.pdf; Situasjonsplan.pdf; Teikningar Foto (eksisterande).pdf; Teikningar (nye).pdf

Til kulturavdelinga ved Erik Utne

Det er søkt om oppføring av tilbygg til våningshus på gbnr 103/1 Fjellanger. Bygget er SEFRAK-registrert under kategorien «bygning fra før 1900». Saka har vore send på høyring til fylkesmannen i Vestland og Hordaland Fylkeskommune. Hordaland Fylkeskommune har gitt følgjande uttale:

«Viser til dykkar brev av 26.11. 2019, vedkomande søknad om dispensasjon frå LNF-føremålet for oppføring av tilbygg og fasadeendring på eit våningshus på gbnr 103/1, sendt til fylkeskommunen for fråsegn. I SEFRAK-registeret er bygningen registrert å vere eldre enn 1850, men den har ei uviss datering. Saka manglar opplysningar om kommunen si eiga vurdering, og det er lagt ved lite informasjon om bygningen, men den er tidlegare tilbygd. Ut frå dei opplysningane som er i saka vurderer vi dette som å vere ein bygning med lokal kulturminneverdi, og at det er kommunen som skal vurdere saka.»

Situasjonsplan

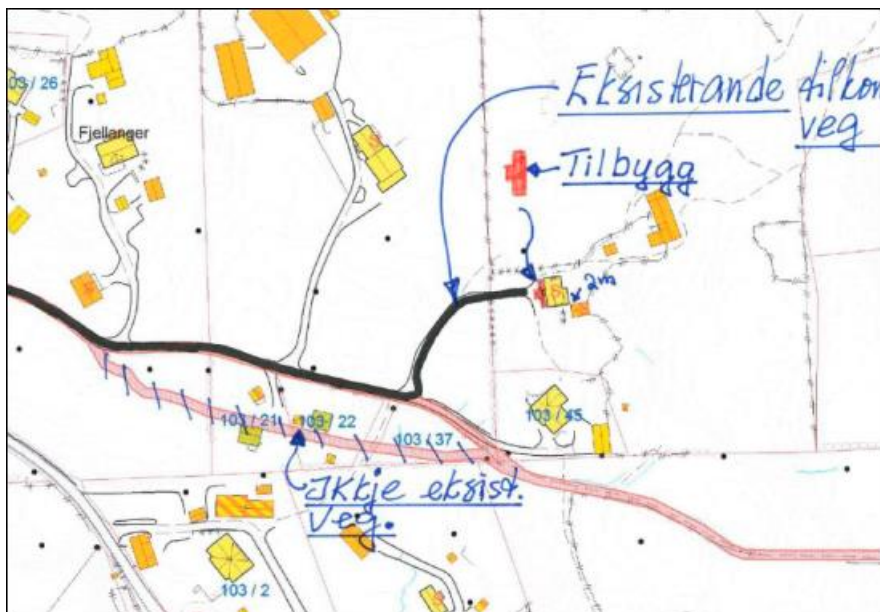

Ny fasade mot vest

Ny fasade mot sør



Søknaden vert oversend kommunen si kulturavdeling for uttale.

Vi ber om snarleg tilbakemelding. Tilbakemelding vert å senda underteikna.

Med vennleg helsing

**Anne Lise Molvik** | Rådgjevar på byggesak

Telefon: 56 37 56 40

Innbyggjarservice: +47 56 37 50 00

[www.alver.kommune.no](http://www.alver.kommune.no)



**ALVER**  
KOMMUNE