

## Daniel Brookfield

---

**Emne:** SV: Alversund SGS2 og SGS5

---

**Fra:** Rune Kilen  
**Sendt:** fredag 17. januar 2020 13:46  
**Til:** Inger Marie Jordal  
**Kopi:** Per Asle Kønne; Line Merete Valle; Irene Nærbø Wilhelmsen  
**Emne:** SV: Alversund SGS2 og SGS5

Hei, videresender fra veiavdelingen.  
Mvh. Inger Marie.

---

Hei,

Vi vil godkjenne skråning kledd med jord, tilsådd med gras, utan å ta stilling til framtidig vedlikehald av denne.

Når det gjeld muren, så vil den bli godkjent under føresetnad om at det sikrast mot snø/slaps ned mot gangvegen på nedside, frå ca pel 240 og innover mot skulen. Dette kan anten gjerast ved at man dekker med flexiplate e.lign på innsida av rekkverket, eller støpar betongmur på toppen av granittmuren som rekkverket kan forankrast i.

**Rune Kilen** | Rådgjevar Veg

**Telefon:** +47 474 80 311 | 56 37 56 82  
**Innbyggjarservice:** +47 56 37 50 00  
[www.alverkommune.no](http://www.alverkommune.no)



---

**Fra:** Inger Marie Jordal  
**Sendt:** fredag 17. januar 2020 11:22  
**Til:** Rune Kilen <[rune.kilen@alver.kommune.no](mailto:rune.kilen@alver.kommune.no)>  
**Emne:** VS: Alversund SGS2 og SGS5

Hei,

Her er svar om skråningen mellom SGS2 og SGS5 på Alversund, der du spurte hvordan den skulle kles.

Constructa ønsker en bekreftelse fra veiavdelingen på at endringene godkjennes, se under. Kan du bekrefte?

Mvh. Inger Marie.


---

**Fra:** Anthon Mikael Brudvik [<mailto:amb@constructa.no>]  
**Sendt:** fredag 17. januar 2020 10:56  
**Til:** Inger Marie Jordal  
**Kopi:** Bjørn Heimdal; 'brookfield@hlm.no'  
**Emne:** SV: Alversund SGS2 og SGS5

Hei!

Fant svaret fra LARK:

«Slik eg ser det i dette området med veganlegget hadde det vert naturleg med gressbakke som klippes to ganger i året og eventuelt nokre grupper av trær».

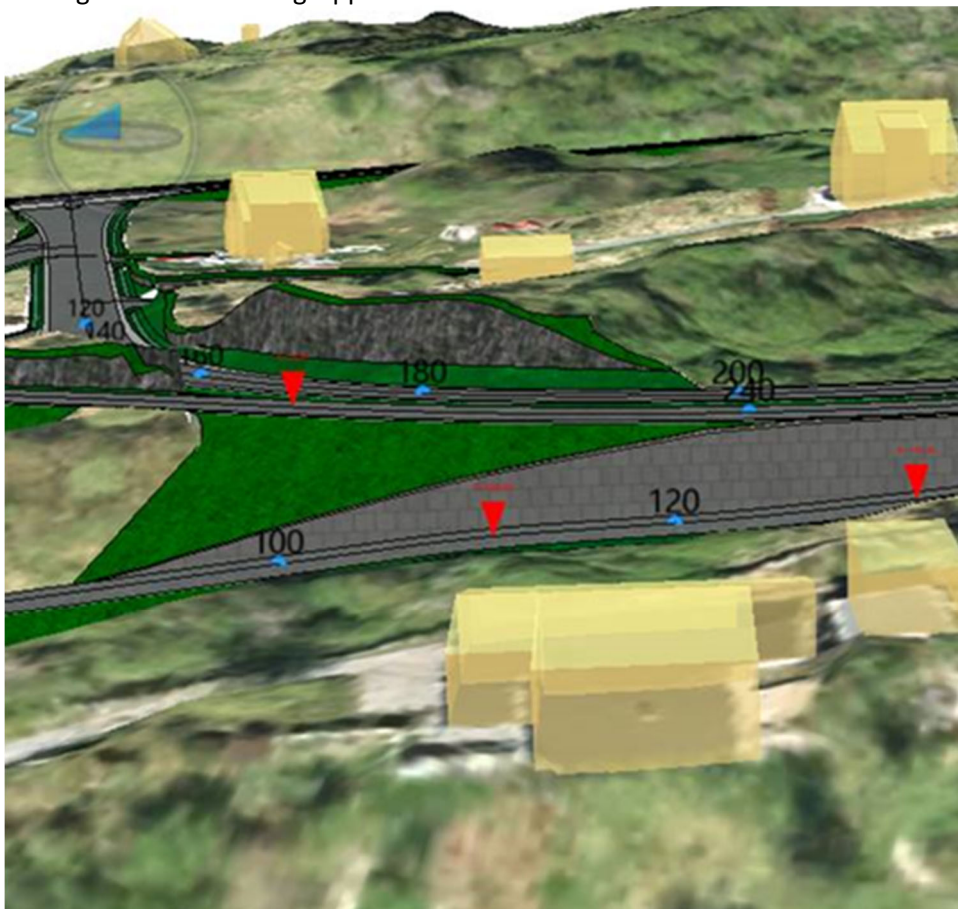

Vennlig hilsen  
Anthon Brudvik



Fabrikkgaten 6  
5059 Bergen

Mob: +47 9243 1510  
e-post: [amb@constructa.no](mailto:amb@constructa.no)  
hjemmeside: [www.constructa.no](http://www.constructa.no)

**Merk:** Denne e-post, med evt. vedlegg, kan inneholde konfidensiell informasjon.  
Dersom du ikke er korrekt mottaker, bes du underrette avsender omgående, og straks slette e-posten.  
Enhver uautorisert bruk, kopiering eller videresending av meldingen, eller innholdet i meldingen, er forbudt.

---

**Fra:** Inger Marie Jordal <[inger.marie.jordal@alver.kommune.no](mailto:inger.marie.jordal@alver.kommune.no)>

**Sendt:** fredag 17. januar 2020 10:42

**Til:** Anthon Mikael Brudvik <[amb@constructa.no](mailto:amb@constructa.no)>

**Kopi:** Bjørn Heimdal <[bjorn.heimdal@constructa.no](mailto:bjorn.heimdal@constructa.no)>; 'brookfield@hlm.no' <[brookfield@hlm.no](mailto:brookfield@hlm.no)>

**Emne:** VS: Alversund SGS2 og SGS5

Hei,

Viser til epost i dag om godkjenning av planer, sendt kl. 10:10.

Under er siste korrespondanse i saken.  
Hvordan skal skråningen kles?

Mvh. Inger Marie.

---

**Fra:** Inger Marie Jordal  
**Sendt:** fredag 29. november 2019 11:58  
**Til:** Anthon Mikael Brudvik ([amb@constructa.no](mailto:amb@constructa.no))  
**Kopi:** Bjørn Heimdal ([bjorn.heimdal@constructa.no](mailto:bjorn.heimdal@constructa.no))  
**Emne:** VS: Alversund SGS2 og SGS5

Hei,

Fant du ut hvordan denne skråningen mellom SGS2 og SGS5 vil se ut?

Hilsen Inger marie.

---

**Fra:** Rune Kilen  
**Sendt:** torsdag 28. november 2019 08:12  
**Til:** Inger Marie Jordal  
**Emne:** SV: Alversund SGS2 og SGS5

Hei,  
Ut i frå min kunnskap ser dette OK ut.  
Eg var litt usikker på kva skråningen frå SGS2 til SGS5 skal kles med ? Vert det ekstra vedlikehald av dette tiltaket ?

**Rune Kilen** | Avdelingsleiar Veg

E-post: [rune.kilen@lindas.kommune.no](mailto:rune.kilen@lindas.kommune.no) | Telefon: +47 474 80 311  
Kundesenter: +47 56 37 50 00 | Heimeside: [www.lindas.kommune.no](http://www.lindas.kommune.no)



---

**Fra:** Inger Marie Jordal  
**Sendt:** onsdag 27. november 2019 16:15  
**Til:** Rune Kilen <[rune.kilen@lindas.kommune.no](mailto:rune.kilen@lindas.kommune.no)>  
**Emne:** VS: Alversund SGS2 og SGS5

Hei,

Sender du en bekreftelse på at løsning er ok?

Hilsen Inger marie.

---

**Fra:** Anthon Mikael Brudvik [<mailto:amb@constructa.no>]  
**Sendt:** onsdag 27. november 2019 15:21  
**Til:** Inger Marie Jordal  
**Kopi:** Bjørn Heimdal  
**Emne:** VS: Alversund SGS2 og SGS5

Hei!

Minner om bekreftelse fra veiavdelingen, se under.

Vennlig hilsen  
Anthon Brudvik



Fabrikkgaten 6  
5059 Bergen

Mob: +47 9243 1510  
e-post: [amb@constructa.no](mailto:amb@constructa.no)  
hjemmeside: [www.constructa.no](http://www.constructa.no)

**Merk:** Denne e-post, med evt. vedlegg, kan inneholde konfidensiell informasjon.  
Dersom du ikke er korrekt mottaker, bes du underrette avsender omgående, og straks slette e-posten.  
Enhver uautorisert bruk, kopiering eller videresending av meldingen, eller innholdet i meldingen, er forbudt.

---

**Fra:** Daniel Brookfield <[brookfield@hlm.no](mailto:brookfield@hlm.no)>  
**Sendt:** onsdag 27. november 2019 12.32  
**Til:** Anthon Mikael Brudvik <[amb@constructa.no](mailto:amb@constructa.no)>  
**Kopi:** Per Højgaard Nielsen <[hojgaard@hlm.no](mailto:hojgaard@hlm.no)>  
**Emne:** Alversund SGS2 og SGS5

Hei,

IG for SGS2 og SGS5 ligger klar. Når endringer til tekniskeplan er godkjent, da sender jeg søknaden til byggesak.

med vennlig hilsen  
Daniel Brookfield

master i arkitektur

# hlm

HLM Arkitektur  
C. Sundts gate 1  
N-5004 Bergen  
tlf: +47 55 55 04 00  
mob: +47 45 78 48 78  
[brookfield@hlm.no](mailto:brookfield@hlm.no)  
[www.hlm.no](http://www.hlm.no)



Ikke skriv ut denne e-posten dersom du ikke virkelig trenger det!