


D-7

VEDLEGG NR. 7

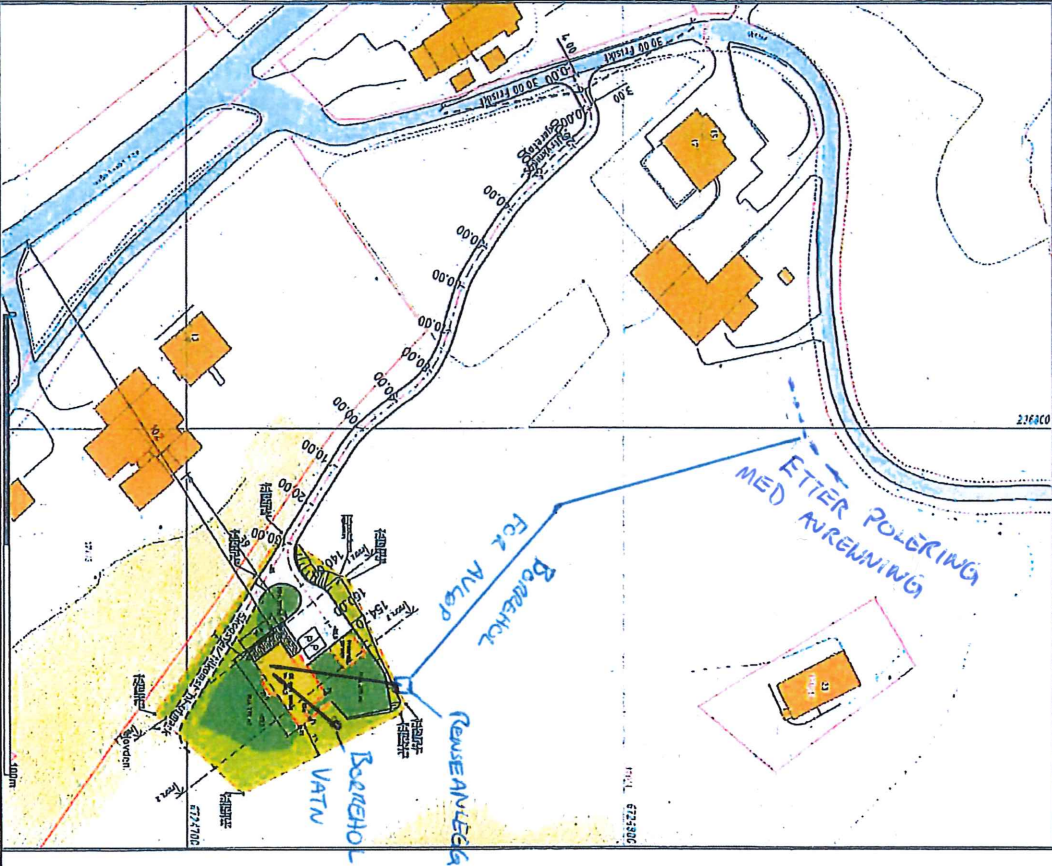

TEGNFORKLARING

- BERYGGELSE & ANLEGG
 - Taktflate oppbygg
 - Tromsø/helling oppbygg
 - Taktflate skråtende byggeskisse
 - Taktflate skråtende planering
- SAMFERDSEL OG INFRASTRUKTUR
 - Adkomst/veg
 - Parkering
 - Gangstier/Trapp/Nur
- FRU- OG GRØNTAREALER
 - Oppholdsareal
 - Fri- og grøntareal
- LINJESYMBOLER
 - Byggeskjema
 - Eiergrense
 - Grense
 - Vur/Sigering/Fylling
 - Avstøper/Avstøping

REFERANSEPUNKTER

Referansepunkt	Nivå	Bakgrunn
01	6724725 77	29866, 94
02	6724713 48	29868, 41
03	6724720 97	29864, 84
04	6724731 06	29857, 55
05	6724726 77	29860, 33
06	6724728 14	29863, 18



AREALER/UTNYTTING

AREALER OG UTNYTTINGSKATEGORI	m ²	BRU	% BRU
Bygning	120	50	25,0
Grøntareal	357	200	55,7
Sum	477	250	52,4

SITUASJONSPLAN 1:500



Nedre Sævi, 12
Svein Erik
Tlf. 982 20 450
post@geotorm.no
www.geotorm.no

JAN OLE SEIN
DELING- OG SITUASJONSPLAN TVEI OG EREBOLV
GNR 77/4 BNR 4, SEM I LINDÅS KOMMUNE
1:1000/500 A3
17061
19.02.2018
JPV