


Raunholmskogen 22

Kieller



FØR

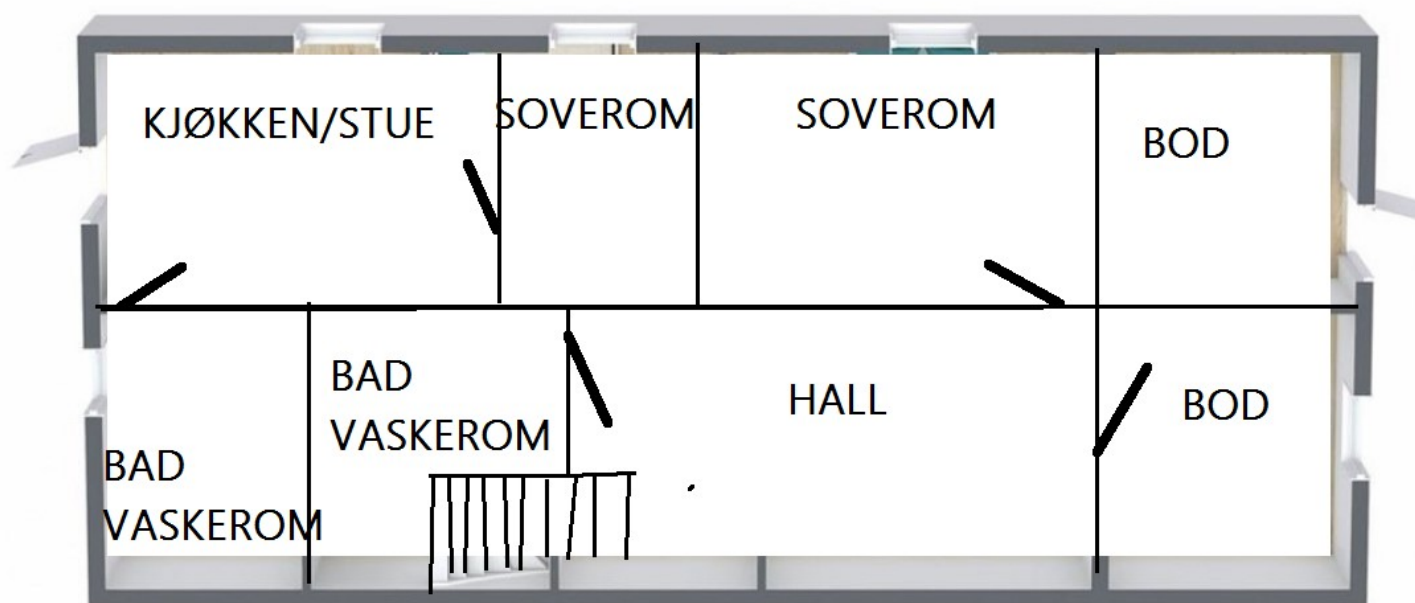

ETTER