




SKALA 1:500

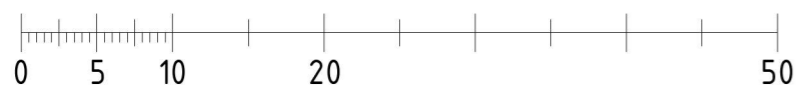

METER

Plassering av ny avkjørsel og vei ned til tomtene er plassert rett, men terrengkotene viser opprinnelig terreng, da høydedata ikke er dokumentert i søknad om avkjørsel, utført av annen tomteeier.

**HYTTE**

Gnr 62 Bnr 14, Lurevegen  
Lindås kommune  
P.nr 1609

Arkitekt Mette Kyed Thorson

**Situasjonsplan**

SØKNAD OM FERDIGATTEST  
Helga Wigstrand Moe og Bjørn Moe  
Østre Nordeidbrekka 15, 5252 Søreidgrend

Sivilarkitekt MNAL Medlem av Arkitektbedriftene Org.nr 987 788 682  
Kvalen 16, N-5955 Lindås Tlf +47 901 48 834 mktho@online.no

Mål 1 : 500 / A3

Tegn.nr A100

Rev I

Dato 11.11.2019