


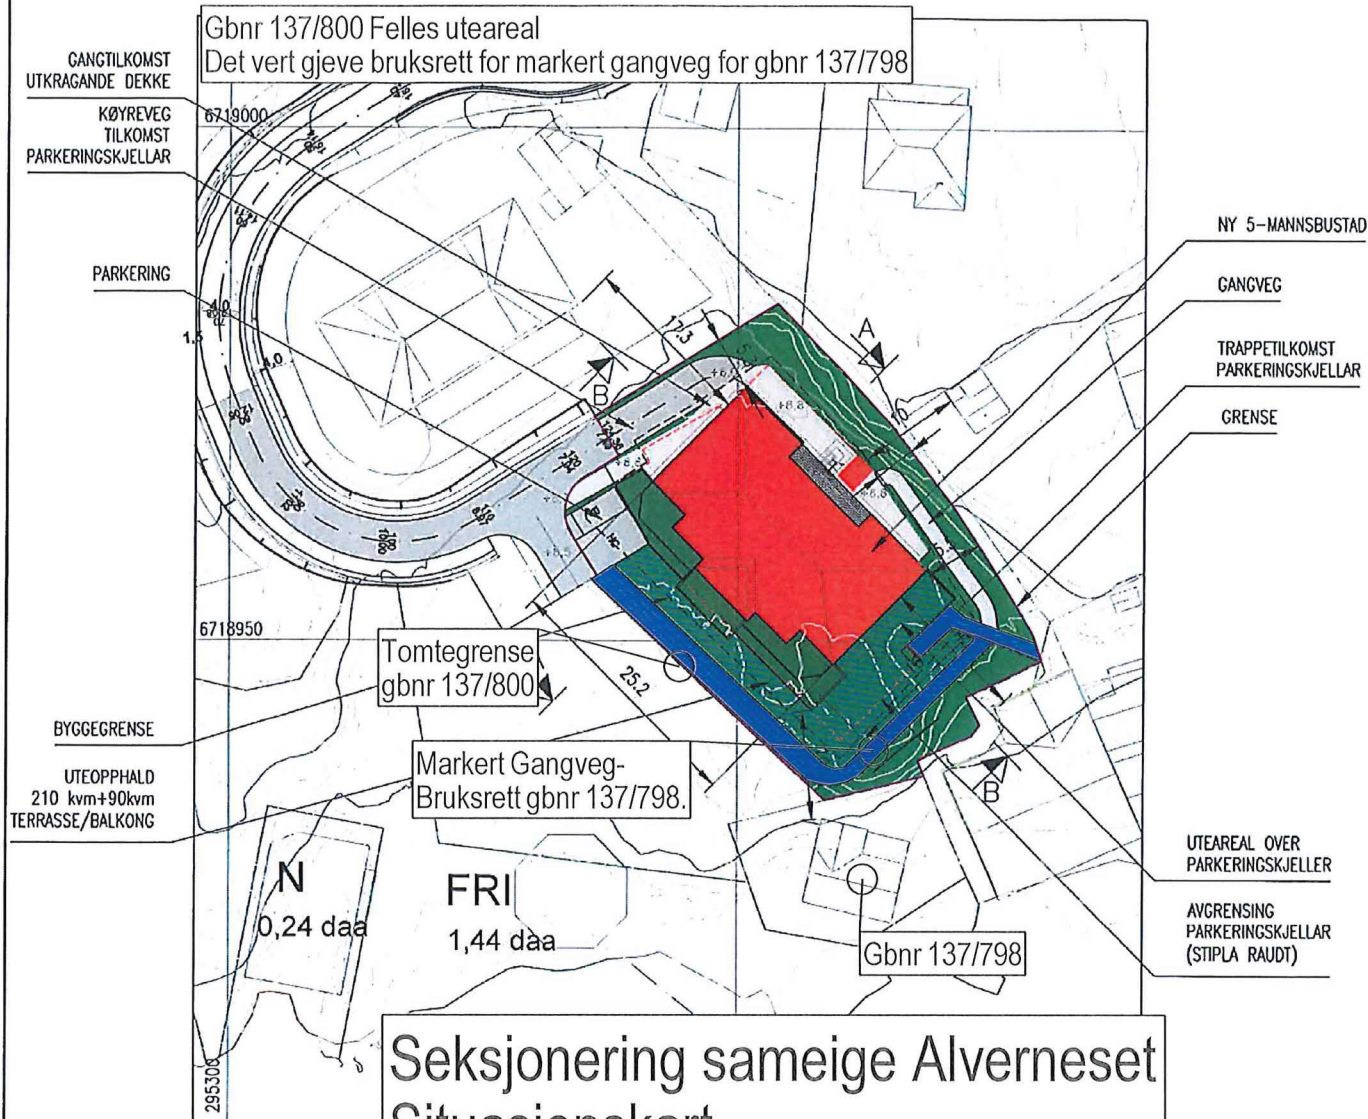

Seksjonering sameige Alverneset

Situasjonskart

M= 1:500

07.02.2018

GNR.13

NE

OK GOLV 1.PLAN KOTE + 9,0




A	FLYTTET BYGG 200 mm MOT SØR ØST	REV. DESCRIPTION	DATE/SIGN	NOTE!	ACCORDING TO INTERNATIONAL LAWS, THIS DRAWING IS THE PROPERTY OF ARKOCONSULT AS. THE DRAWING CAN NOT BE USED, MADE PUBLIC OR HANDED OVER TO A THIRD PART WITHOUT OUR WRITTEN CONSENT. ANY INFRINGEMENT WILL LEAD TO LEGAL PROCEEDINGS.
			27.09.16/LAH	* PART OF DRAWING MAY NOT BE SHOWN IN SCALE * DO NOT TAKE MEASURES ON DRAWING * ONLY RELAY ON GIVEN DIMENSIONS	
				REIGSTAD BYGG OG EIGEDOM AS 137/28, LINDÅS, 5-MANNSBUSTAD	
				SITUASJONSPLAN	
				REVISION/DATE: A/27.09.16	
				PROJECT NO.: 2014069	
				DRAWING NO.: 13516031A10	
				SCALE: 1:500	FORMAT: A3
				DRAWN: PKT	DATE: 30.03.16
				CHECKED:	DATE:

arkoconsult

ARKOCONSULT AS, Postboks 103, 5291 Væstf.
Tel.: 56390003 - Fax.: 56191130 - Mob.: 93241511
Mail: post@arkoconsult.no - Org.nr.: 997089782 MVA

Rekvirent: Reigstad bygg og eigedom as, Osterfordvegen 124, 5914 Isdalstø, orgnr. 982 231 345

Prosjekt	2016031A20-3
Prosjekt	Plan Kjeller
Prosjekt	1

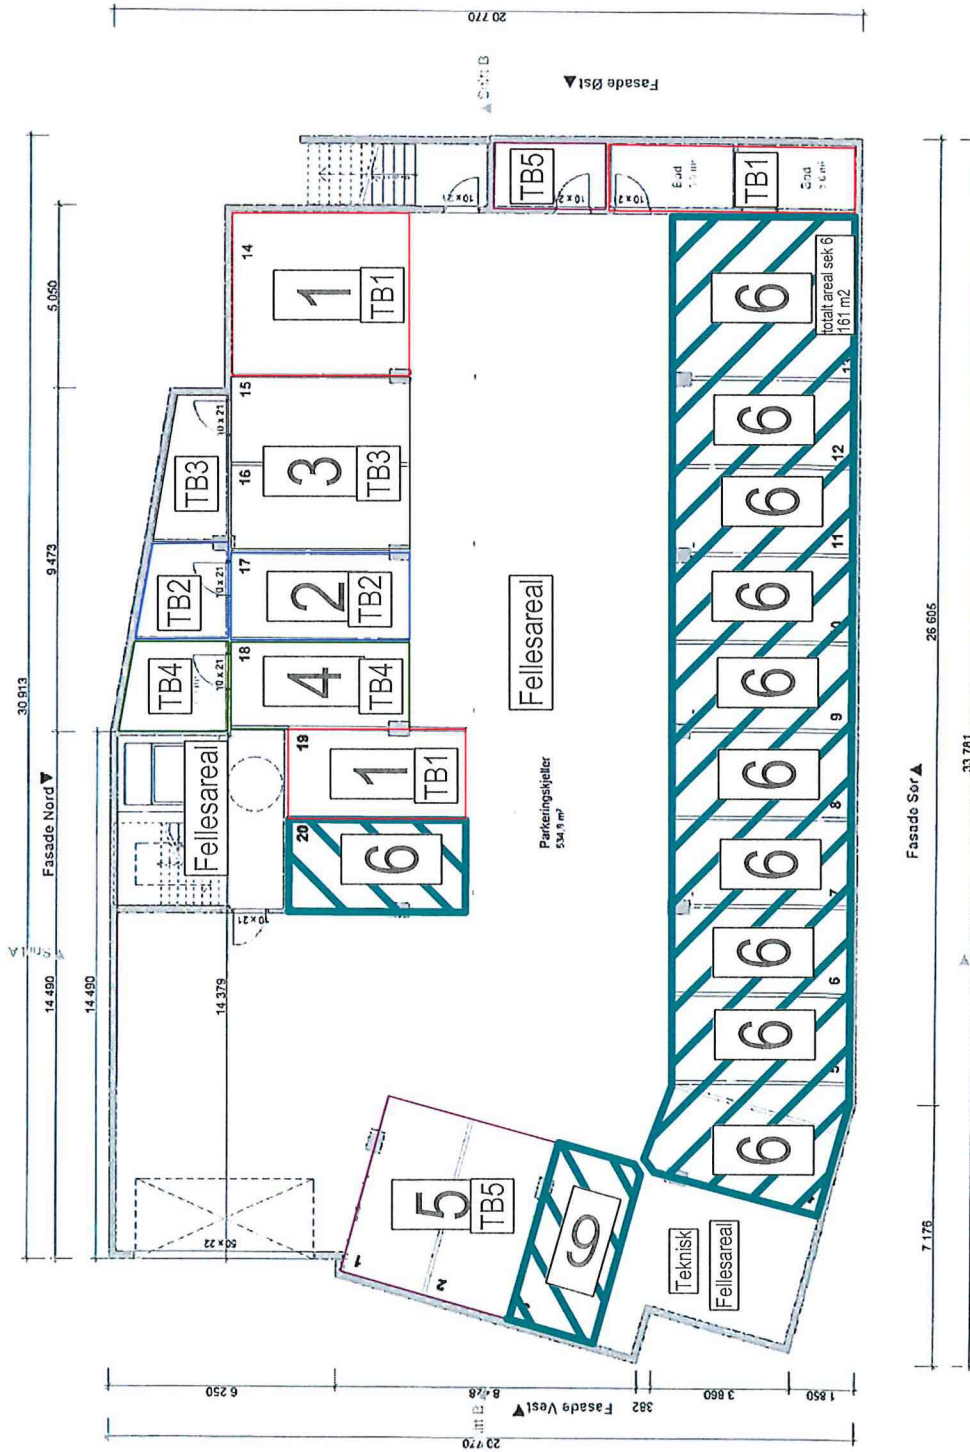


Før resekjsjnering

Seksjnering Alverneset Sameige
Plan kjellar etasje
M=1:200
07.02.2018

1:100 Parkingskjeller

Søknadstegninger	
arkoconsult	
Prosjekt	Reigstad Bygg og Eigedom AS
Prosjekt	Ny 5-mannsbolig
Prosjekt	12708
Prosjekt	1100
Prosjekt	2016031
Prosjekt	A20-3
Prosjekt	Formal
Prosjekt	A2

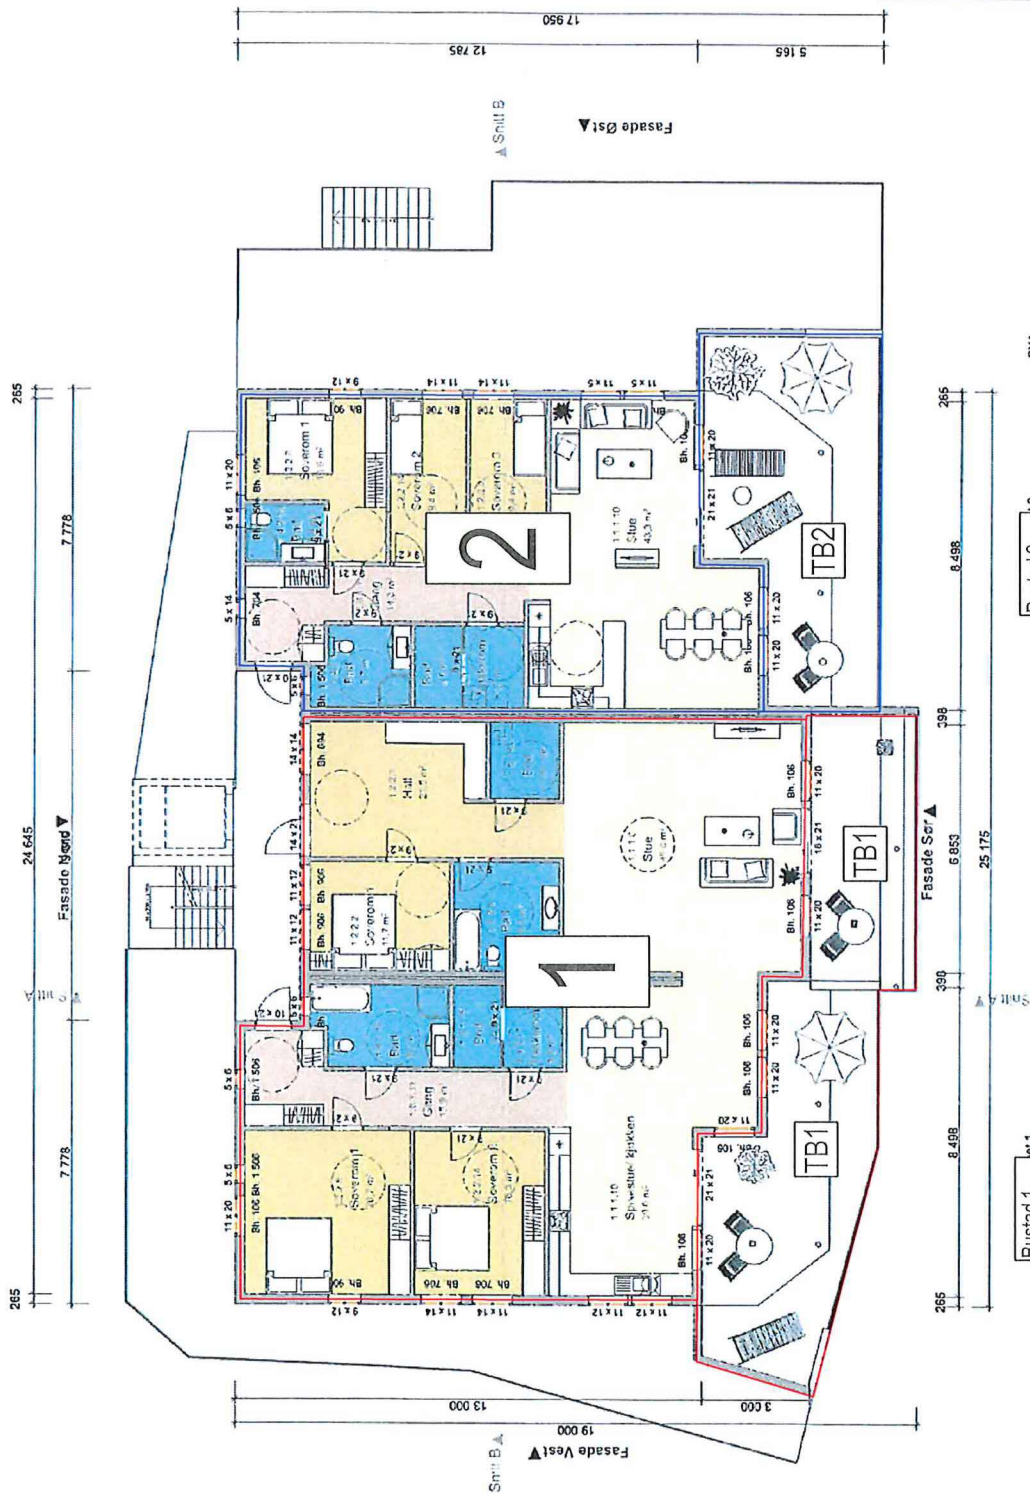

Bustad 1-
BRA 209 m2

Bustad 2-
BRA 111 m2

BYA
442.6 m²


Seksjonering Alverneset Sameige

Plan 1 etasje

 $M=1:200$

07.02.2018

1:100 1. etasje

Søknadslegninger

arkoconsult

ARKOCONSULT AS, Postboks 103, 5201 Våløymyndfossen
Tel.: 56390003 • Fax.: 56191130 • Mob.: 93241511
Mail: post@arkoconsult.no • Org.nr. 597 027 782 MVA

Reigstad Bygg og
Eigedom AS

Ny 5-mannsbollig

137/23
Linda3

Proprietary 2016031	Technology A20-2
-------------------------------	----------------------------

Plan 1. Etasje

[illegible]



Før reseksjonering
442 m²

Bustad 2- BRA 111 m2	5
-------------------------	---

3ustad 4-
3RA 94 m2

3ustad 3-
3RA 111 m2

8YA
442.0 m²

Seksjonering Alverneset Sameige
Plan 2 etasje
M=1:200
07.02.2018

1:100 2. etasje

Søknadsteori

arkoconsult

ARXOCONSULTAS, Postboks 103, 5291 Valestrandssøssen
Tel : 5639/903 - Fax: 50191130 - Mob : 97241511

Mail: per@arkoconsult.no - Org nr. 997 059 782 MVA	Page
--	------










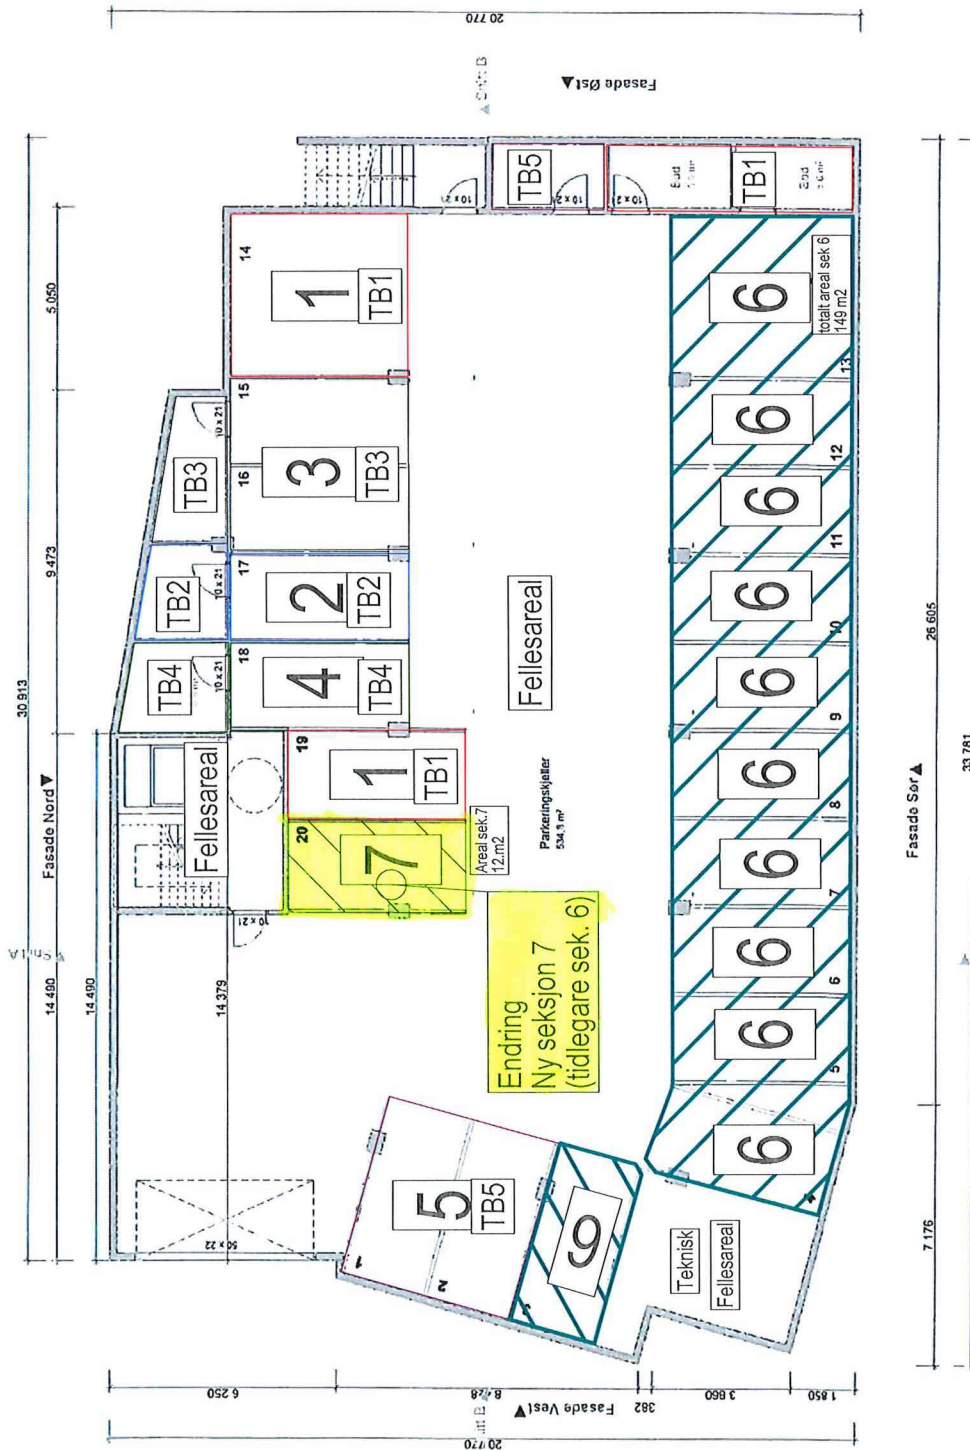

Etter reseksjonering

Reseksjonering
Alverneset Sameige
kjellar plan 1-200
17.10.2019 Kar

1:100 Parkeringskjeller

Seknadstegninger

arkoconsult
ARKOCONSULT AS
Mail: post@arkoconsult.no - Org.nr: 807 037 763 MVA

Prosjekt
Reigstad Bygg og
Eigedom AS
Ny 5-mannsbolig

Prosjekt
Ny 5-mannsbolig

Prosjekt
Ny 5-mannsbolig

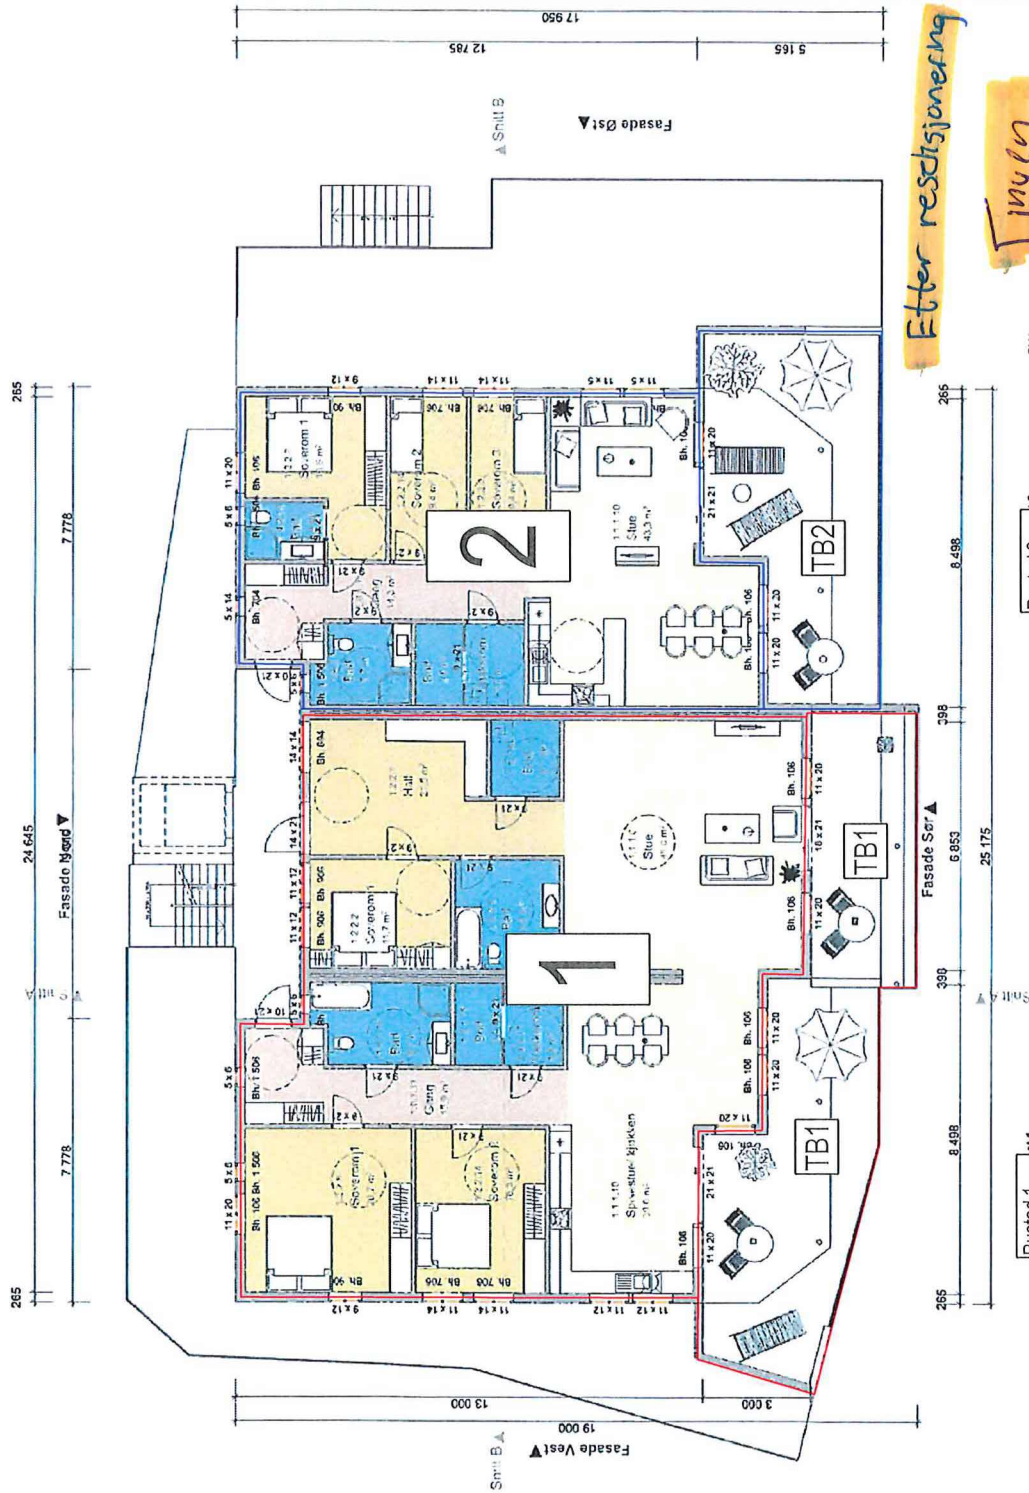


inher
ending

BYA
442.8 m²

Bustad 2- BRA 111 m2	12
-------------------------	----

Bustad 1-
BRA 209 m2

Seksjonering Alverneset Sameige
Plan 1 etasje
M=1:200
07.02.2018

1:100 1. etasje

Søknadstegninger

arkoconsult

ARKOCONSULT AS, Postboks 103, 5291 Vabstrandfossen
Tel.: 56390003 • Fax: 56191130 • Mob.: 93241511
Mail: post@arkoconsult.no • Org.nr. 597 029 782 MVA

	8
--	---

Reigstad Bygg og


Eigedom AS

Ny 5-mannsbollig



Plan 1. Etasje

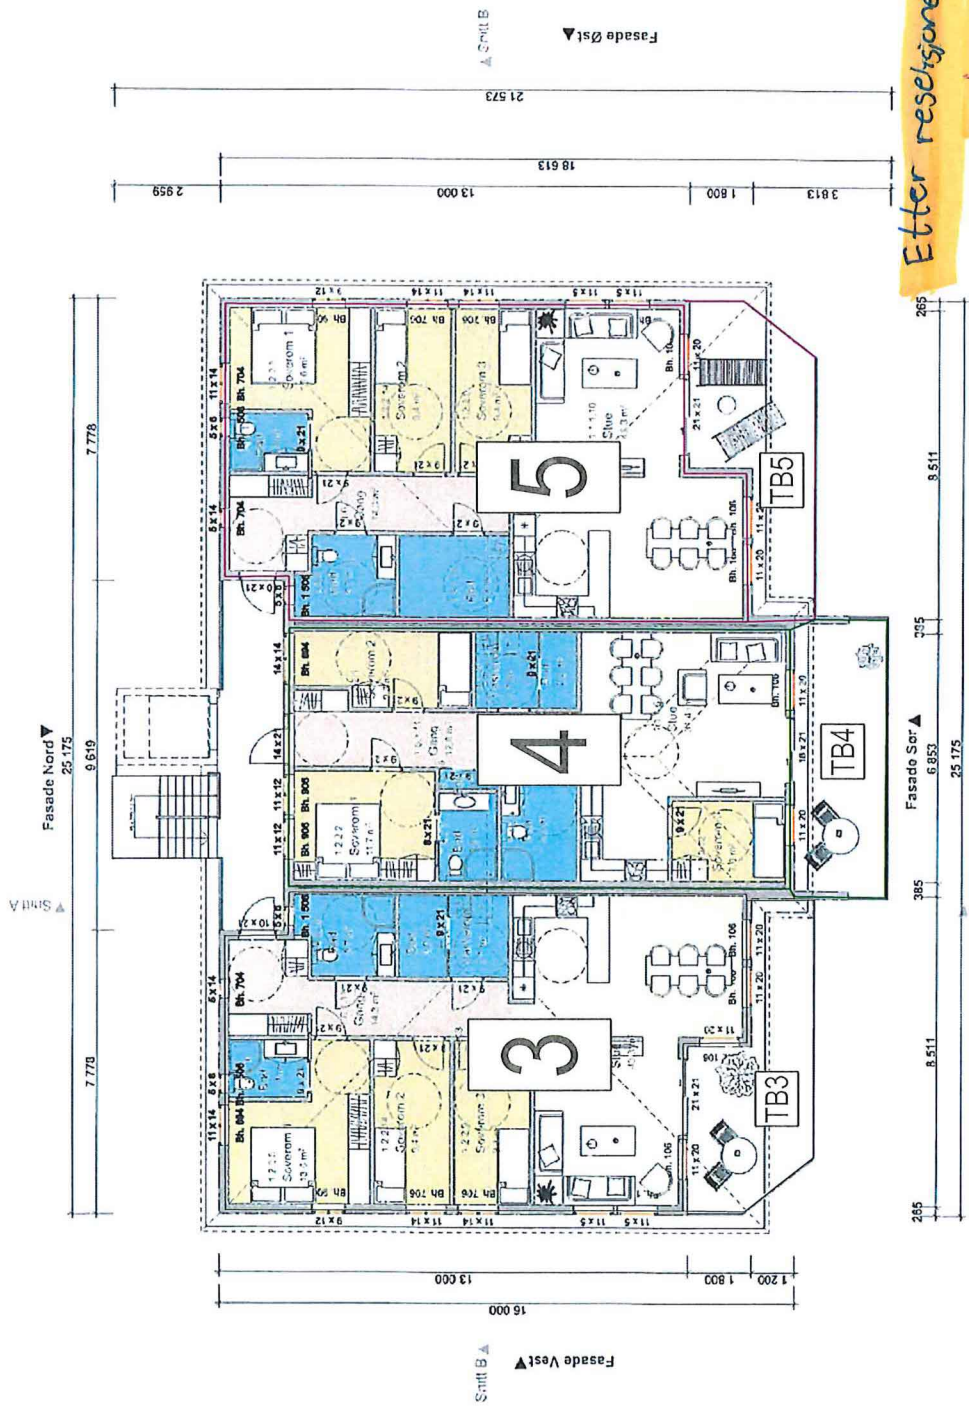

 Ingen
 endring

Bustad 2-1
 BRA 111 m²

Bustad 4-1
 BRA 94 m²

Bustad 3-1
 BRA 111 m²

Seksjonering Alverneset Sameige
 Plan 2 etasje
 M=1:200
 07.02.2018

Arkitekt: **arkoconsult**
 ARKOCONSULT AS, Postboks 103, 591 Værnesveien
 Tel: 56207000 - Fax: 50191329 - Mob: 92241111
 Mail: ark@arkoconsult.no - Org nr: 997 087 782 BA 15

Prosjekt: **Reigstad Bygg og Eigedom AS**
 Ny 5-mannsbolig

Type: K2J
 Dato: 20.09.16

Prosjekt: 2016031
 Dato: 30.09.16

Utsnitt: 1:100
 Format: A2

Plan: 2. Etasje

BYA 442 m²