

**For matrikkelenhet:**

Kommune: **4631 - ALVER**
Gårdsnummer: **137**
Bruksnummer: **828**

Utskriftsdato/klokkeslett: 28.01.2020 kl. 10:03
Produsert av: Morten Mangerøy Helland - Lindås
Attestert av: Alver kommune

Orientering om matrikkelbrev

Matrikkelbrevet er hjemlet i «Lov om eigedsregistrering» (matrikkelova) av 17. juni 2005. Etter definisjonen i matrikkelovens § 3 d) er matrikkelbrevet en attestert utskrift av matrikkelen som viser alle registrerte opplysninger om en matrikkelenhet ved oppgitt dato.

Om fullstendighet og nøyaktighet i matrikkelbrevet

Matrikkelen ble etablert ved konvertering av data fra tidligere registre. Det kan variere hvor gode disse dataene er med hensyn på fullstendighet og nøyaktighet. I enkelte tilfeller kan grensepunkt og grenselinjer mangle helt eller delvis eller være feil registrert. Det kan også være feil og mangler ved registrert bygnings- og adresseinformasjon. Fullstendighet og stedfestingsnøyaktighet er generelt bedre innenfor enn utenfor tettbygd strøk. Vær oppmerksom på at for mange matrikkelenheter og bygg hefter usikkerhet ved arealet som oppgis.

For utfyllende informasjon: **www.kartverket.no/matrikkelbrev**

Matrikkelenhet

Matrikkelenhetstype: Grunneiendom
Bruksnavn:
Etableringsdato: 24.01.2020
Skyld: 0
Er tinglyst: Ja
Har festegrunner: Nei
Er seksjonert: Nei

Arealrapport

Tekst	Areal (m2)	Kommentar
Beregna areal for 137 / 828	638,4	


Eierforhold

Tinglyste eierforhold

Rolle	Status	Føds.d./org.nr	Navn	Bruksenhet	Adresse	Andel
Hjemmelshaver		171158	ORVEDAL GERD TOVE		MORVIKSANDEN 10 5124 MORVIK	1 / 1


Forretninger

Forretningstype	Årsak til feilretting	Tinglysingsstatus	Tinglysingsstatusdato	Forretningsdato	Matrikkelføringsdato	Signatur
Oppmålingsforretning		Tinglyst	24.01.2020	01.11.2019	24.01.2020	hellmort
			Rolle		Matrikkelenhet	Arealendring
			Avgiver		1263 - 137/49	-725
			Mottaker		4631 - 137/829	725
Oppmålingsforretning		Tinglyst	24.01.2020	01.11.2019	24.01.2020	hellmort
			Rolle		Matrikkelenhet	Arealendring
			Avgiver		1263 - 137/49	-638,9
			Mottaker		4631 - 137/828	638,4

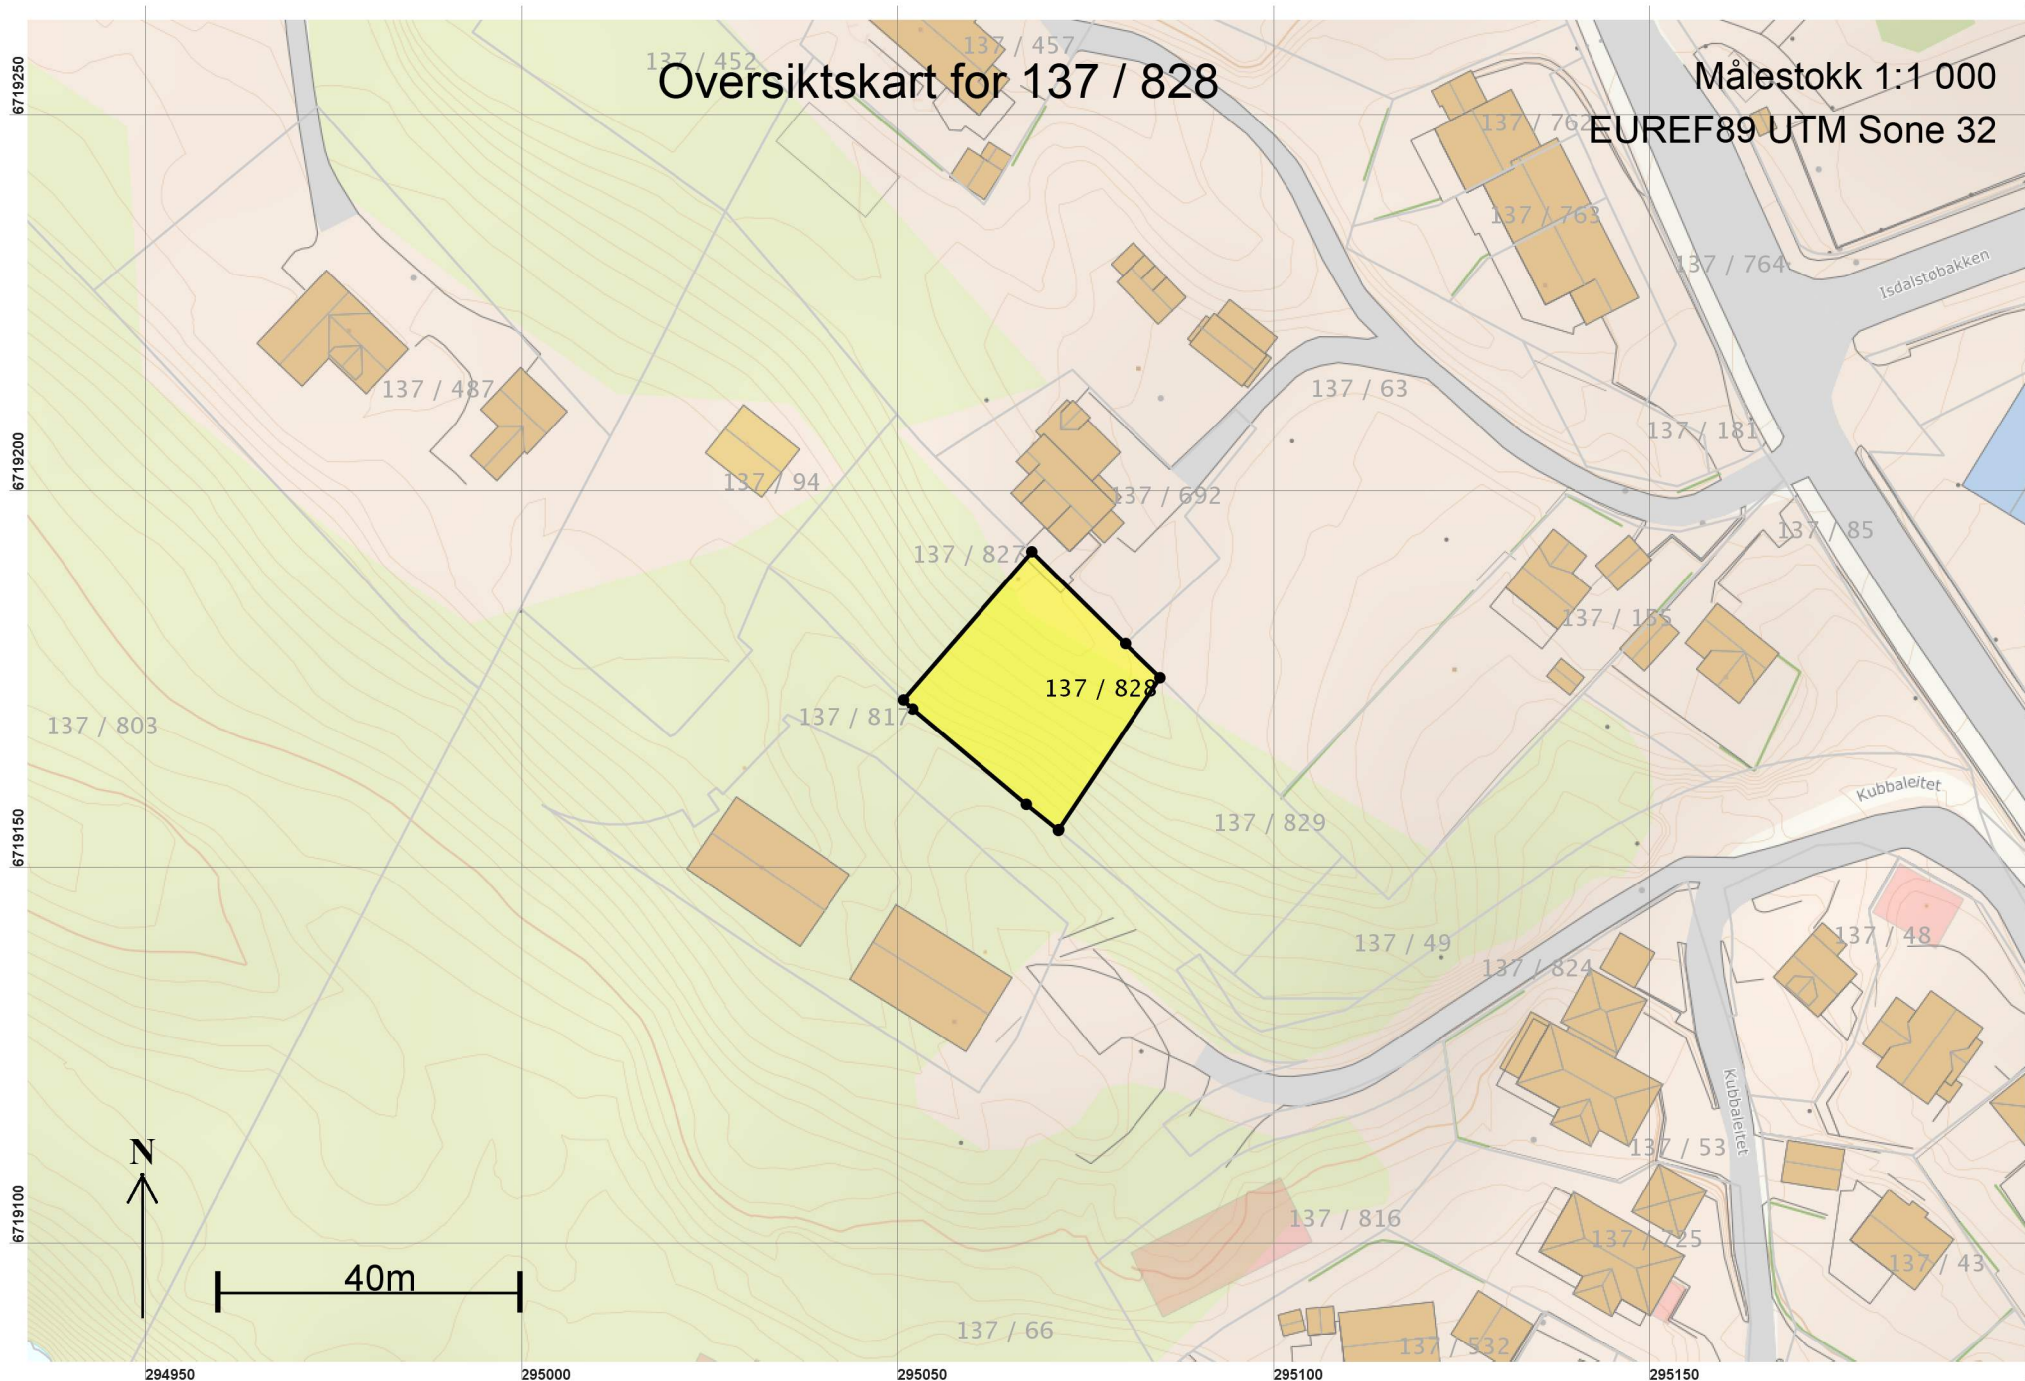

Teig 1 (Hovedteig) 137 / 828

Målestokk 1:250
EUREF89 UTM Sone 32

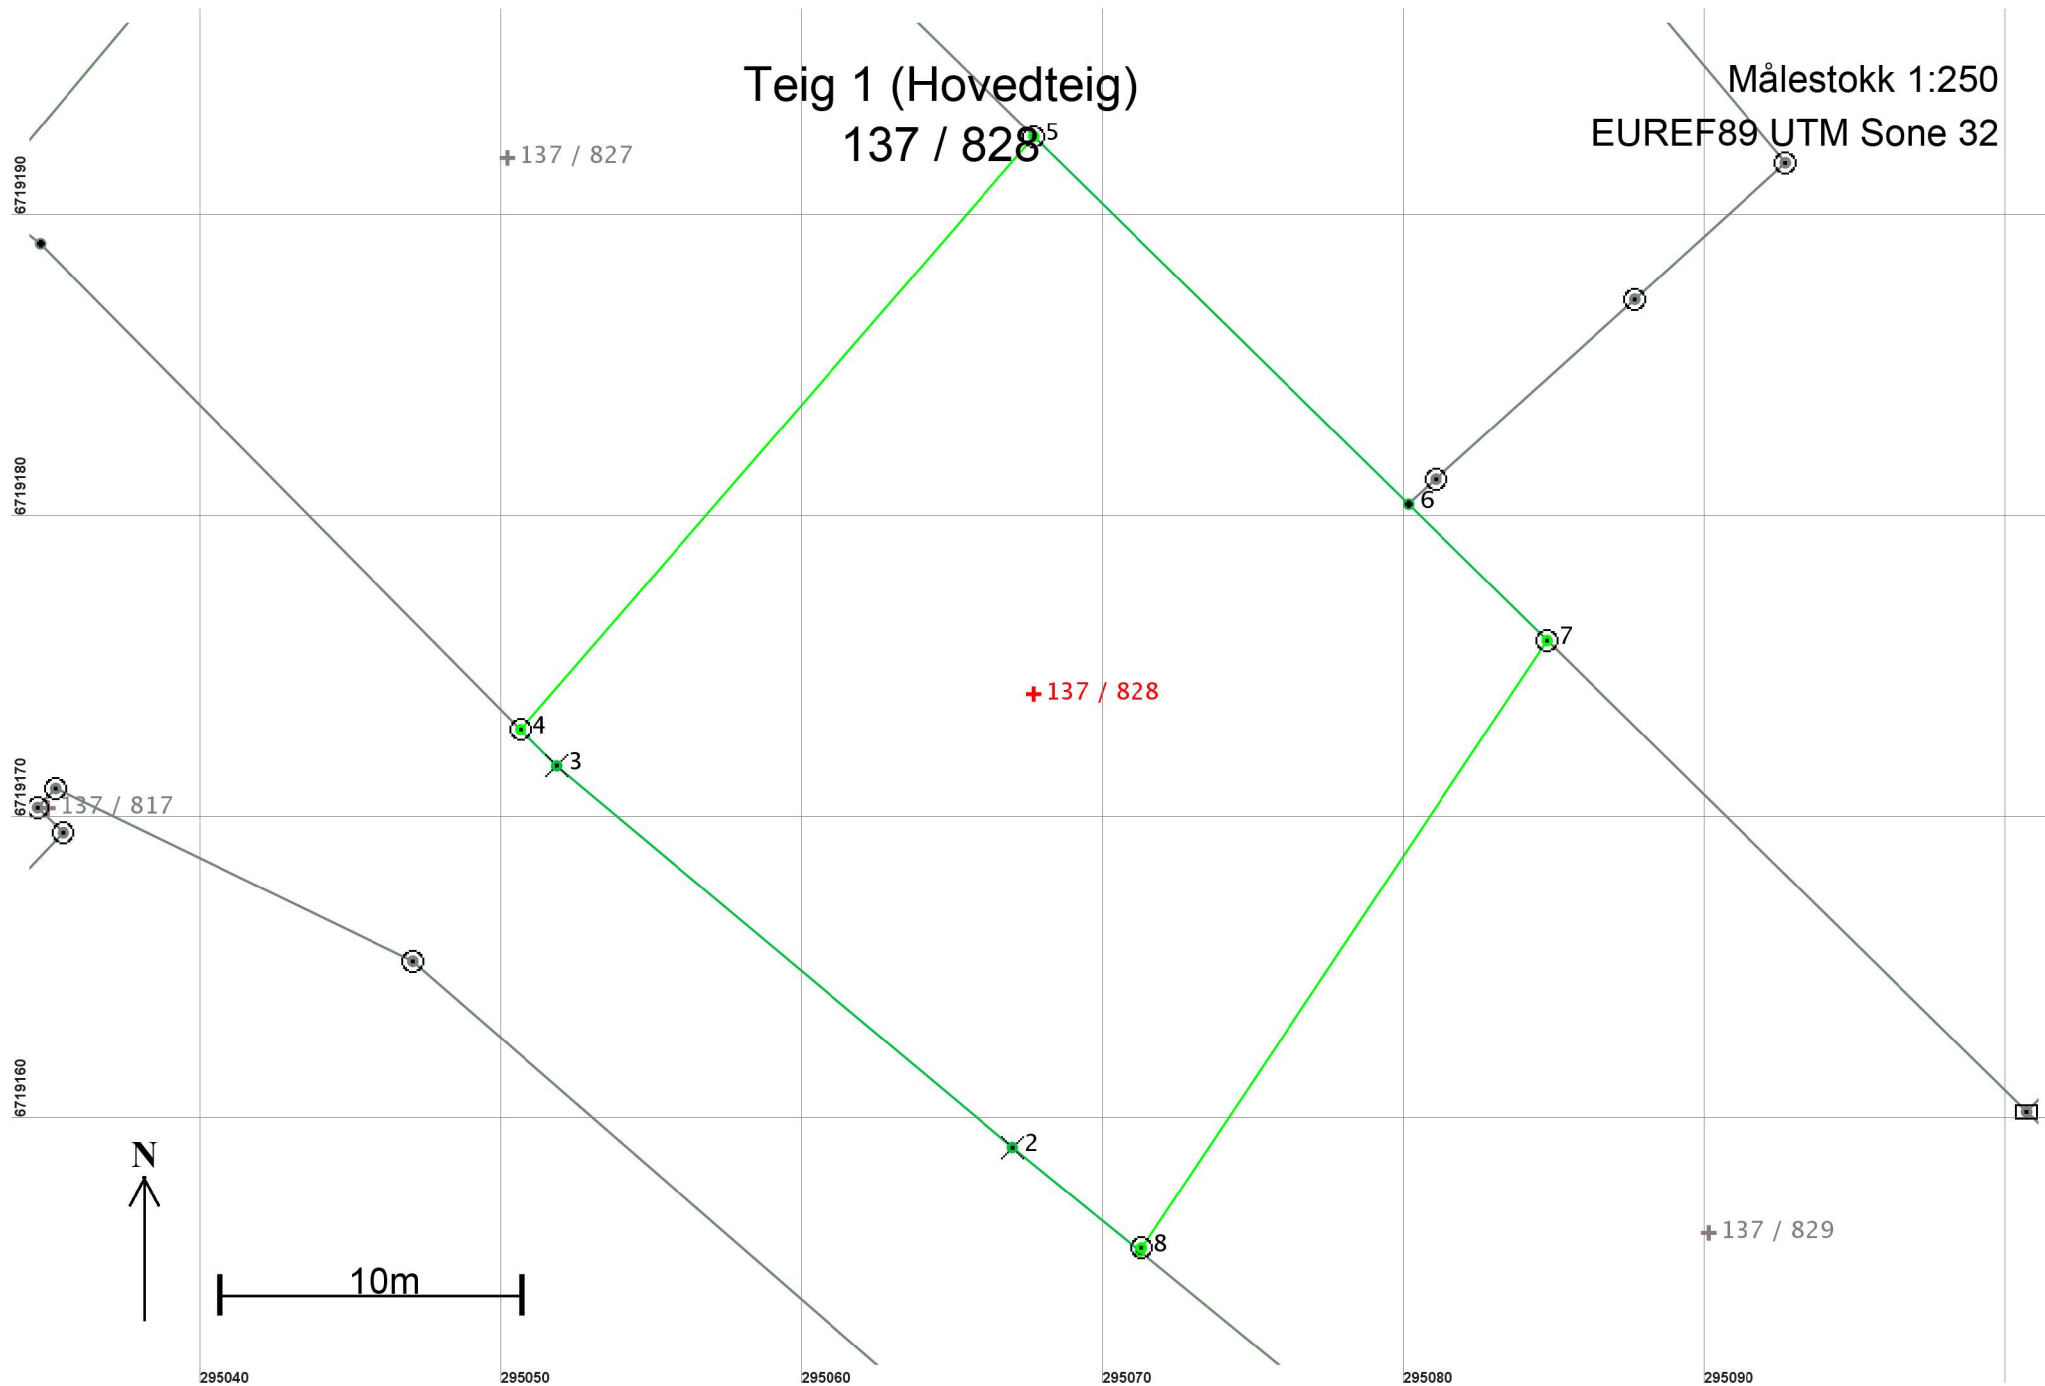

Areal og koordinater

Areal: 638,4

Arealmerknad:

Representasjonspunkt: Koordinatsystem: EUREF89 UTM Sone 32

Nord: 6719174

Øst: 295068

Grensepunkt / Grenselinje

Ytre avgrensing

Løpenr	Nord	Øst	Grensemerke nedsatt i / Lengde	Grensepunkttype / Hjelpelinjetype	Målemetode	Nøyaktighet	Radius
1	6719155,78	295071,23	Ikke spesifisert 5,46	Umerket Ikke hjelpelinje	96 GPS kinematisk (Real time kinematic)	10	
2	6719159,23	295066,99	19,73	Fjell Kors Ikke hjelpelinje	12 Terrengmålt: Teodolitt med elektronisk avstandsmåler	14	
3	6719171,89	295051,86	1,71	Fjell Kors Ikke hjelpelinje	12 Terrengmålt: Teodolitt med elektronisk avstandsmåler	14	
4	6719173,10	295050,65	26,04	Fjell Offentlig godkjent grensemerke Ikke hjelpelinje	96 GPS kinematisk (Real time kinematic)	10	
5	6719192,78	295067,70	17,42	Jord Offentlig godkjent grensemerke Ikke hjelpelinje	96 GPS kinematisk (Real time kinematic)	10	
6	6719180,58	295080,14	6,46	Ikke spesifisert Umerket Ikke hjelpelinje	11 Terrengmålt: Totalstasjon	14	
7	6719176,05	295084,74	24,24	Jord Offentlig godkjent grensemerke Ikke hjelpelinje	96 GPS kinematisk (Real time kinematic)	10	
8	6719155,89	295071,28	0,12	Fjell Offentlig godkjent grensemerke Ikke hjelpelinje	96 GPS kinematisk (Real time kinematic)	10	