

**For matrikkelenhet:**

Kommune: **4631 - ALVER**
Gårdsnummer: **137**
Bruksnummer: **829**

Utskriftsdato/klokkeslett: 28.01.2020 kl. 10:03
Produsert av: Morten Mangerøy Helland - Lindås
Attestert av: Alver kommune

Orientering om matrikkelbrev

Matrikkelbrevet er hjemlet i «Lov om eigedsregistrering» (matrikkelova) av 17. juni 2005. Etter definisjonen i matrikkelovens § 3 d) er matrikkelbrevet en attestert utskrift av matrikkelen som viser alle registrerte opplysninger om en matrikkelenhet ved oppgitt dato.

Om fullstendighet og nøyaktighet i matrikkelbrevet

Matrikkelen ble etablert ved konvertering av data fra tidligere registre. Det kan variere hvor gode disse dataene er med hensyn på fullstendighet og nøyaktighet. I enkelte tilfeller kan grensepunkt og grenselinjer mangle helt eller delvis eller være feil registrert. Det kan også være feil og mangler ved registrert bygnings- og adresseinformasjon. Fullstendighet og stedfestingsnøyaktighet er generelt bedre innenfor enn utenfor tettbygd strøk. Vær oppmerksom på at for mange matrikkelenheter og bygg hefter usikkerhet ved arealet som oppgis.

For utfyllende informasjon: **www.kartverket.no/matrikkelbrev**

Matrikkelenhet

Matrikkelenhetstype: Grunneiendom
Bruksnavn:
Etableringsdato: 24.01.2020
Skyld: 0
Er tinglyst: Ja
Har festegrunner: Nei
Er seksjonert: Nei

Arealrapport

Tekst	Areal (m2)	Kommentar
Beregna areal for 137 / 829	725	

Eierforhold

Tinglyste eierforhold


Rolle	Status	Føds.d./org.nr	Navn	Bruksenhet	Adresse	Andel
Hjemmelshaver		171158	ORVEDAL GERD TOVE		MORVIKSANDEN 10 5124 MORVIK	1 / 1

Forretninger

Forretningstype	Årsak til feilretting	Tinglysingsstatus	Tinglysingsstatusdato	Forretningsdato	Matrikkelføringsdato	Signatur
Oppmålingsforretning		Tinglyst	24.01.2020	01.11.2019	24.01.2020	hellmort
			Rolle		Matrikkelenhet	Arealendring
			Avgiver		1263 - 137/49	-725
			Mottaker		4631 - 137/829	725

Oversiktskart for 137 / 829

Målestokk 1:1 000
EUREF89 UTM Sone 32

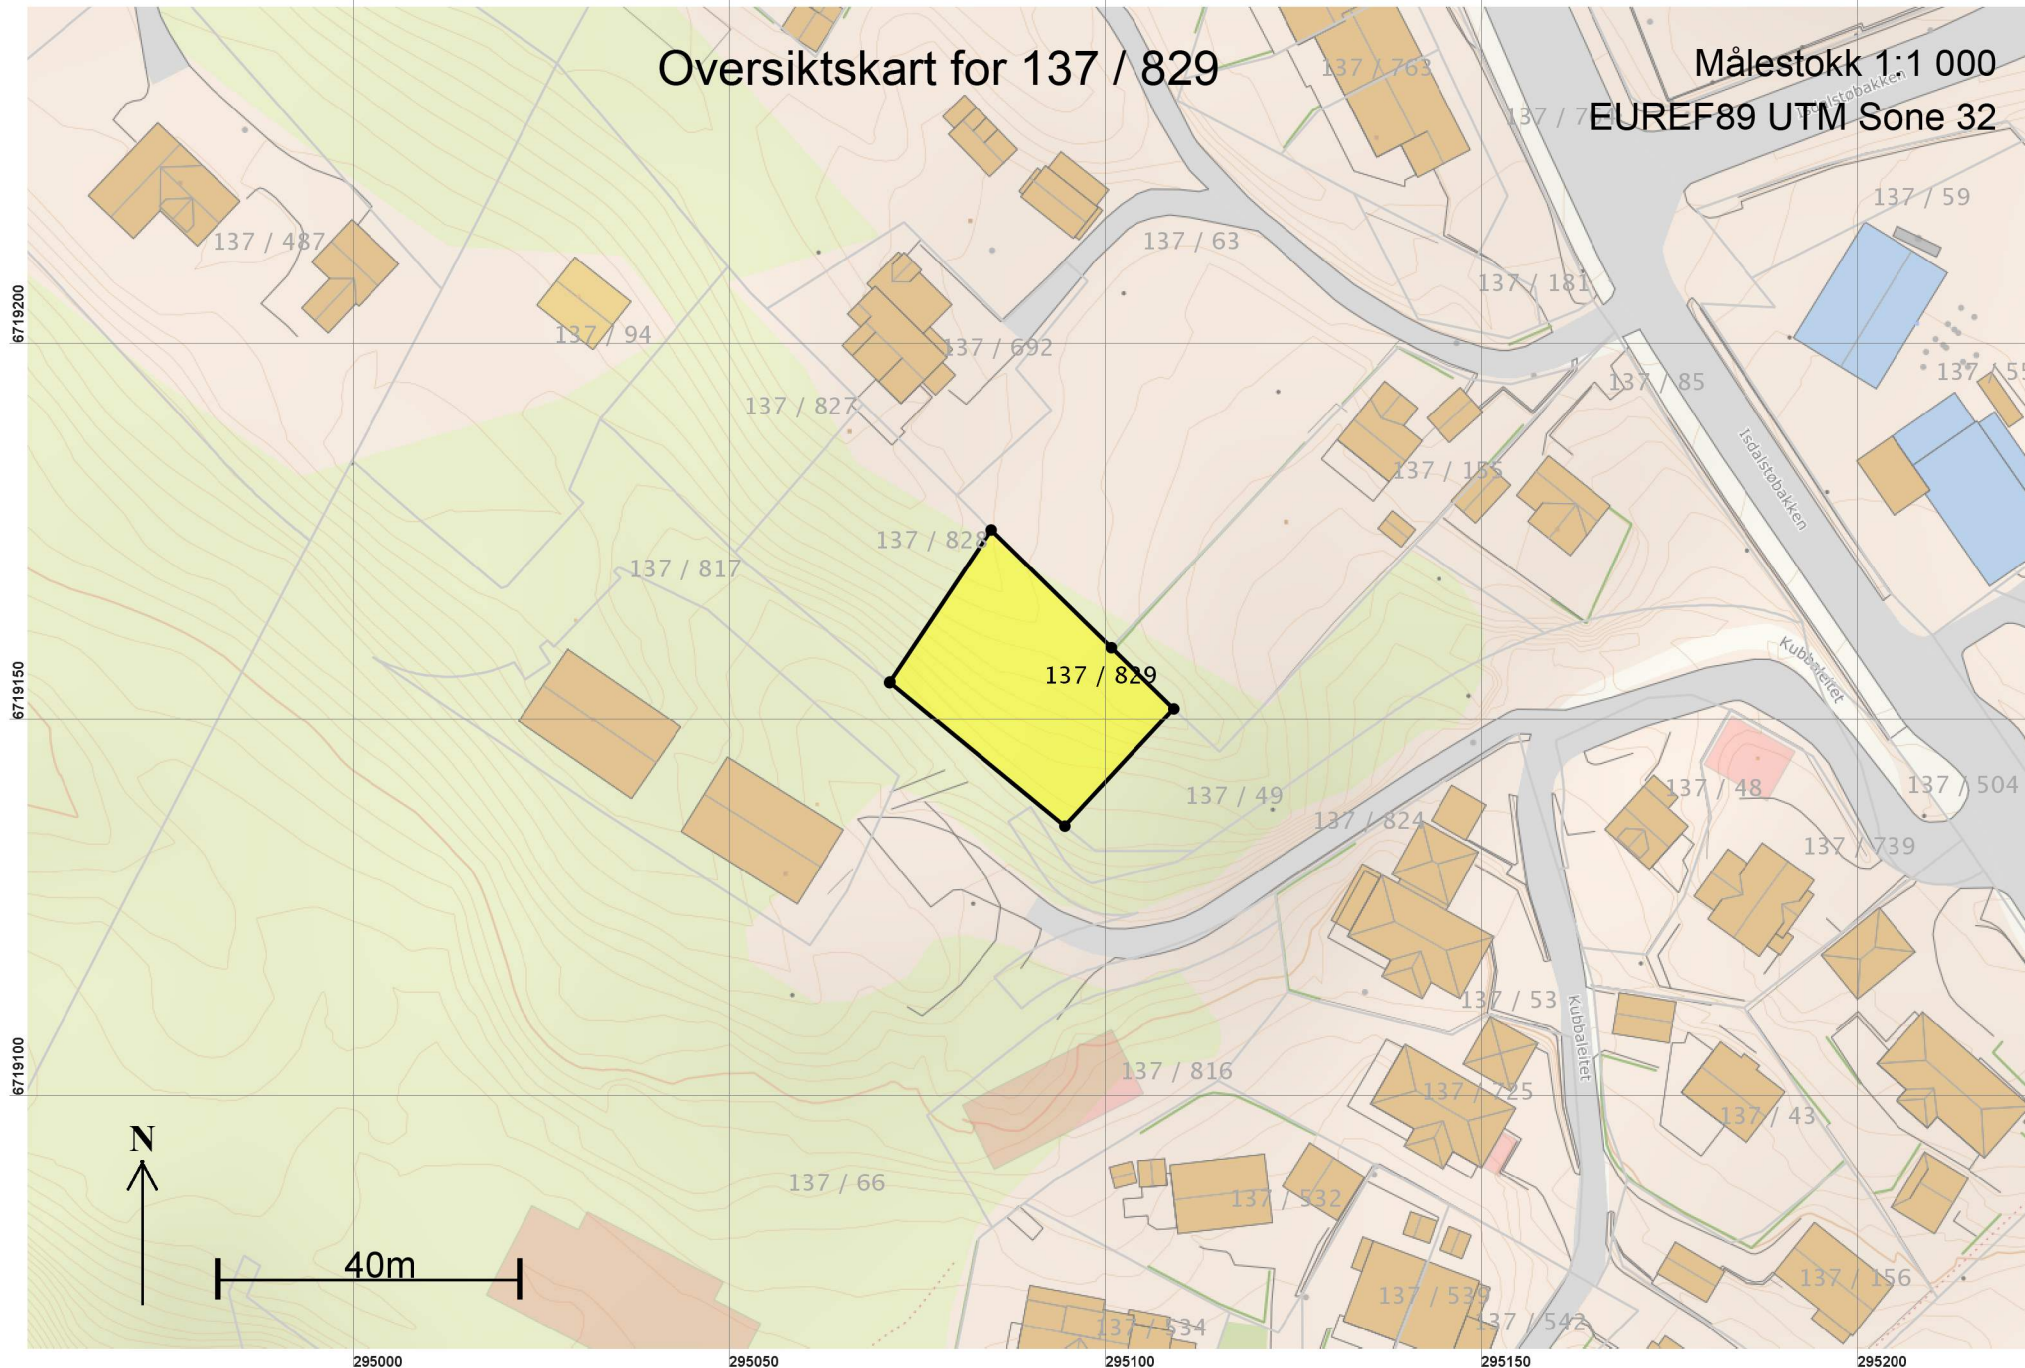

Teig 1 (Hovedteig)
137 / 829

Målestokk 1:250
EUREF89 UTM Sone 32

+137 / 828

+137 / 829

+137 / 49

6719170

6719160

6719150

6719140

295060

295070

295080

295090

295100

295110

295120

N

10m

Areal og koordinater

Areal: 725

Arealmerknad:

Representasjonspunkt: Koordinatsystem: EUREF89 UTM Sone 32

Nord: 6719156

Øst: 295090

Grensepunkt / Grenselinje

Ytre avgrensing

Løpenr	Nord	Øst	Grensemerke nedsatt i / Grensepunkttype /		Målemetode	Nøyaktighet	Radius
			Lengde	Hjelpelinjetype			
1	6719136,72	295094,50	Ikke spesifisert 30,08	Umerket Ikke hjelpelinje	82 Frihåndstegning: Direkte innlagt på skjerm	10	
2	6719155,78	295071,23	Ikke spesifisert 0,12	Umerket Ikke hjelpelinje	96 GPS kinematisk (Real time kinematic)	10	
3	6719155,89	295071,28	Fjell 24,24	Offentlig godkjent grensemerke Ikke hjelpelinje	96 GPS kinematisk (Real time kinematic)	10	
4	6719176,05	295084,74	Jord 22,32	Offentlig godkjent grensemerke Ikke hjelpelinje	96 GPS kinematisk (Real time kinematic)	10	
5	6719160,41	295100,66	Ikke spesifisert 11,61	Stein eller røys Ikke hjelpelinje	12 Terrengmålt: Teodolitt med elektronisk avstandsmåler	14	
6	6719152,32	295108,98	Jord 21,28	Offentlig godkjent grensemerke Ikke hjelpelinje	96 GPS kinematisk (Real time kinematic)	10	