

SITUASJONSKART

Gnr/Bnr: Gnr 1 Bnr 4
 Adresse:
 Eigar/søkar:

Kvalitet: FKB-B

Gjeldande plan: Kommuneplan
 Planformål: LNF

Vår referanse: HOK


Sign.



Målestokk: 1:500
 Dato: 07.12.2018



- Gjerde
- Usikker eigedomsgrænse
- Målt eigedomsgrænse
- Bolighus
- Andre bygg

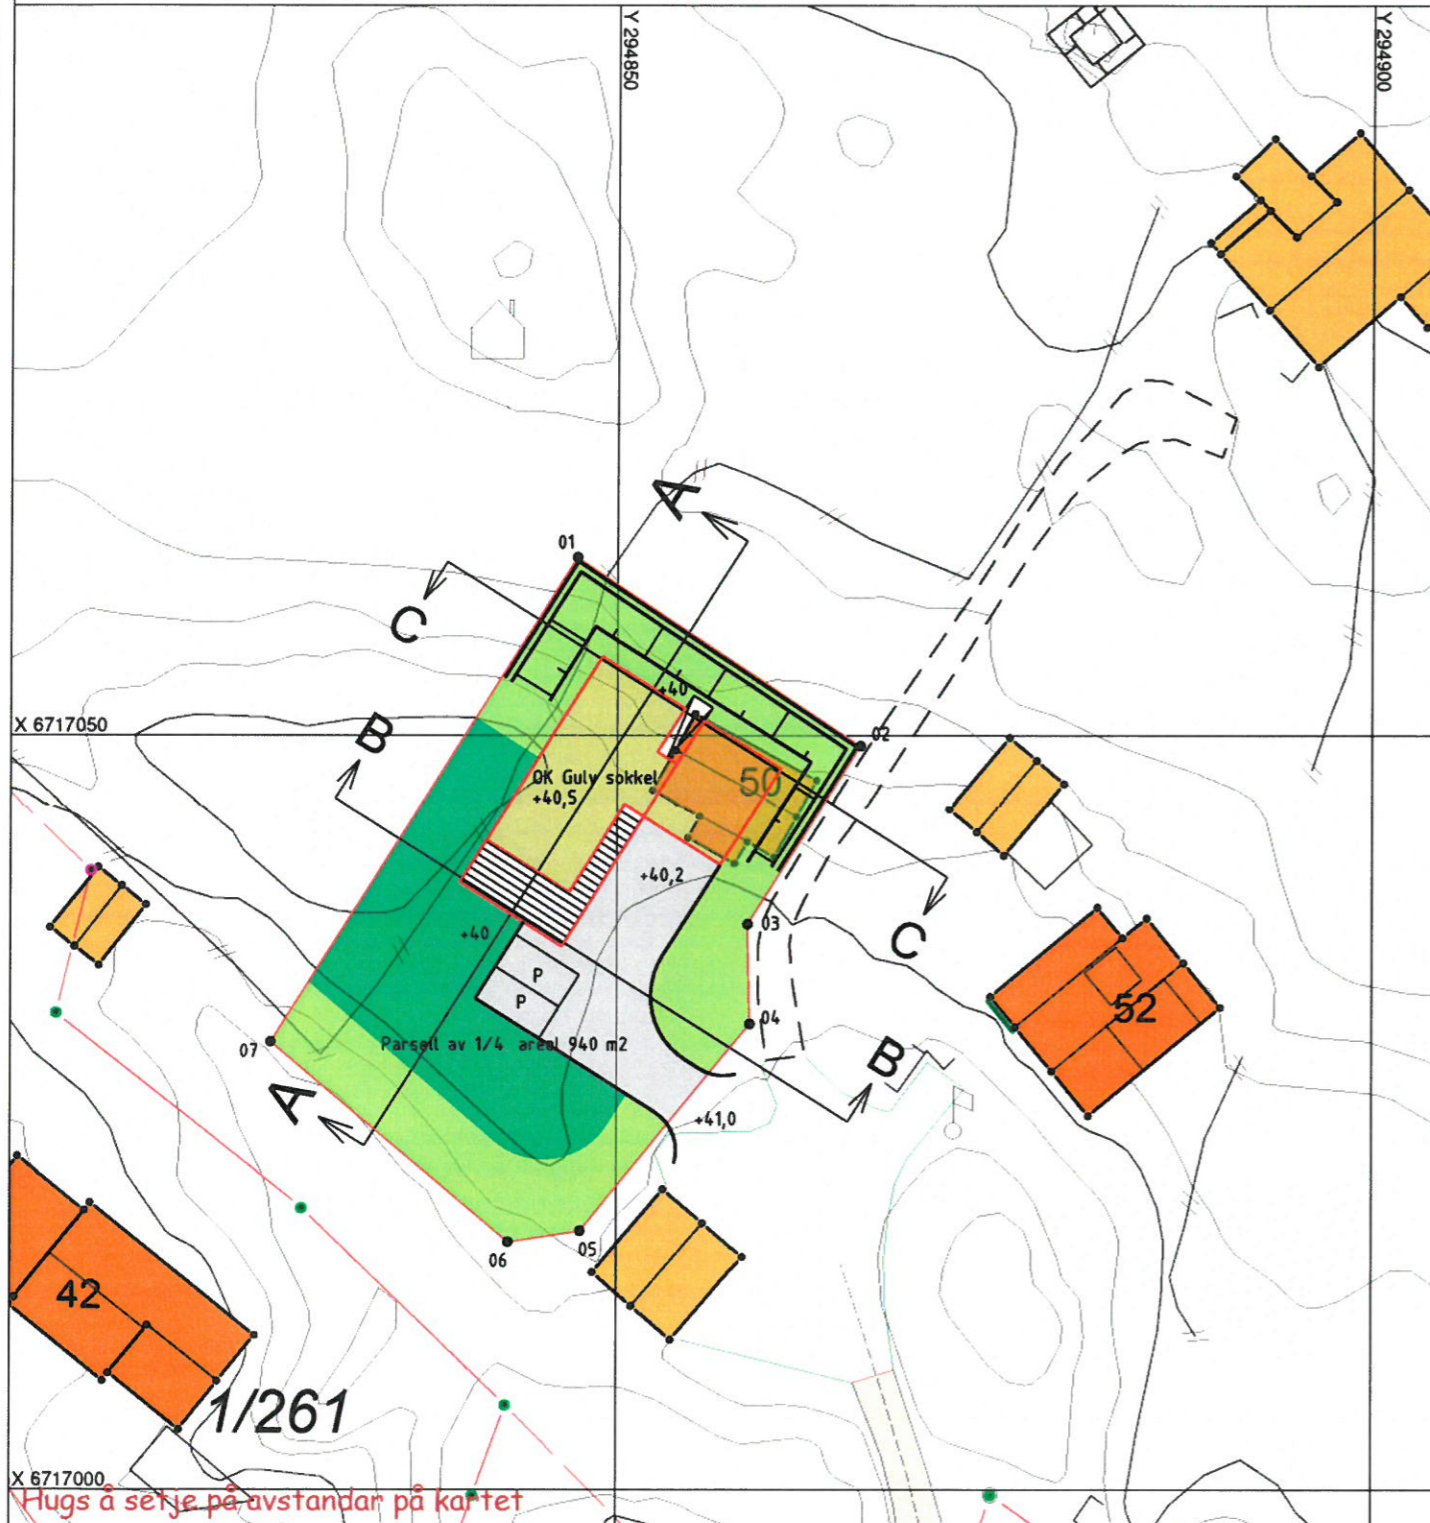

SITUASJONSPLAN

- Tiltak

Underskrift Situasjonsplan Dato

TEGNFORKLARING


- BEBYGGELSE & ANLEGG**
 - Takflate nybygg
 - Terrasse/balkong nybygg
 - Takflate eksisterende bebyggelse
 - Takutstikk/Møneretning
- SAMFERDSEL OG INFRASTRUKTUR**
 - Adkomst/veg
 - Parkering
 - Gangarealer/Trapp/Mur
- FRI- OG GRØNTAREALER**
 - Oppholdsareal
 - Fri- og grøntareal
- LINJESYMBOLER**
 - Byggegrænse
 - Eiendomsgrænse
 - Mur/Skjæring/Fylling
 - Avstander/Målsetting

REFERANSEPUNKTER

Grænsepunkter delingsplan		
Løpenummer	N-koordinat	Ø-koordinat
01	6717061 86	294847 37
02	6717049 34	294866 14
03	6717037 52	294858 68
04	6717030 89	294858 83
05	6717017 16	294847 61
06	6717016 42	294842 84
07	6717029 72	294827 08

AREALER/UTNYTTING

AREALER OG UTNYTTELSEGRAD M ²							
Parsell	Eks. areal	Nytt areal	MUA	BRA	BRA %	BYA	BYA %
Gnr1/Bnr 4	73 715	72 775					
Parsell 1		940	277	224	24 %	187	20 %
SUM	73 715						

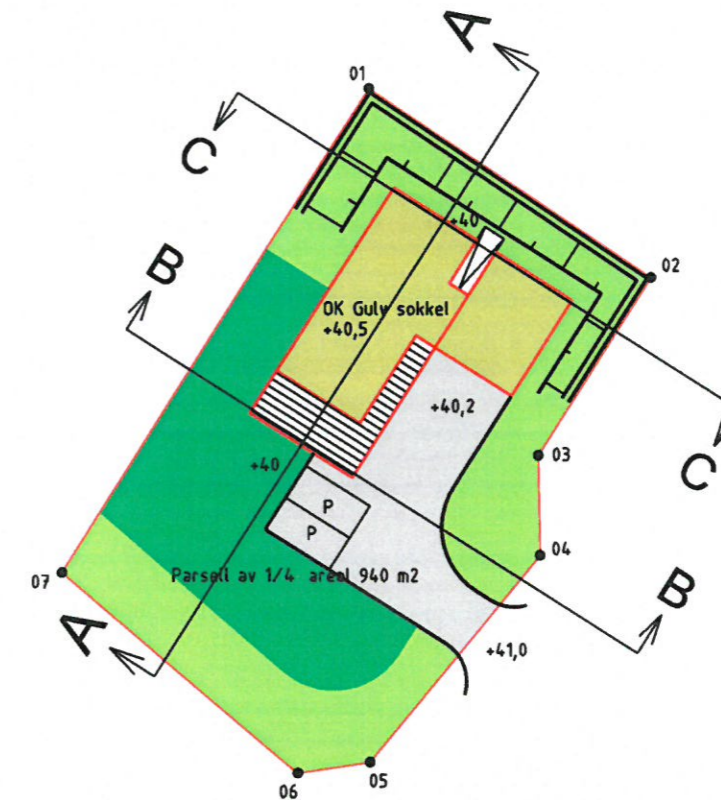

DELINGSPLAN 1:500

Revisjon	Dato	Beskrivelse	Utarbeidet	Godkjent
CAMILLA FLATØY				
SITUASJON- OG DELINGSPLAN ENEBOLIG				Dato: 10 12 2018
PARSELL AV GBNR 1/4, FLATØYVEGEN - MELAND				Utarbeidet av: GOB
				Godkjent av: KEG
				Skala: 1:500, A3
				Teikningsnummer: 18059
				Revisjon: 01-1



Nedre Åstveit 12
 5106 Øvre Ervik
 Tlf 982 20 450
 post@geoform.no
 www.geoform.no