

Vedlegg nr.
C -

Vedlegg 4 5/14

Nullstill



Opplysninger gitt i nabovarsel sendes kommunen sammen med søknaden

(Gjenpart av nabovarsel)

Pbl § 21-3

Tiltak på eiendommen:							
Gnr.	Bnr.	Festenr.	Seksjonsnr.	Eiendommens adresse	Postnr.	Poststed	
212	45			Eidsnesvegen 35	5913	Eikangervåg	
Eier/fester					Kommune		
Ståle Dyngeland					Lindås		

Det varsles herved om							
<input type="checkbox"/> Nybygg	<input type="checkbox"/> Anlegg	<input type="checkbox"/> Endring av fasade	<input type="checkbox"/> Riving				
<input type="checkbox"/> Påbygg/tilbygg	<input type="checkbox"/> Skilt/reklame	<input type="checkbox"/> Innhegning mot veg	<input type="checkbox"/> Bruksendring				
<input type="checkbox"/> Midlertidig bygning, konstruksjon eller anlegg	<input type="checkbox"/> Antennesystem	<input type="checkbox"/> Oppretting/endring av matrikkelenhet (eiendomsdeling) eller bortfeste	<input checked="" type="checkbox"/> Annet				
Dispensasjon etter plan- og bygningsloven kapittel 19							
<input checked="" type="checkbox"/> Plan- og bygningsloven med forskrifter	<input type="checkbox"/> Kommunale vedtekter	<input type="checkbox"/> Arealplaner	<input type="checkbox"/> Vegloven	Vedlegg nr. B -			

Arealdisponering							
Sett kryss for gjeldende plan							
<input checked="" type="checkbox"/> Arealdel av kommuneplan	<input type="checkbox"/> Reguleringsplan	<input type="checkbox"/> Bebyggelsesplan					
Navn på plan							
Kommuneplan 2011 - 2023, Byggegrense mot sjø							


Beskriv nærmere hva nabovarslet gjelder							
Varselet omfatter eksisterende trebrygge og betongplattning bygget 1967/1968. Tidligere eier hadde ikke etterkommet meldeplikten da tiltakende ble oppført. Dispensasjonssøknad/byggesøknad omhandler fravik fra arealbruken i sjø (bruk og vern av sjø og vassdrag) og fra byggeforbudet i strandsonen.							
							Vedlegg nr. Q -

Spørsmål vedrørende nabovarsel rettes til							
Foretak/tiltakshaver							
Ståle Dyngeland							
Kontaktperson, navn				E-post	Telefon	Mobil	
Ståle Dyngeland				sdyngeland@gmail.com		90011225	
Søknaden kan ses på hjemmeside: (ikke obligatorisk):							

Merknader sendes til							
Eventuelle merknader skal være mottatt innen 2 uker etter at dette varsel er sendt. Ansvarlig søker/tiltakshaver skal sammen med søknad sende innkomne merknader og redegjøre for ev. endringer.							
Navn				Postadresse			
Ståle Dyngeland				Eidsnesvegen 35			
Postnr.		Poststed		E-post			
5913		Eikangervåg		sdyngeland@gmail.com			


Følgende vedlegg er sendt med nabovarselet							
Beskrivelse av vedlegg				Gruppe	Nr. fra - til		Ikke relevant
Dispensasjonssøknad/vedtak				B	-		<input checked="" type="checkbox"/>
Situasjonsplan				D	1 - 1		<input type="checkbox"/>
Tegninger snitt, fasade				E	-		<input checked="" type="checkbox"/>
Andre vedlegg				Q	-		<input checked="" type="checkbox"/>

Underskrift							
Tilsvarende opplysninger med vedlegg er sendt i nabovarsel til berørte naboer og gjenboere. Mottagere av nabovarsel fremgår av kvittering for nabovarsel.							
Sted		Dato		Underskrift ansvarlig søker eller tiltakshaver			
Eikangervåg		15.10.19		Ståle Dyngeland			
				Gjentas med blokkbokstaver			
				Ståle Dyngeland			

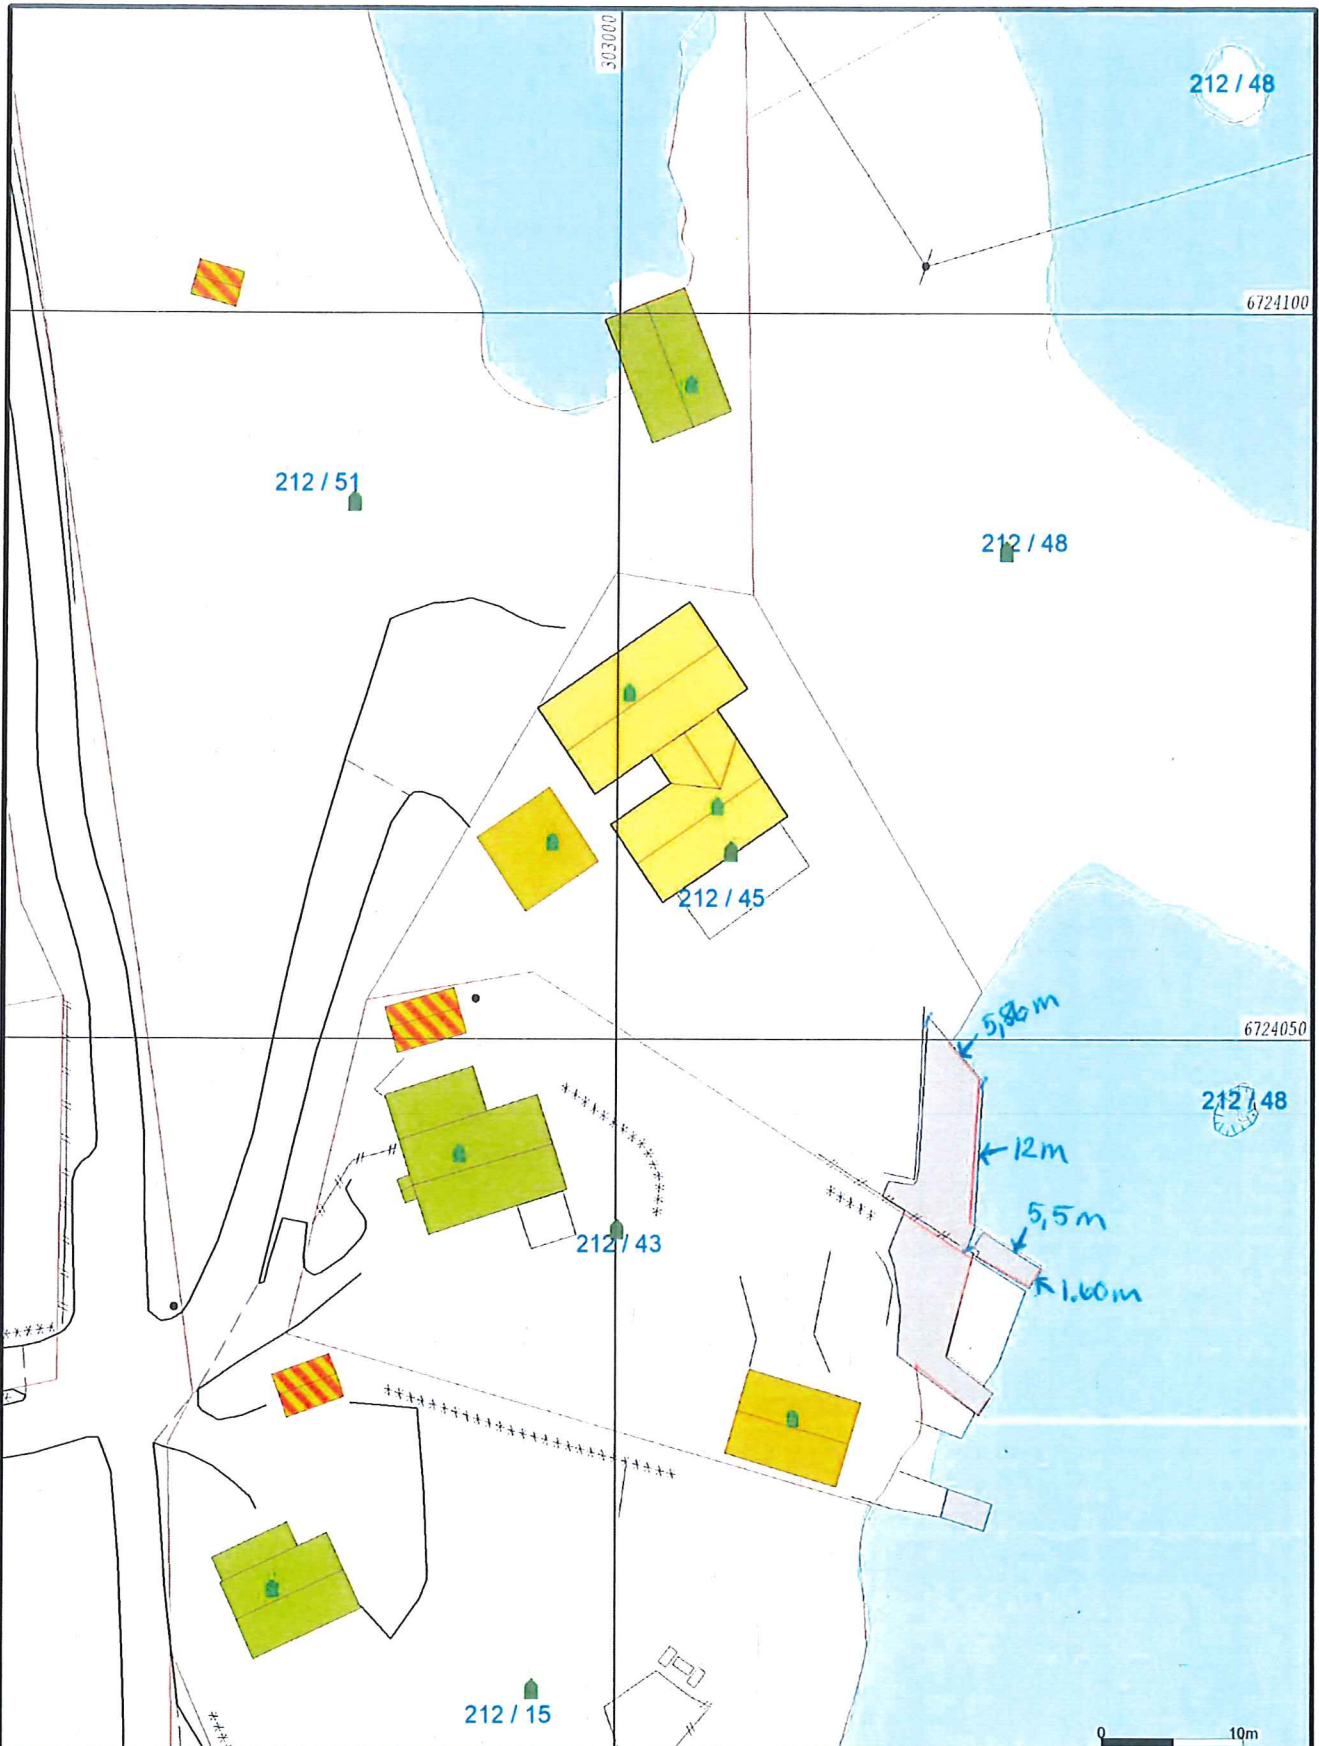

— Målte Grenser	■ Våningshus
- - - Registrerte Grenser	■ Storre bustader
· Udefinert grenser	■ Hytte/feriehus
· Terrengmålte grense	■ Garasje/uthus
· Konstruert grensepunkt	■ Industri/lager
■ Bolig	■ Andre bygg
■ Bustad m/leilighet	

Beliggenhet og høyder må oppfattes som orienterende.
 Koordinatsystem: UTM(EUREF89) - SONE 32 (EPSG:32632)
 Høydesystem: (EPSG:)

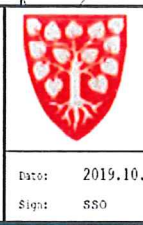

Lindås kommune
 Geodataavdeling

Grunnkart.

Dato: 2019.10.11
 Sign: SSO

G.nr. 212, b.nr. 45.

N

Målestokk
 1:500

5-3/4

Vedlegg C -	Side - av
----------------	-------------

Nullstill



Kvittering for nabovarsel sendes kommunen sammen med søknaden

Nabovarsel kan enten sendes som rekommandert sending, overleveres personlig mot kvittering eller sendes på e-post mot kvittering. Med kvittering for mottatt e-post menes en e-post fra nabo/gjenboer som bekrefter å ha mottatt nabovarslet. Ved personlig overlevering vil signatur gjelde som bekreftelse på at varslet er mottatt. Det kan også signeres på at man gir samtykke til tiltaket.

Tiltaket gjelder							
Eiendom/ byggested	Gnr.	Bnr.	Festenr.	Seksjonsnr.	Bygningsnr.	Bolignr.	Kommune
	212 45				Lindås		
Adresse Eidsnesvegen 35				Postnr.	Poststed Eikangervåg		
				5913			

Følgende naboer har mottatt eller fått rek. sending av vedlagte nabovarsel med tilhørende vedlegg:

Nabo-/gjenboereiendom				Eier/fester av nabo-/gjenboereiendom			
Gnr.	Bnr.	Festenr.	Seksjonsnr.	Eiers/festers navn			Dato sendt e-post
212	43			Anne Karin Wallem Eikanger			
Adresse Eidsnesvegen 33				Adresse Garnesvegen 14B			Kvittering vedlegges
Postnr.				Poststed		Poststedets reg.nr.	
5913 Eikangervåg				5260 Indre Arna			
Personlig kvittering for		Dato	Sign.	Personlig kvittering for		Dato	Sign.
<input type="checkbox"/> mottatt varsel				<input type="checkbox"/> samtykke til tiltaket			

Nabo-/gjenboereiendom				Eier/fester av nabo-/gjenboereiendom			
Gnr.	Bnr.	Festenr.	Seksjonsnr.	Eiers/festers navn			Dato sendt e-post
212	48			Terje Einar Myhr			
Adresse Eidsnesvegen				Adresse Liarinden 36			Kvittering vedlegges
Postnr.				Poststed		Poststedets reg.nr.	
5913 Eikangervåg				5132 Nyborg			
Personlig kvittering for		Dato	Sign.	Personlig kvittering for		Dato	Sign.
<input type="checkbox"/> mottatt varsel				<input type="checkbox"/> samtykke til tiltaket			

Nabo-/gjenboereiendom				Eier/fester av nabo-/gjenboereiendom			
Gnr.	Bnr.	Festenr.	Seksjonsnr.	Eiers/festers navn			Dato sendt e-post
Adresse				Adresse			Kvittering vedlegges
Postnr.				Poststed		Poststedets reg.nr.	
Personlig kvittering for		Dato	Sign.	Personlig kvittering for		Dato	Sign.
<input type="checkbox"/> mottatt varsel				<input type="checkbox"/> samtykke til tiltaket			

Det er per dags dato innlevert rekommandert sending til ovennevnte adressater.

Samlet antall sendinger: 2 Sign. 

124847 Dato: 15.10.19

S. 4/4



Ostereidet Post i Butikk
Rena 1000 Ostereidet
Postboks 13
5991 OSTEREIDET
Org.nr. 915607055 HVA
Salgskvittering

Ant.	Varetekst.	Beløp HVA
*	1 Rek Små Innland (TERJE EINAR HVHR) (SAUDALEN 124) (5124) (HORVIK) (Vekt Manuell:0,017 kg) (Destinasjon:Norge) (Nr.:RR599102046N0)	kr 190,00 25%
Total		kr 190,00
Kortbetaling		kr 190,00
Hva sat 25%	Grunnlag kr 152,00	Hva sun kr 38,00

Bax: 15227575-622258 Resp.: 00
31/10/2019 20:59 Overf.: 123

BankAsept KJØP
*****8845-2 NOK 190,00
AID: D5780000021010 GODKJENT
TVR: 8000048000
TSI: 6800
Ref.: 892103 397740 IA1

* Solgt på vegne av Posten Norge AS
Org.nr. 984661185 HVA
Bongnr. 47-20860-1-1070770-3
Dato Tid Kasse
31.10.2019 20:59:27 KASSE1

Signatur : _____



□ 47-20860-1-1070770-3 □



Ostereidet Post i Butikk
Rena 1000 Ostereidet
Postboks 13
5991 OSTEREIDET
Org.nr. 915607055 HVA
Salgskvittering

Ant.	Varetekst.	Beløp HVA
*	1 Rek Små Innland (ANNE KARIN WALLEH EIKANGER) (GARNESVEGEN 14B) (5260) (INDRE ARNA) (Vekt Manuell:0,017 kg) (Destinasjon:Norge) (Nr.:RR599101947N0)	kr 190,00 25%
*	1 Rek Små Innland (TERJE EINAR HVHR) (LIARINDEN 36) (5132) (NYBORG) (Vekt Manuell:0,017 kg) (Destinasjon:Norge) (Nr.:RR599101955N0)	kr 190,00 25%
Total		kr 380,00
Kortbetaling		kr 380,00
Hva sat 25%	Grunnlag kr 304,00	Hva sun kr 76,00

Bax: 15227575-622258 Resp.: 00
15/10/2019 21:48 Overf.: 108

BankAsept KJØP
*****8845-2 NOK 380,00
AID: D5780000021010 GODKJENT
TVR: 8000048000
TSI: 6800
Ref.: 282013 460330 IA1

* Solgt på vegne av Posten Norge AS
Org.nr. 984661185 HVA
Bongnr. 47-20860-1-1057560-2
Dato Tid Kasse
15.10.2019 21:48:10 KASSE1

Signatur : _____



□ 47-20860-1-1057560-2 □