(E) EKSISTERENDE PLAN

STENSLI

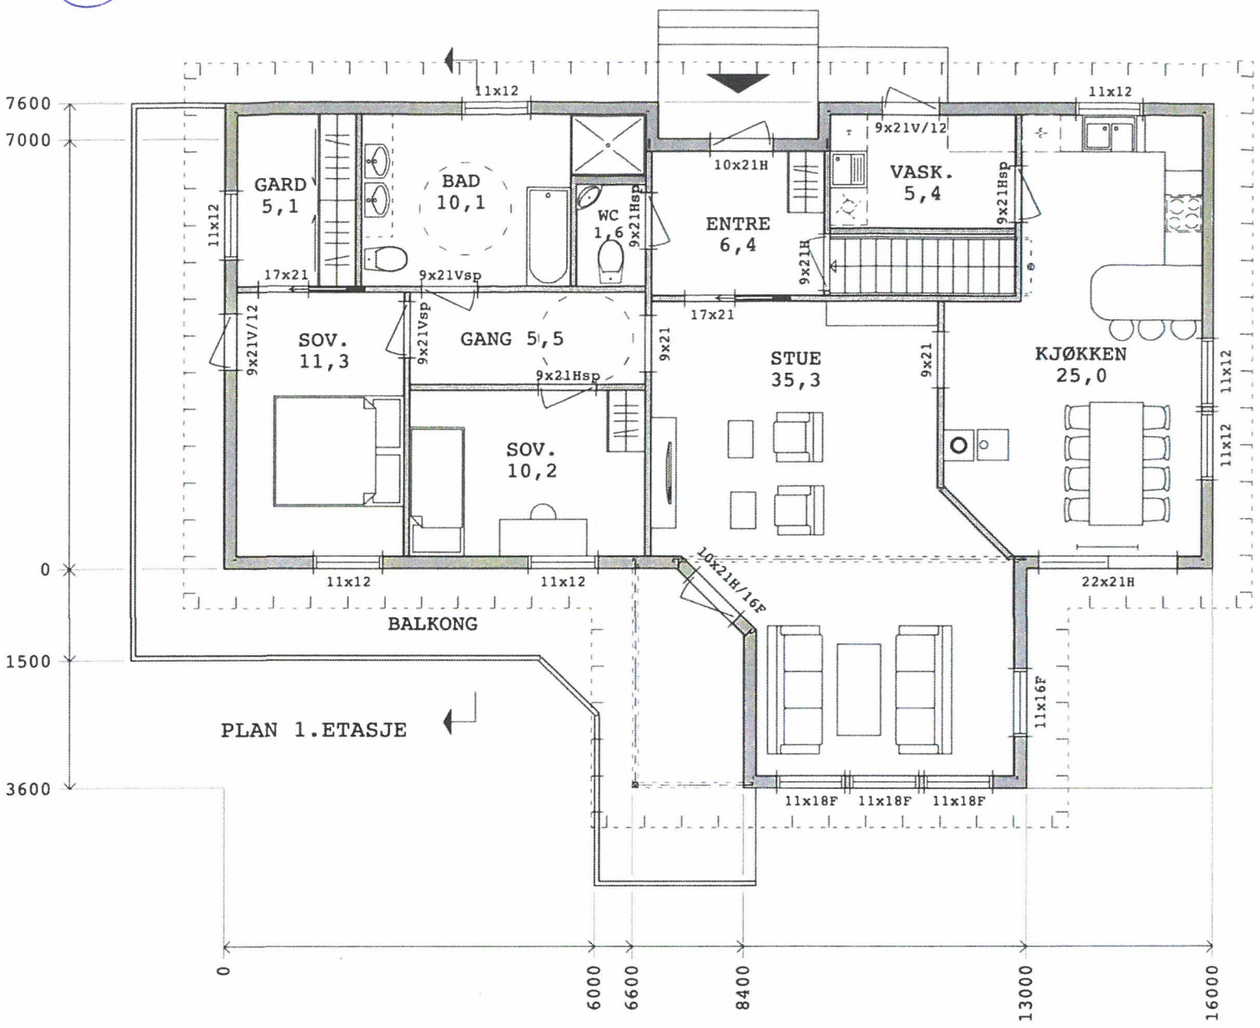

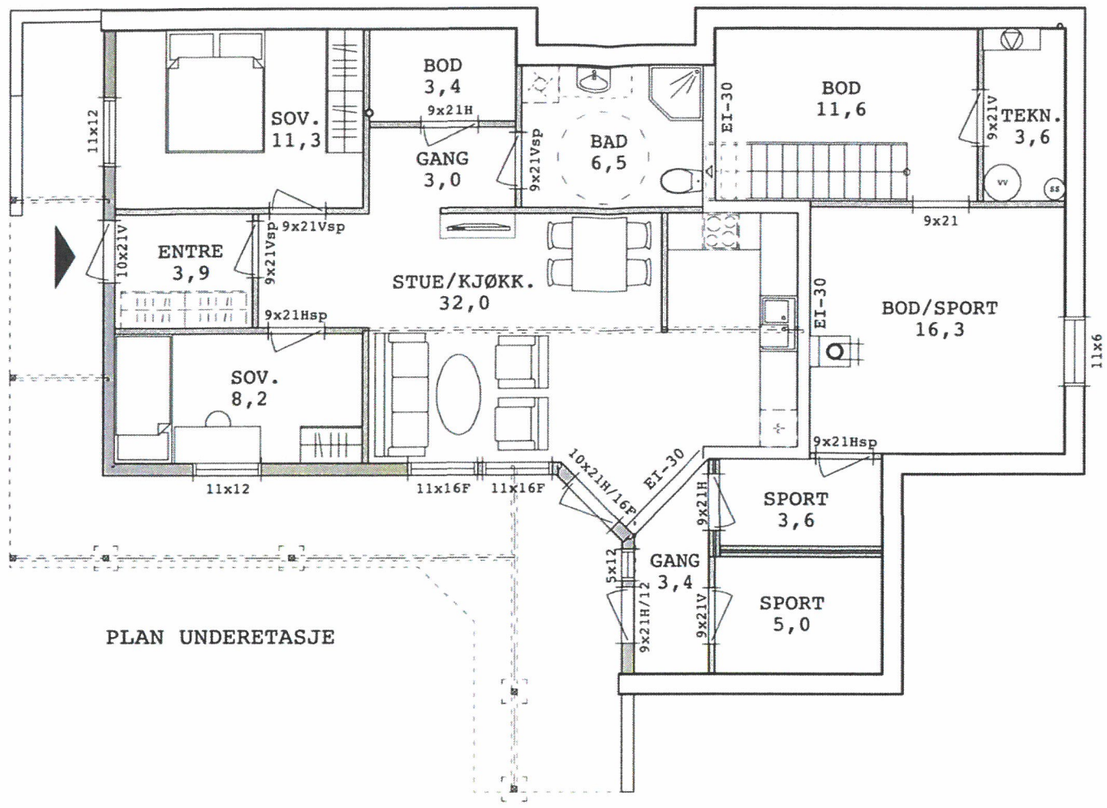

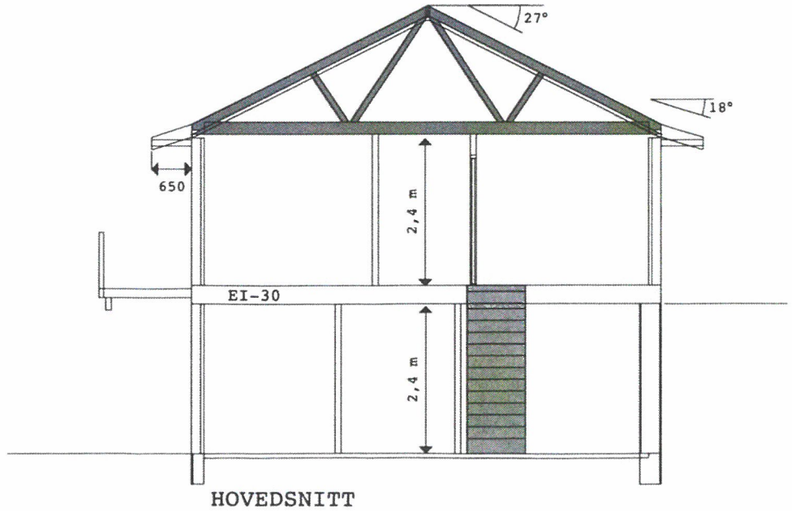

MELAND KOMMUNE
Godteke 16/09-11
Saksnr. DNT sak 27/11
Sakshandsamar e.f.

BYA	175,5 m2

Bygningens	BRA
PLAN U.ETJ	37,9 m2
PLAN 1.ETJ	125,3 m2
SUM	163,2 m2
LEIL.	78,4 m2

01.09.11 Sport i bolig HTG
26.01.11 Korr. balkong HTG
14.12.10 Div. korr. HTG

AK Gruppen ARKITEKT OG KONSULENTGRUPPEN AS

Tiltakshaver	MARITA V SYSTADDAL OG MORTEN JOHANSEN DALEMARKA 134 5918 FREKHAUG
Byggadresse	27/194 HEIANE, MELAND KOMMUNE

Mål. 1:100	Type ENEBOLIG m/LEIL.		Tegn.nr. P31-14511	Blad 1
Utg.p.	Sign. HTG	Dato 01.07.10		

© Tegningen er beskyttet i.h.t. lov om opphavsrett.

BLINK HUS

Gravdal as
Kvassnesveien 15, 5914 Isdalstø
Telefon 99 56 59 59

(E) Ny PLAN.

STENSLI

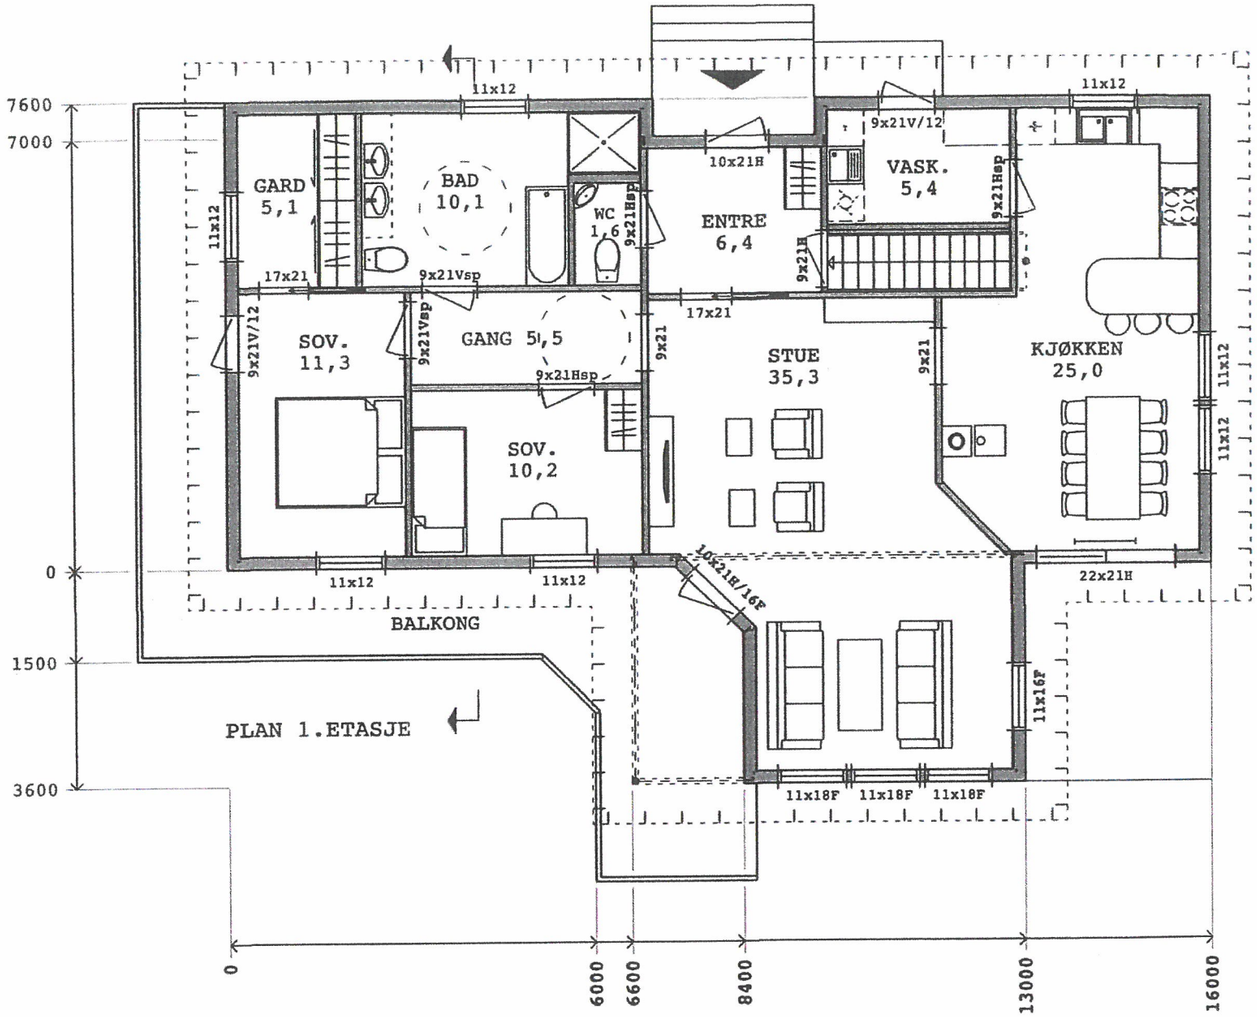

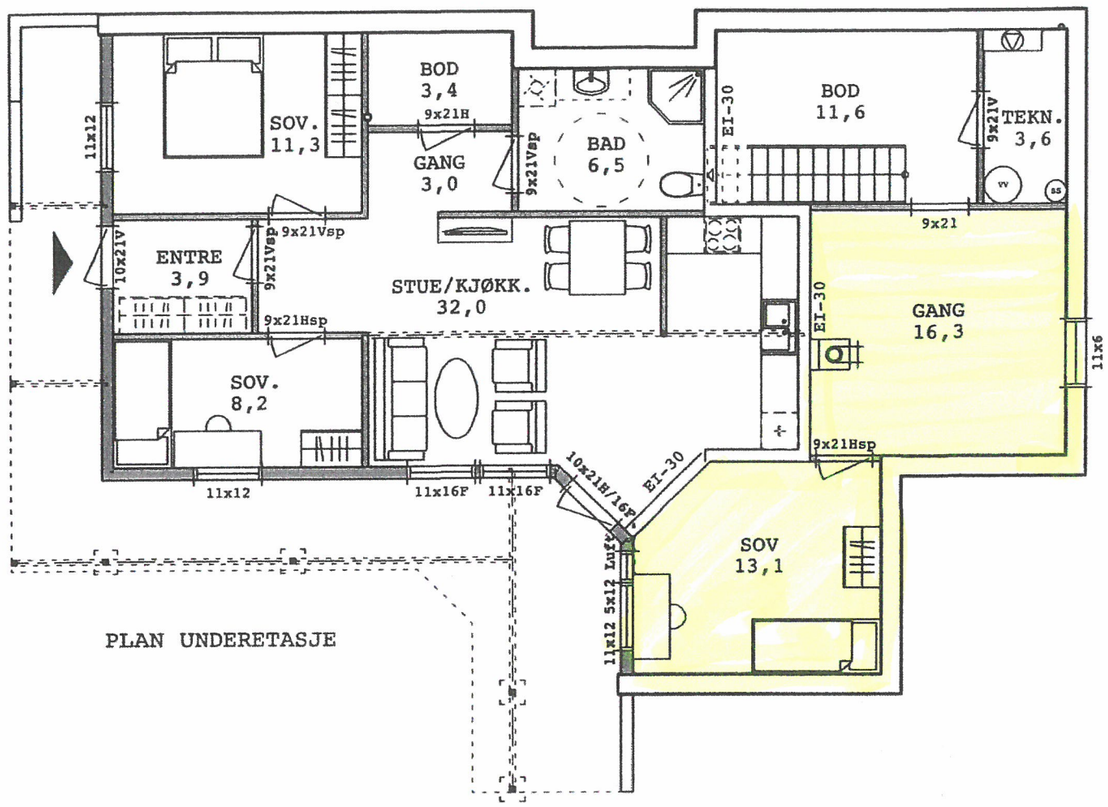

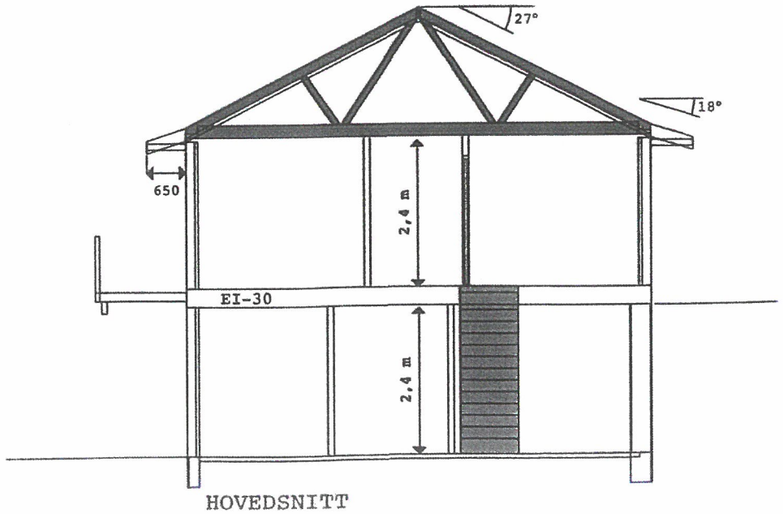

BYA	175,5 m2

Bygningens	BRA
PLAN U.ETJ	45,7 m2
PLAN 1.ETJ	125,3 m2
SUM	171,0 m2
LEIL.	71,7 m2

26.01.11 Korr. balkong HTG
14.12.10 Div. korr. HTG

AKGruppen ARKITEKT OG KONSULENTGRUPPEN AS

Tiltakshaver	MARITA V SYSTADDAL OG MORTEN JOHANSEN DALEMARKA 134 5918 FREKHAUG
Byggadresse	27/194 HEIANE, MELAND KOMMUNE

Mål. 1:100	Type ENEBOLIG m/LEIL.		Tegn.nr.	Blad
Utg.p.	Sign. HTG	Dato 01.07.10	P31-14511	1

© Tegningen er beskyttet i.h.t. lov om opphavsrett.

BLINK HUS

Gravdal as
Kvassnesveien 15, 5914 Isdalstø
Telefon 99 56 59 59

(E) NY PLAN (UTEN FARGE)

STENSLI

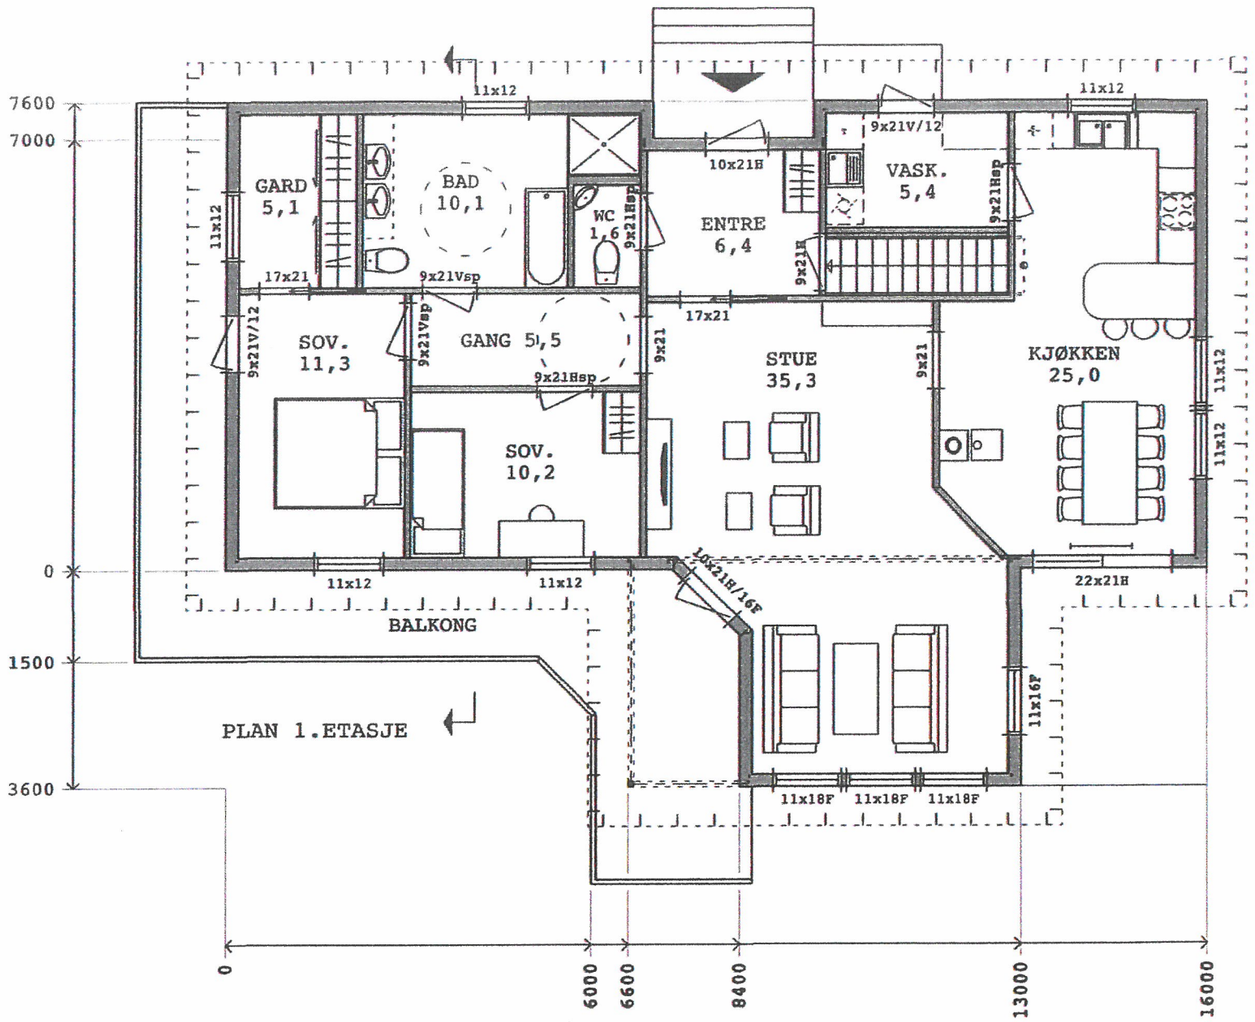

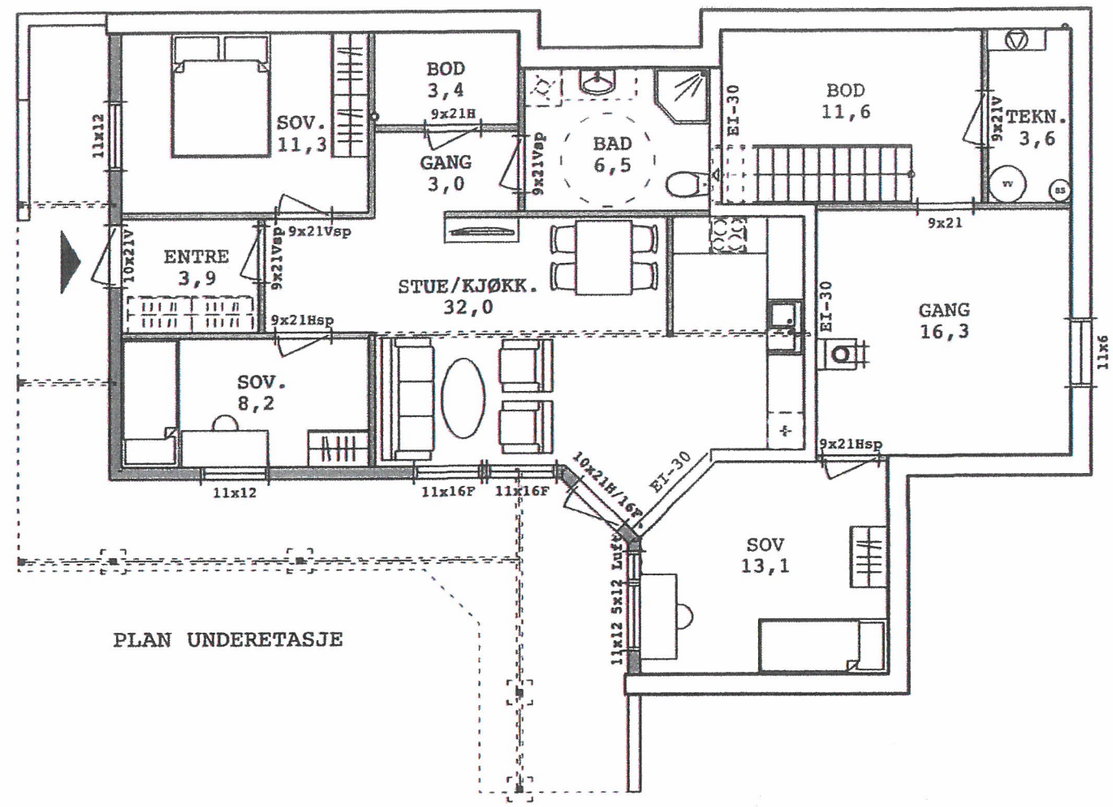

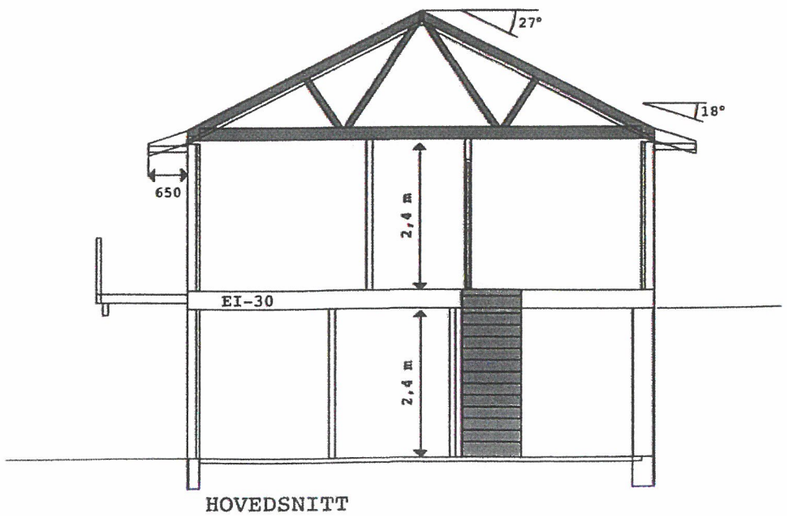

HOVEDSNITT

BYA	175,5 m2

Bygningens	BRA
PLAN U.ETJ	45,7 m2
PLAN 1.ETJ	125,3 m2
SUM	171,0 m2
LEIL.	71,7 m2

26.01.11 Korr. balkong HTG
14.12.10 Div. korr. HTG

AGruppen ARKITEKT OG KONSULENTGRUPPEN AS

Tiltakshaver	MARITA V SYSTADDAL OG MORTEN JOHANSEN DALEMARKA 134 5918 FREKHAUG
Byggadresse	27/194 HEIANE, MELAND KOMMUNE

Mål. 1:100	Type ENEBOLIG m/LEIL.		Tegn.nr.	Blad
Utg.p.	Sign. HTG	Dato 01.07.10	P31-14511	1

© Tegningen er beskyttet i.h.t. lov om opphavsrett.

BLINK HUS

Gravdal as
Kvassnesveien 15, 5914 Isdalstø
Telefon 99 56 59 59