Vedlegg E10

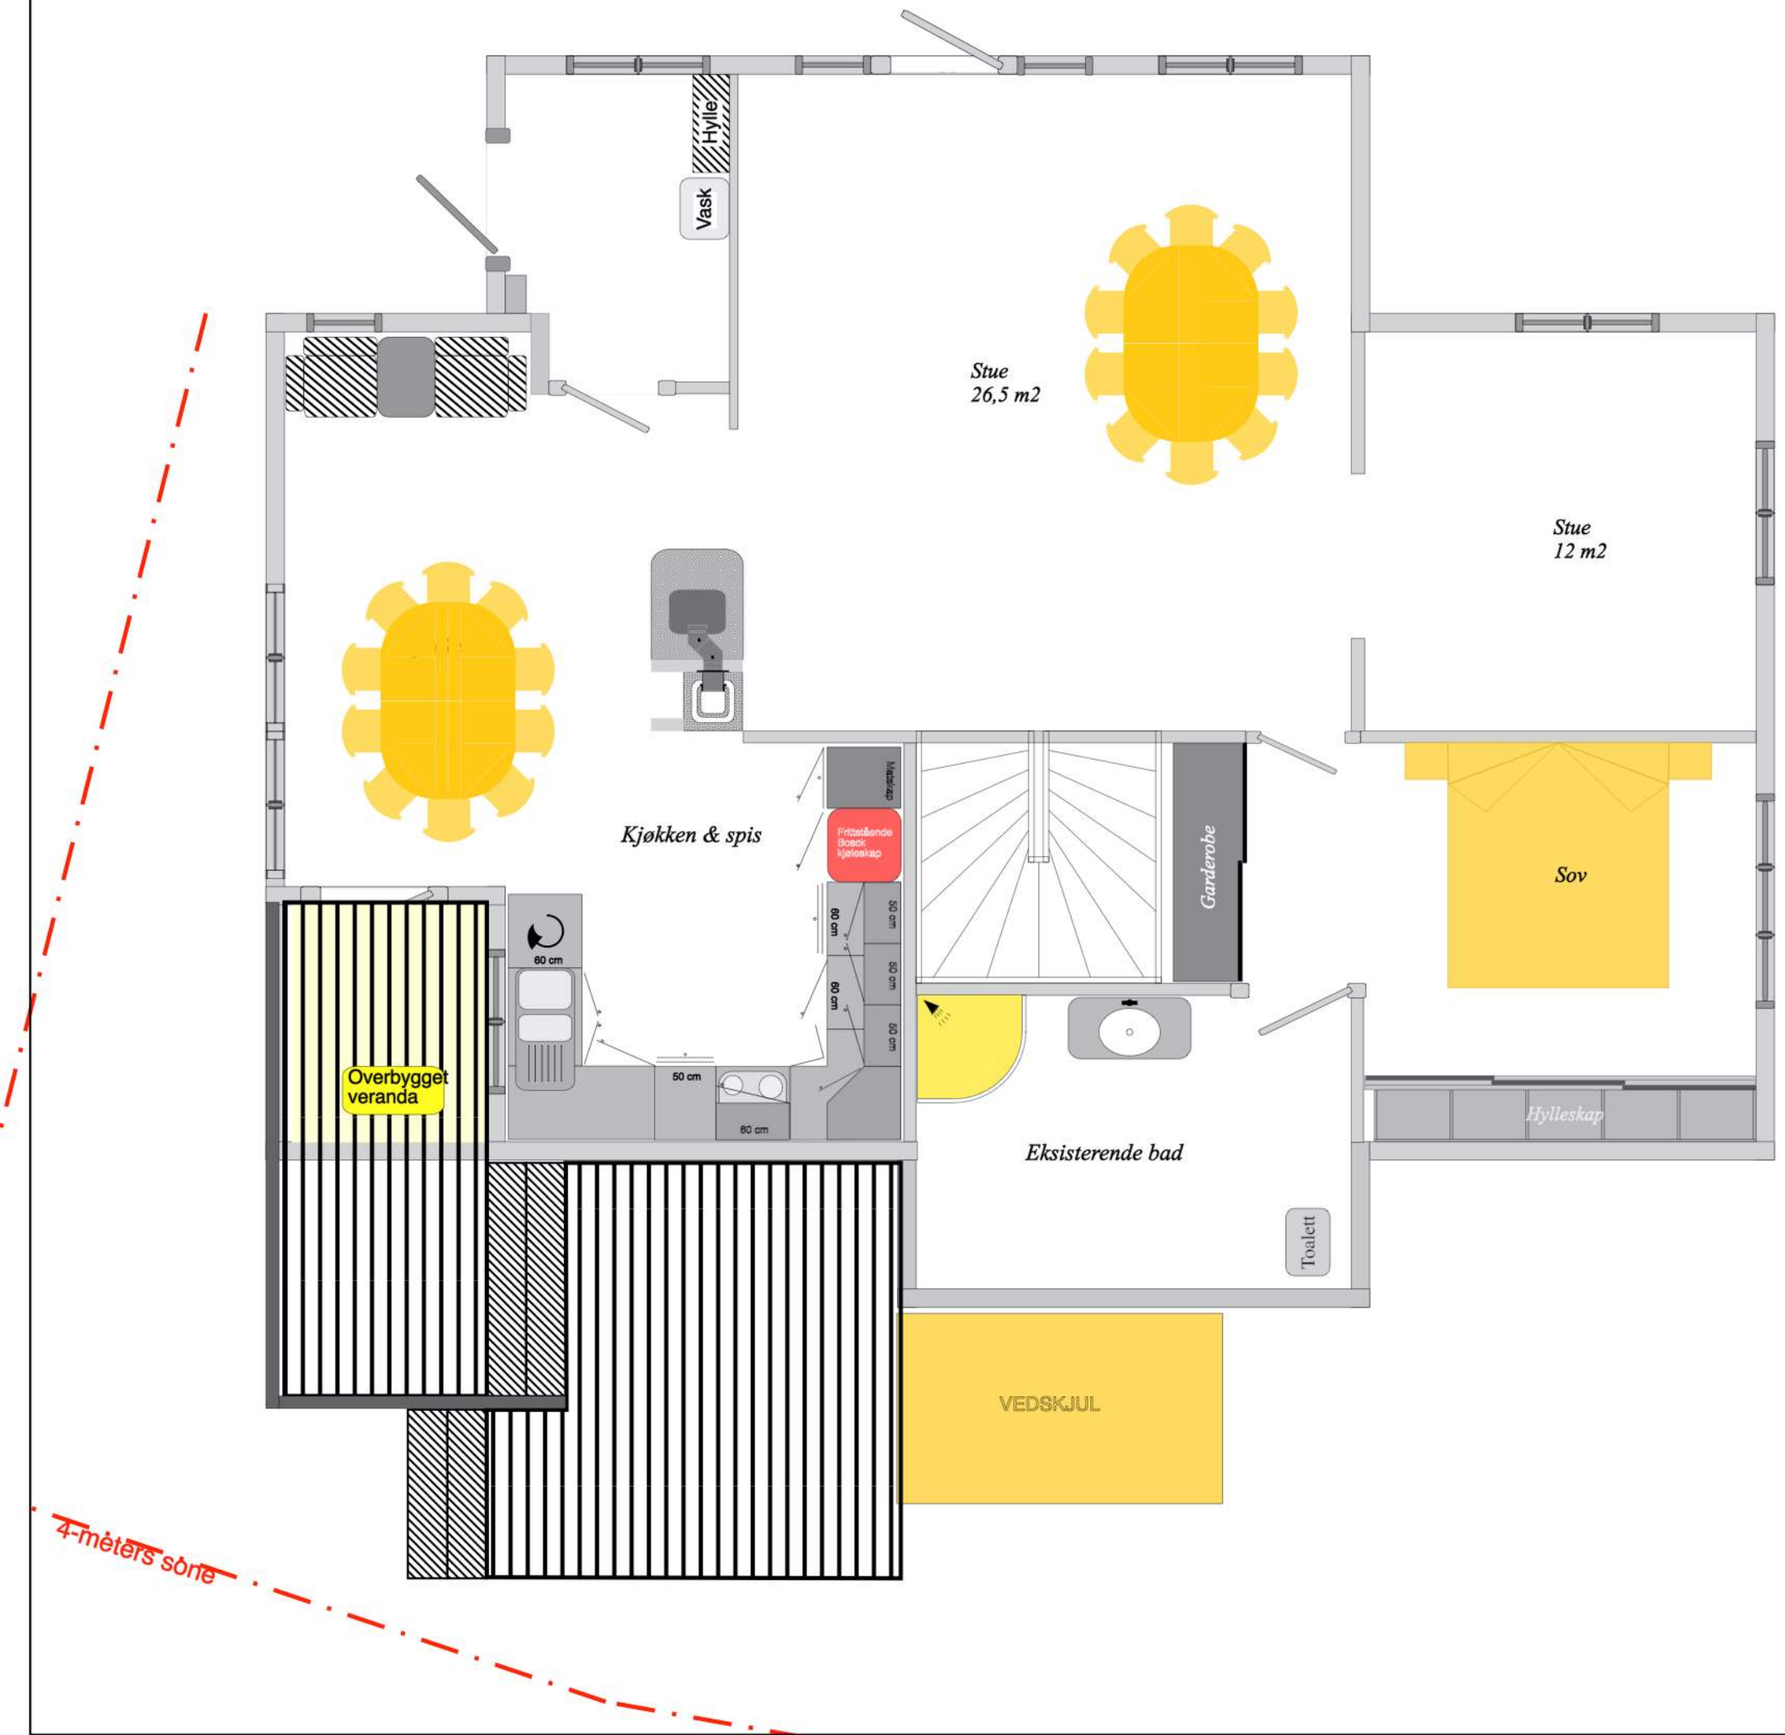

Firma

Dato:

Sign.	☐	**Ansv. søker**
Sign.	☐	**Ansv. prosjekterende**
Sign.	☐	**Ansv. utførende**

Tiltakshaver:	*Asle Knut Aarseth*
Adresse:	*Solberget 30* *5918 FREKHAUG*
E-post:	*akaarseth@lyse.net*
Mobil:	*400 60 313*
Gnr / bnr :	*1 / 87 i Meland kommune*
Prosjekt:	*SB30 - oppgradering*
Tegn. navn:	*Gunnplan hovedetasje*
Aspekt:	*Original*
Tegn. nr:	*SB30-BG-10-7.1*
Siste rev:	*01.01.2020 AKAa*
Status:	*Som bygget 1989*
Målestokk:	*1 : 50* *(Ved A3), alle mål i cm.*