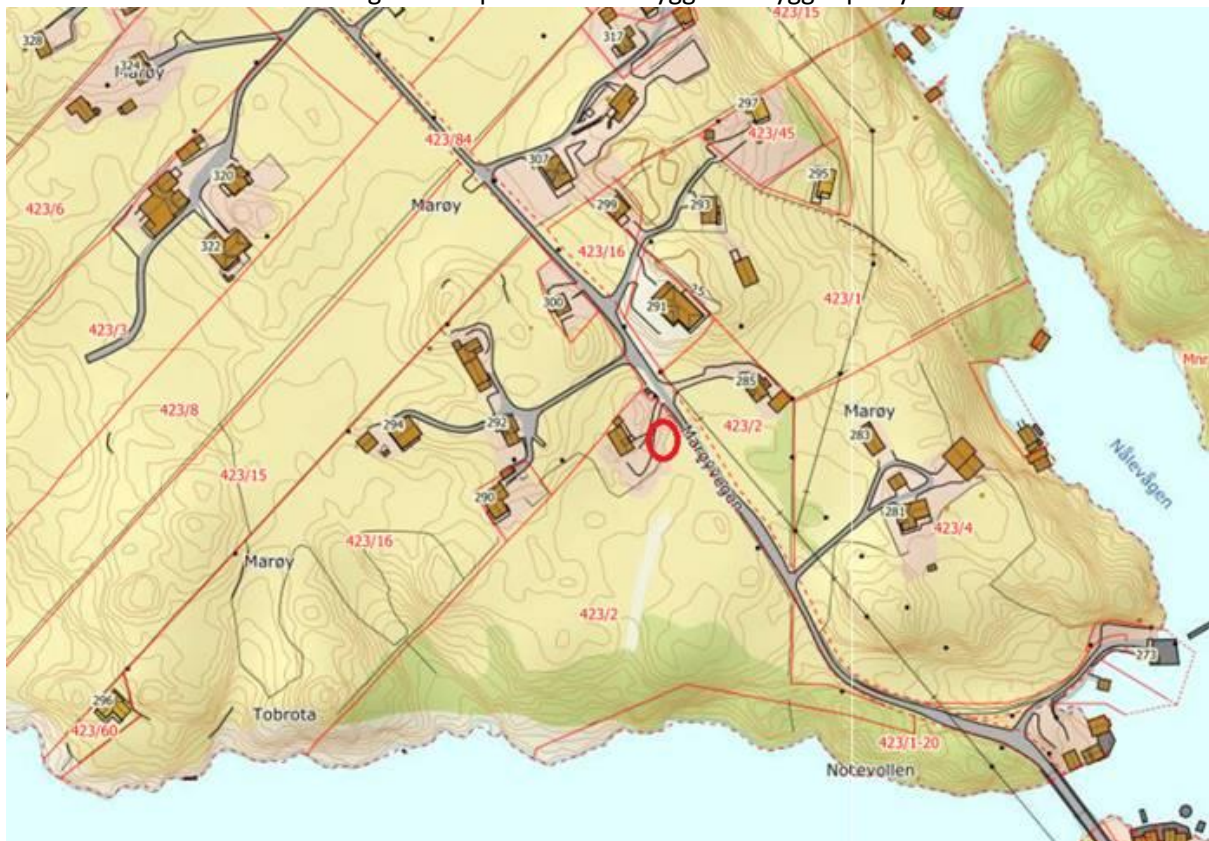

Fra: Birkeland, Magnar <magnar.birkeland@gard.no>
Sendt: 10. januar 2020 11:42
Til: Kjartan Medaas
Emne: RE: Retting av kart

Hei,

Jeg forsto ikke helt kartet ditt men ser at jeg har snudd rundt på gårdsnummeret mitt – det skal være Marøy 23/2 – beklager den.

På kartet under har jeg merket av med rød ring og ved å se opp mot tidligere kart så ser du endringen.

Det står et stort tunte inntil og kronen på treet kan skygge for bygget på flyfoto.



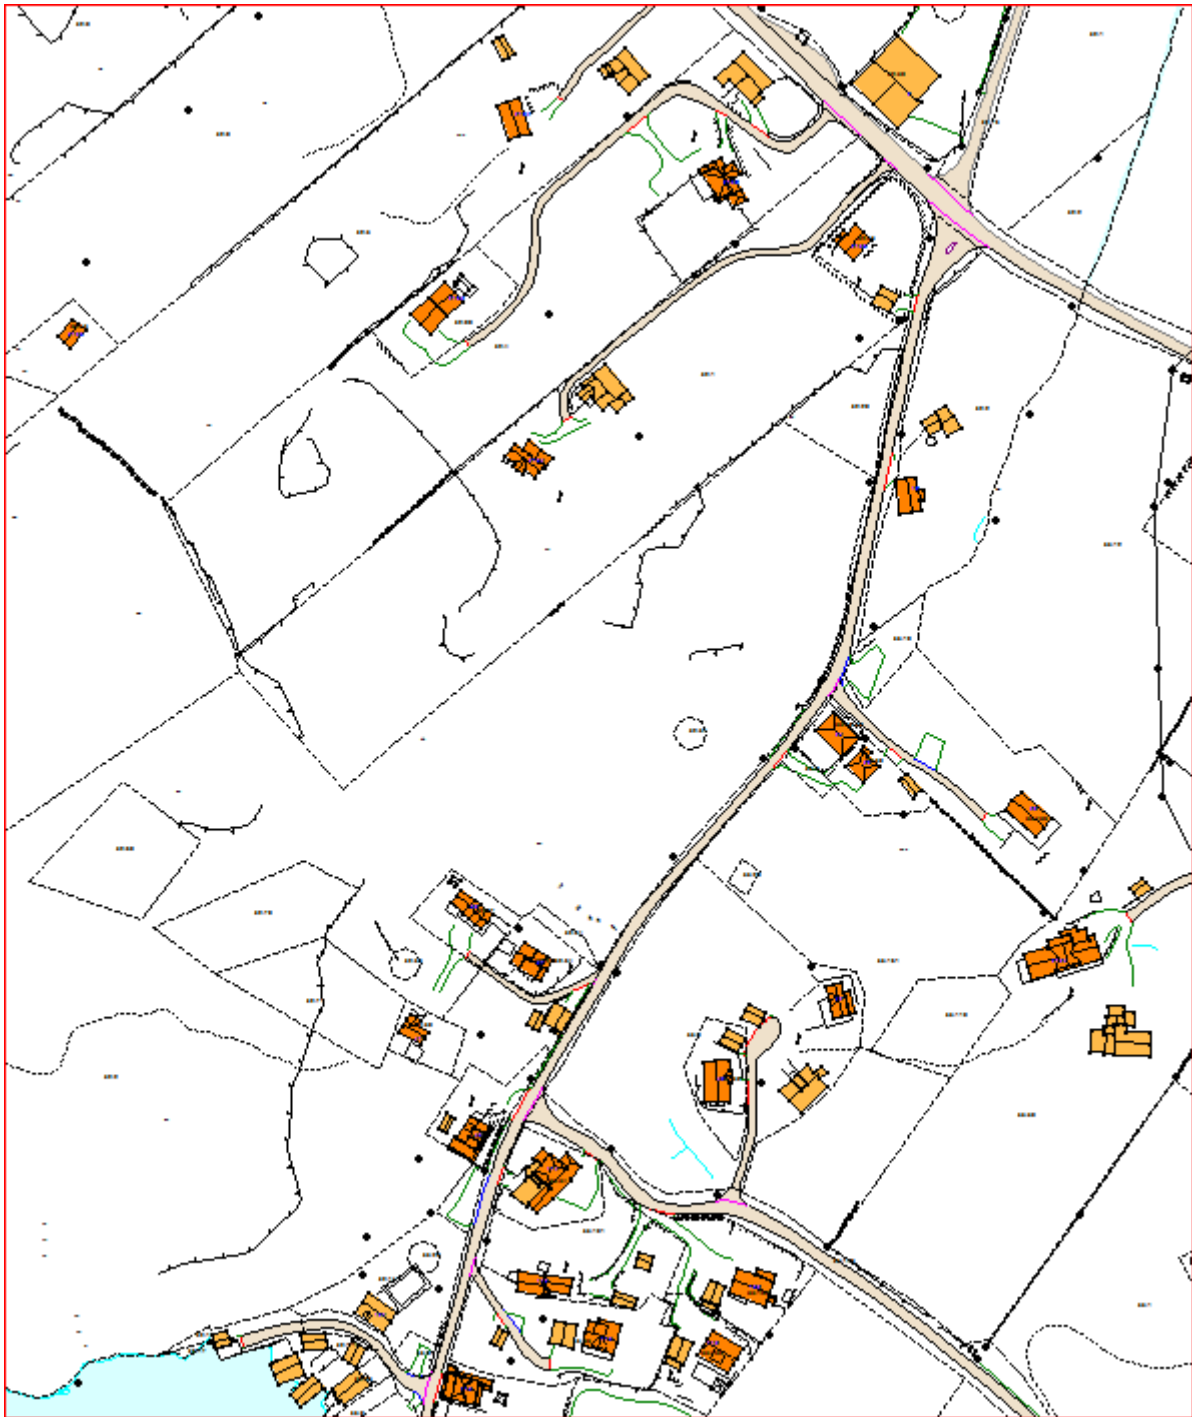
Med vennlig hilsen,
Magnar Birkeland

From: Kjartan Medaas <kjartan.medaas@alver.kommune.no>
Sent: torsdag 9. januar 2020 12.07
To: Birkeland, Magnar <magnar.birkeland@gard.no>
Subject: Retting av kart

Hei.

Syner til mottoken epost om feil i kart.

Kan du spesifisera litt nærare kvar du meiner det er feil? Evt. markere på eit kart.



Utsnitt fra kommunen sitt kart

Med venleg helsing

Kjartan Medaas | Avd.ing. Kart og oppmåling

Telefon: 56 34 90 53 - 482 87 186

Innbyggjarservice: +47 56 37 50 00

www.alver.kommune.no



ALVER
KOMMUNE