

### SITUASJONSKART

Gnr/Bnr: 5/7  
Adresse:  
Eigar/søkar: Terje Fløysand

Kvalitet : FKB-B

Gjeldande plan : Kommuneplan  
Planformål : LNF

Vår referanse: PAS

Sign. ....




Målestokk: 1:500  
Dato: 12.09.2018

MELAND  
KOMMUNE



- Gjerde
- Usikker eigedomsgrense
- Målt eigedomsgrense
- Bolighus
- Andre bygg

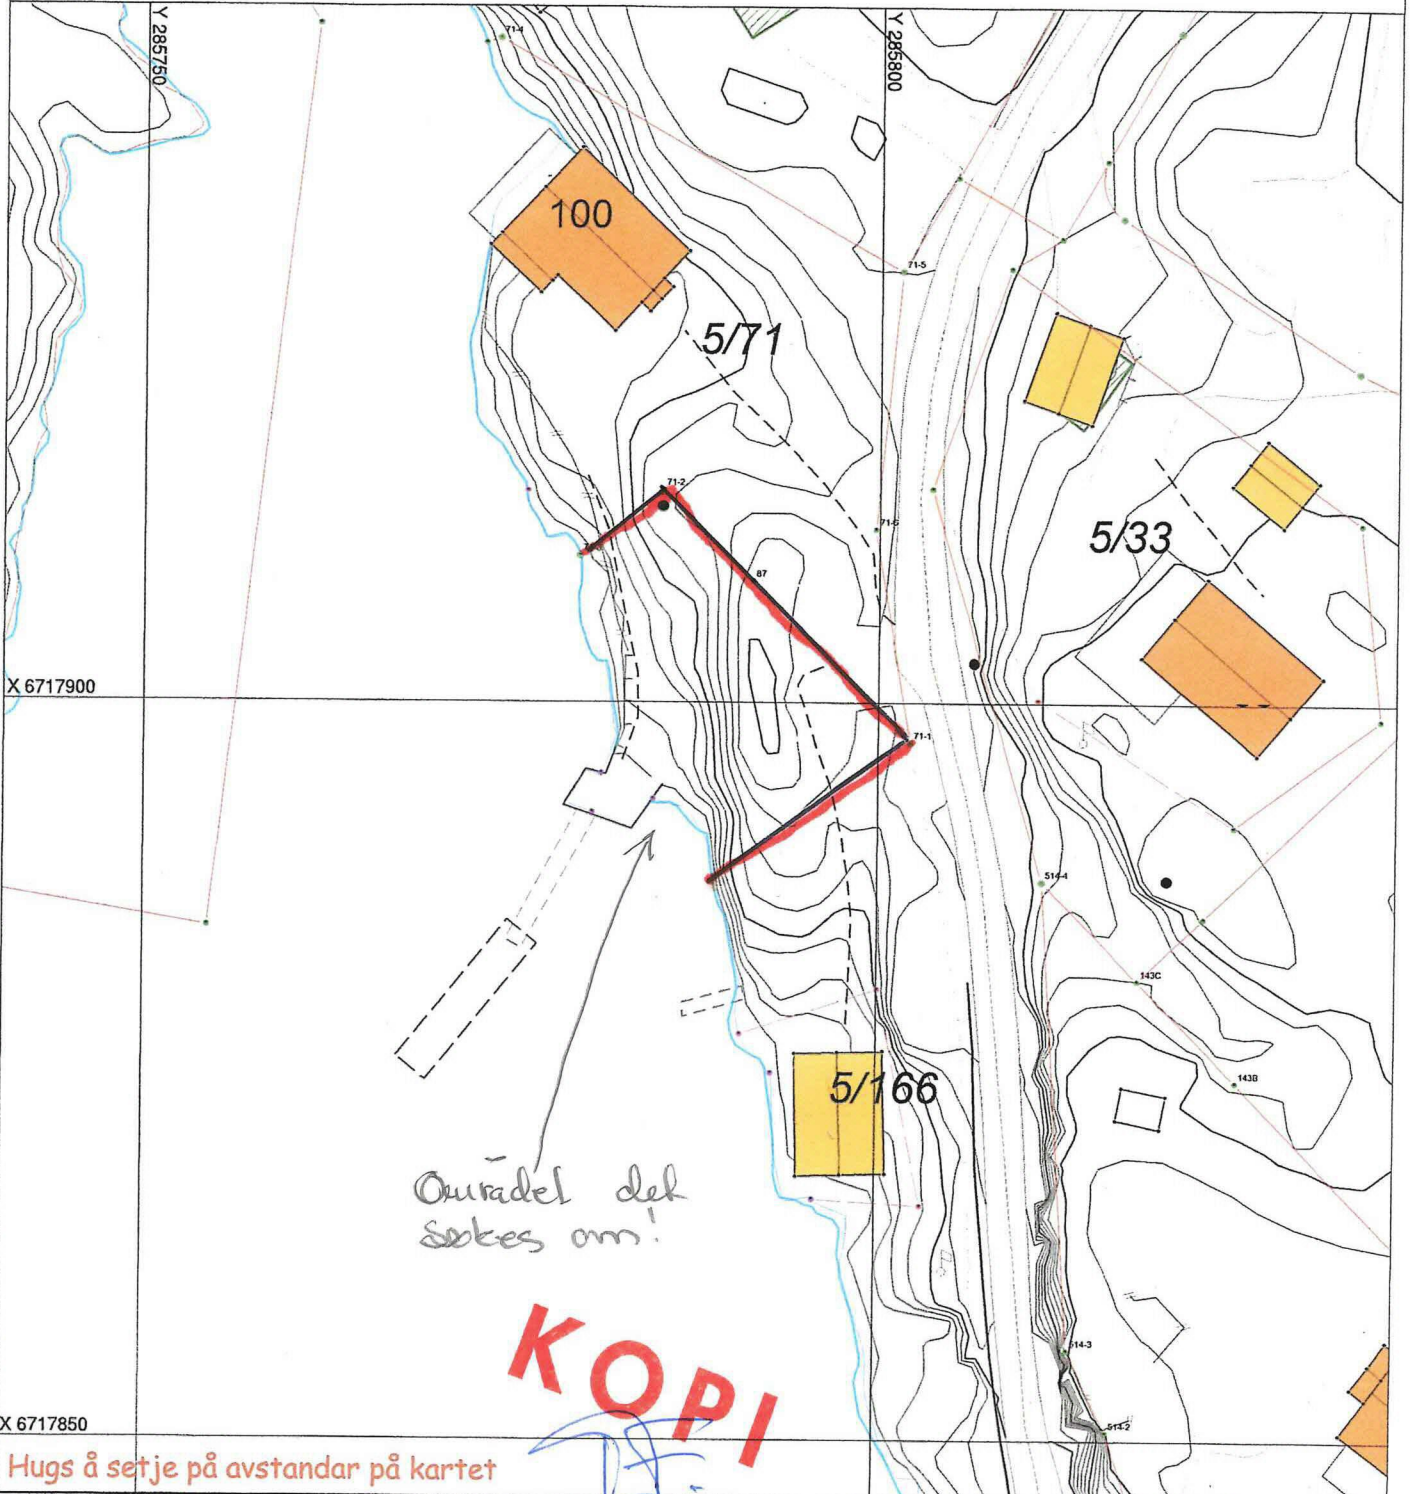


X 6717850

Hugs å setje på avstandar på kartet

### SITUASJONSPLAN

Tiltak


Underskrift Situasjonsplan \_\_\_\_\_ Dato \_\_\_\_\_

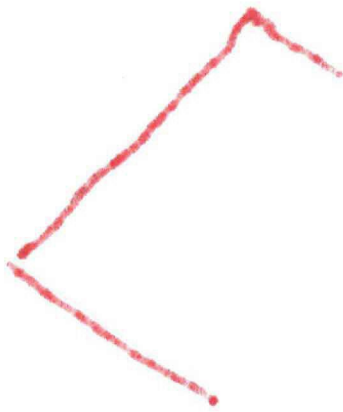

KOP1

Teig 1 (Hovedteig)  
5 / 71

Målestokk 1:500  
EUREF89 UTM Sone 32

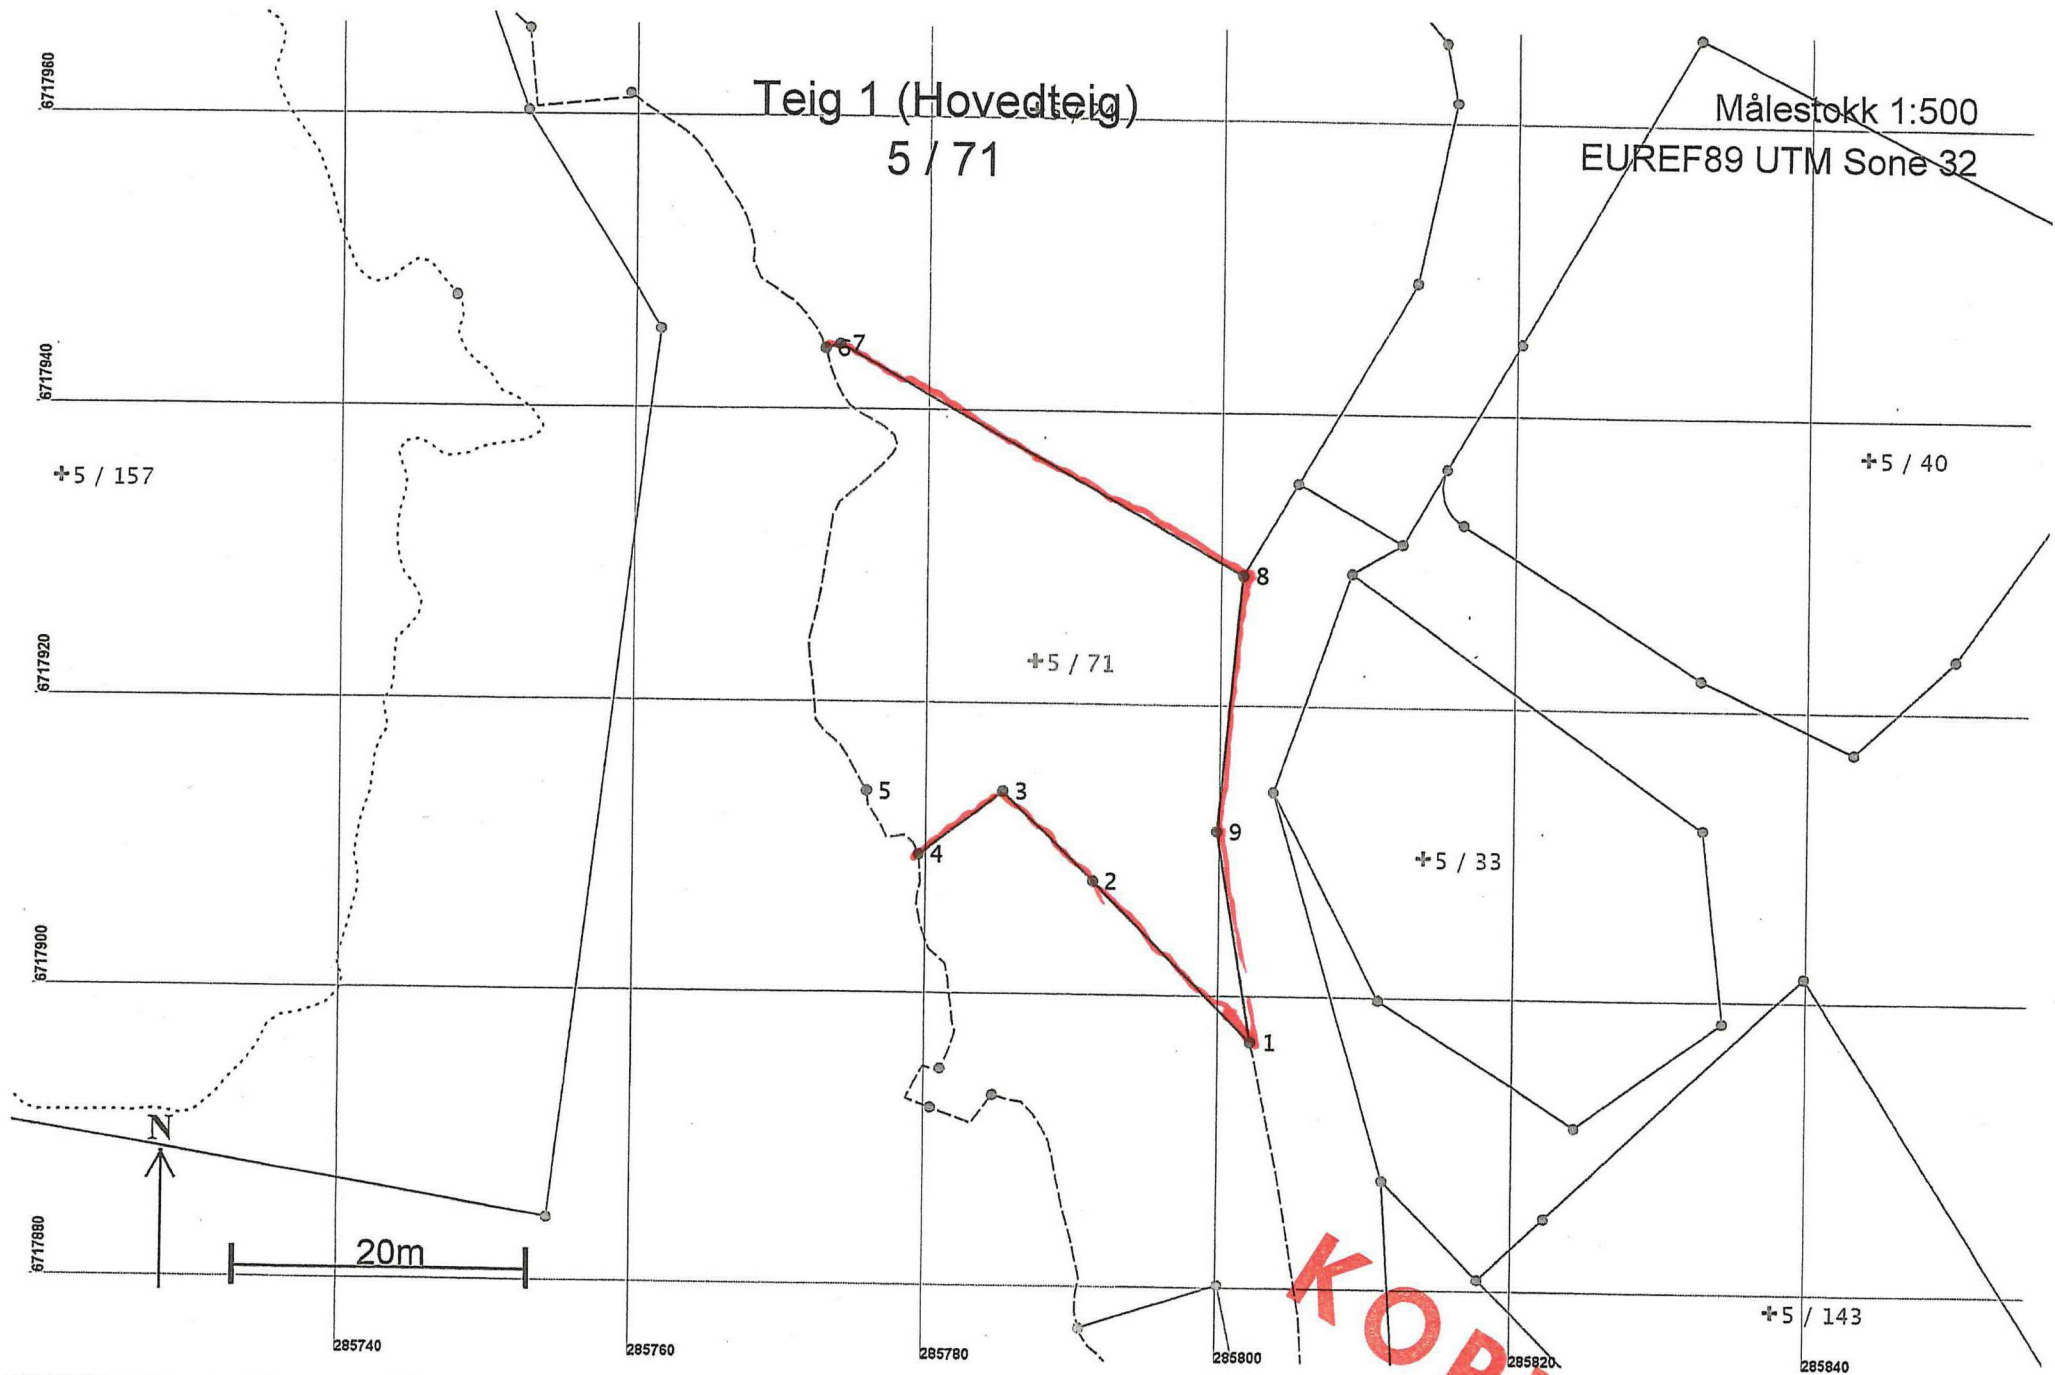

**KOPI**  
*DT.*