

Kartvedlegg til protokoll for oppmålingsforretning

Alver Kommune

N

Eiendom
428/63

Saks nr
2020847


Oppdragnr

Rekvirent
Kvalheim Fritidsenter As

Forretningsdato
16/1/2020

Landmåler
Kjartan Medaas

Målestokk 1:500

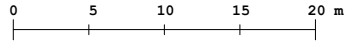

Beskrivelser/avtaler:

