


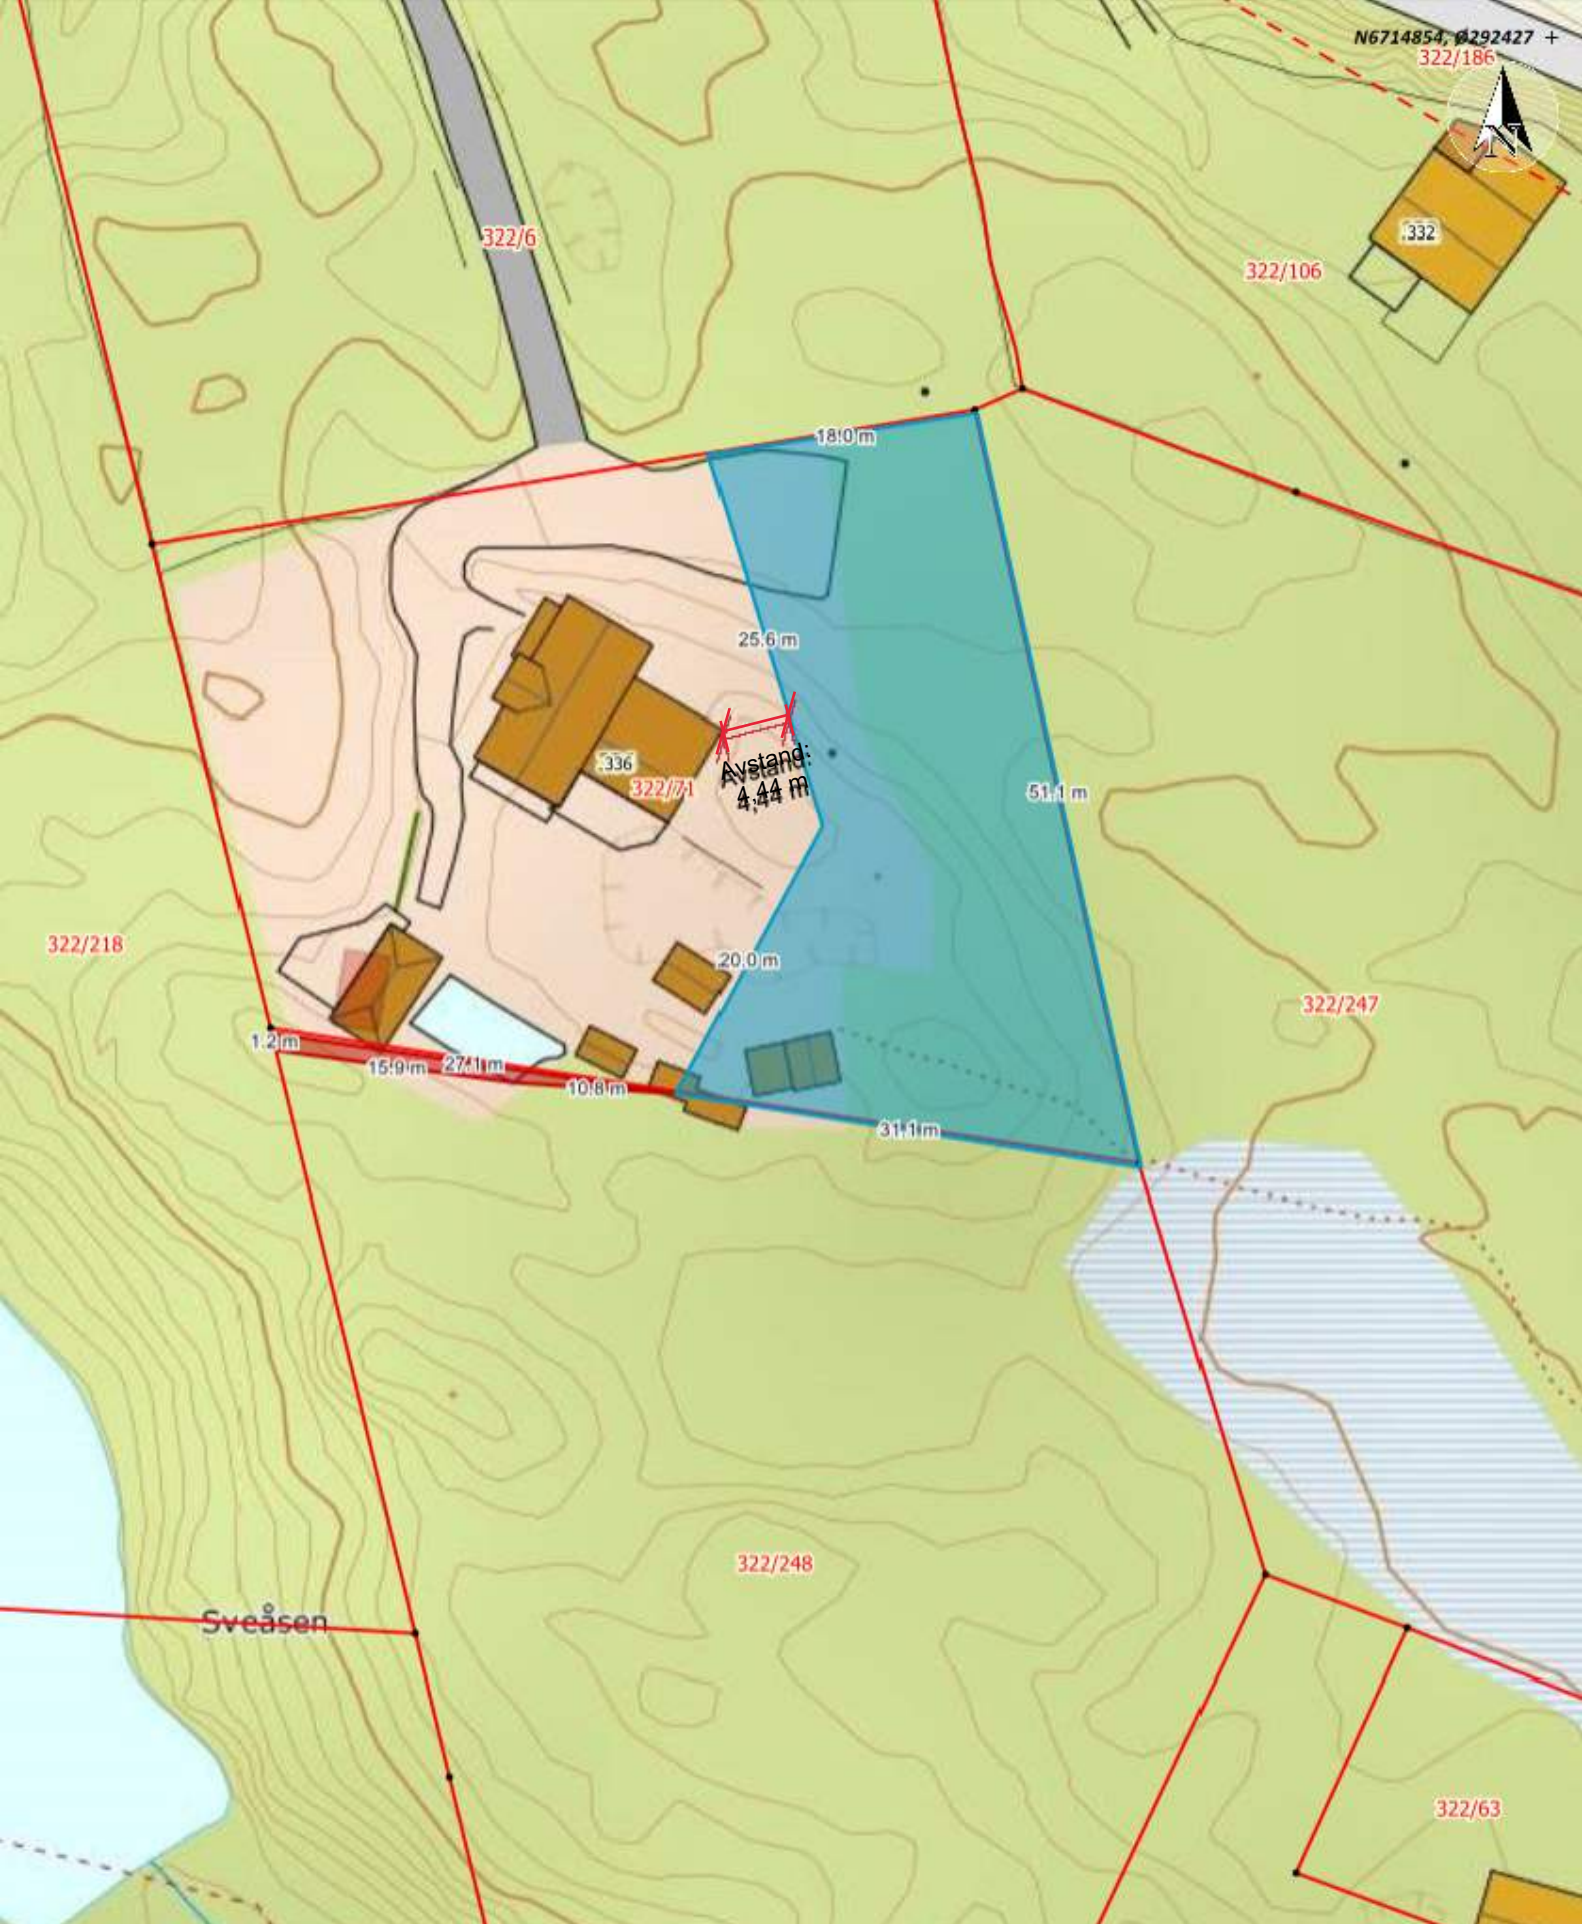

Situasjonskart -

Blått område: Arealoverføring 930 m2 fra gnr/bnr 322/71 til gnr/bnr 322/247.

Rødt område: Grensejustering 25 m2 fra gnr/bnr 322/248 til gnr/bnr 322/71.

NHdigi.no

Dato: 31-01-2020

Målestokk: 1:500

15m