
Fra: Anngunn Marie Gullbrå
Sendt: fredag 7. februar 2020 12:44
Til: 'espenhodnekvam@gmail.com'
Emne: VS: Spm til innsendt melding om ferdig bod på gbnr 108/597


Hei

Kommunen har mottatt melding om ferdig bod på din eiendom.

I utfylt meldeskjema står avkryssa for tilbygg og oppgitt areal (BRA- innvendige mål) på 12,3 m²

Situasjonskartet viser berre ei frittstående lita bod og med BYA (yttermål) ca 6,7 m².

Ber om tilbakemelding med klargjering av kva som er tilfelle- tilbygg eller frittstående bod.
Ved tilbygg må eg få veta kvar dette tilbygget i så fall er!

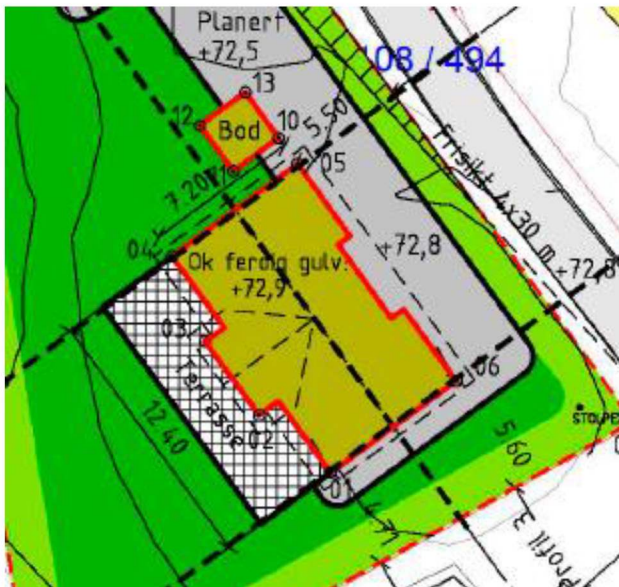

Beste helsing

Anngunn Marie Gullbrå | Avdelingsingeniør Kart og Oppmåling

Telefon: +47 56 17 11 81

Innbyggjarservice: +47 56 37 50 00

www.alver.kommune.no



ALVER
KOMMUNE