

## Søknad om ferdigattest

Pbl § 21-10, SAK10 §§ 8-1 og 8-2

Søknaden gjelder							
Eiendom/ byggested	Gnr.	Bnr.	Festenr.	Seksjonsnr.	Bygningsnr.	Bolignr.	Kommune
	11	18					Lindås (Alver)
	Adresse				Postnr.	Poststed	
	Stranda 824				5993	Ostereidet	

Ferdigattest	
Tilfredsstillert tiltaket kravene til ferdigattest?	<input checked="" type="checkbox"/> Ja <input type="checkbox"/> Nei Hvis nei, fyll ut informasjonen nedenfor.
Det gjenstår følgende arbeider av mindre vesentlig betydning som vil bli utført innen 14 dager:	Dato
Type arbeider	
Bekreftelse på at disse arbeidene er utført vil være kommunen i hende innen:	Dato

Oppdatert dokumentasjon	
Er det foretatt ikke søknadspliktige endringer/justeringer i forhold til tillatelsen?	
<input type="checkbox"/> Ja <input checked="" type="checkbox"/> Nei	Hvis ja, vedlegg oppdatert situasjonsplan, tegninger eller dokumentasjon som viser hva som er utført.

Sluttrapport for avfall		
Sluttrapport av	Dato	vedlegges søknaden
Ansvarlig søker forplikter seg til å påse at sluttrapporten blir ajourført og oppbevart.		Vedlegg nr. K -

Varmesystem				
Energiforsyning		Varmefordeling		Ikke relevant
<input type="checkbox"/> Elektrisitet	<input type="checkbox"/> Sol	<input type="checkbox"/> Vannbåren gulvvarme	<input type="checkbox"/> Luftoppvarming	
<input type="checkbox"/> Biobrensel	<input type="checkbox"/> Gass	<input type="checkbox"/> Vannbåren radioator	<input type="checkbox"/> Kamin/ovn/peis	
<input type="checkbox"/> Varmepumpe - luft	<input type="checkbox"/> Olje/parafin	<input type="checkbox"/> Elektriske varmekabler	<input type="checkbox"/> Annet	
<input type="checkbox"/> Varmepumpe - berg/sjø	<input type="checkbox"/> Annet	<input type="checkbox"/> Elektriske panelovner		
<input type="checkbox"/> Fjernvarme/spillvarme				

Erklæring	
<input type="checkbox"/>	Det bekreftes at tilstrekkelig dokumentasjon som grunnlag for driftsfasen er overlevert byggverkets eier

Vedlegg			
Beskrivelse av vedlegg	Gruppe	Nr. fra – til	Ikke relevant
Situasjonsplan, avkjøringsplan	D	1 – 2	<input type="checkbox"/>
Tegninger, plan, snitt, fasade	E	–	<input checked="" type="checkbox"/>
Redegjørelser/kart	F	–	<input checked="" type="checkbox"/>
Gjennomføringsplan	G	–	<input type="checkbox"/>
Sluttrapport for avfallsplan og miljøsaneringsbeskrivelse	K	–	<input checked="" type="checkbox"/>
Boligspesifikasjon i matrikkelen	H	–	<input checked="" type="checkbox"/>
Uttalelser fra andre offentlige myndigheter	I	–	<input checked="" type="checkbox"/>
Andre vedlegg	Q	–	<input type="checkbox"/>

Underskrifter			
Ansvarlig søker for tiltaket (for tiltak etter pbl § 20-1)		Tiltakshaver (bare for tiltak uten ansvarlig søker pbl 20-4)	
Foretak Hjelmås VVS AS		Navn	
Kontaktperson Peder Hagesæter	Telefon 56354050	Mobiltelefon 90689888	Kontaktperson
E-post hjvvs@hjelmaas.no	E-post		
Dato 06.02.20	Underskrift <i>Peder Hagesæter</i>		Dato
Gjentas med blokkbokstaver Peder Hagesæter		Gjentas med blokkbokstaver	




Ny tilkobling til fellesanlegget.

Sopp bygget.  
6/2.20

ets. ledning

Ø110 l agt 40m ut i sjo

Til 15m dybde.  
**Hjelmås**  
VVS 2/1s  
6/2.20

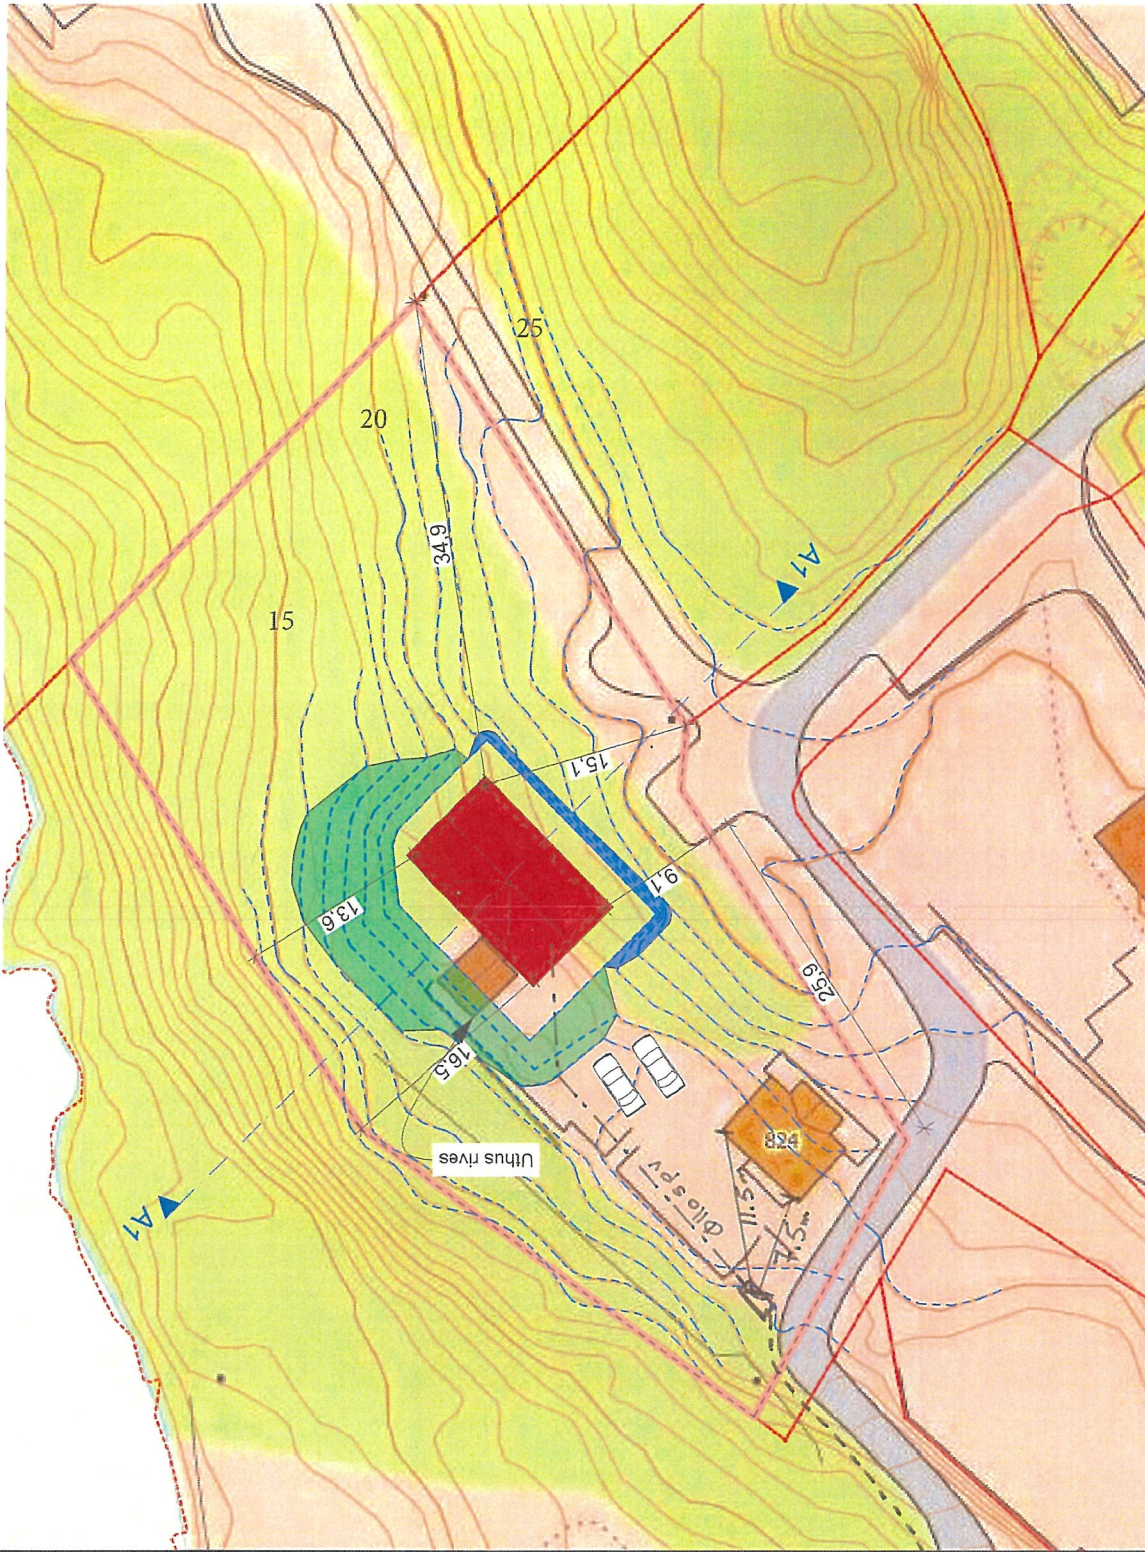

0 15m  
 ved A4 utskrift  
 0.2018 12:54  
 fisert: 11.10.2018 12:54

63-11/18/0  
 eiendommer:

**310**  
 INSTITUTT FOR  
 LØSNING

Jordressurs	AREALTALL (DEKAR)
TEGNFORKLARING	
Ingen begrensninger	0.0
Små begrensninger	0.0
Store begrensninger	0.0
Ikke kartlagt	2.3
Sum	2.3

**Hjelmås**  
 VVS AS  
 6/2.20

Kartet viser valgt type gårdskart for eiendommen man har søkt på. I tillegg vis bakgrunnskart for gjenkjennelse. Arealstatistikken viser arealer i dekar for alle teiger på eiendommen. Det kan forekomme avrundingsforskjeller i arealtallene.

- Ajourføringsbehov meldes til kommunen.
- Arealressursgrenser
- Eiendomsgrenser
- Driftssenterpunkt

Fag: ARK		Dato: 24.06.2019	
Rev. B.		Tegningsnr.: A-100	
m m		Målestokk: 1:500	
Gnr./bnr.: 11/18			
Lindås Kommune			
Situasjonsplan			
Tegn. TM	Saksbh.	Kontr.	
	KSJ.	Tegn.	
	KSJ.		
Rev. B.	24.06.2019	Rev. Dato	
Rev. A.	30.04.2019	Rev. gjelder	

Oppdragsgiver  
 Navn: Rita og Bjørn Lunde  
 Prosjektnr: 184013

Østre Aker vei 17  
 1112 Råsbo  
 Tlf: 22 16 36 00  
 www.nordlyshytter.no

**NORDLYS**  
 HYTTER