



Planert terreng
Eksisterende terreng

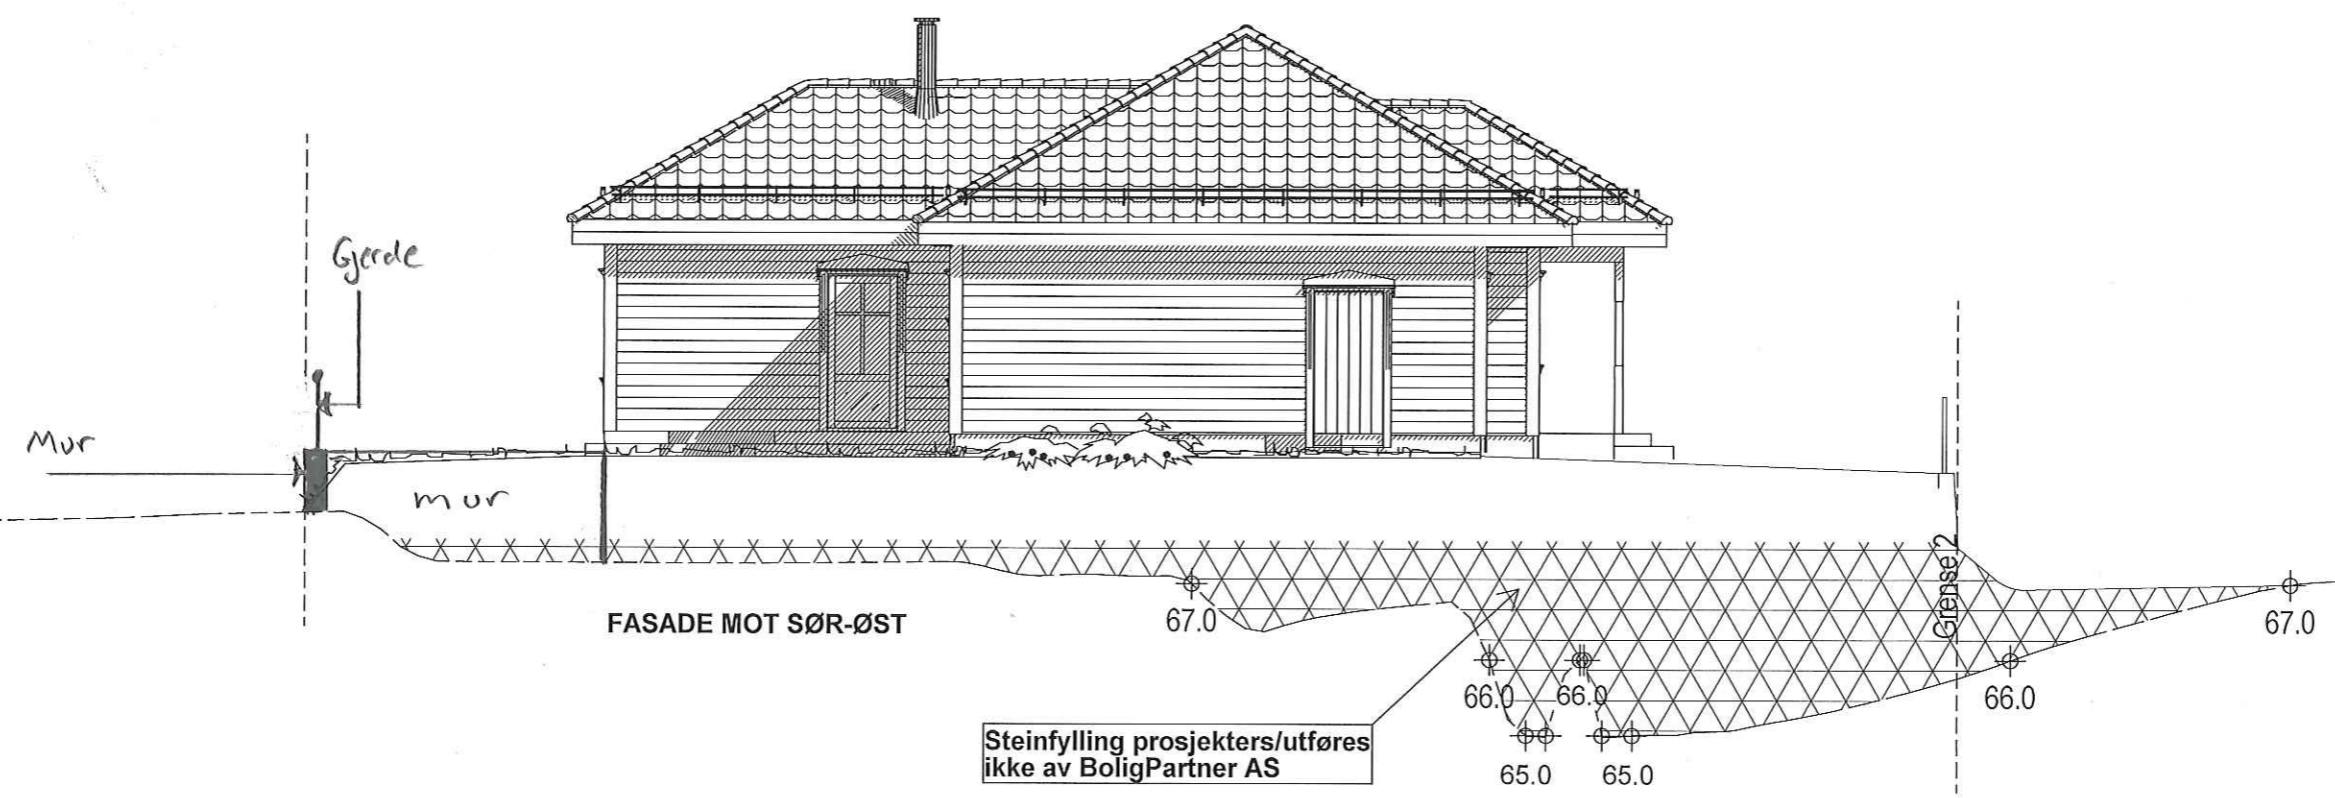

"Nostalgi"
BORGHEIM Spes.

flyttet dør og fjernet vindu i gavlvegg garasje 19.11.19 TB A

FASADE 4  <small>Denne tegning tilhører BoligPartner AS og kan ikke benyttes uten skriftlig samtykke</small>	Tiltakshaver : Hjalmar Petersen	MÅL 1 : 100 Dato 22.10.19 Sign.ab Pnr.:238010033
	Byggeplass : Stølhaugane 9, 5911 Alversund	Gnr: 141 Bnr: 86 Fnr:

Planert terreng
Eksisterende terreng



Siden lekeplass er ferdig planert vil det bli en jevn høyde på muren på ca 1,2m.

Steinfylling prosjekters/utføres ikke av BoligPartner AS

"Nostalgi"
BORGHEIM Spes.

FASADE 3

Denne tegning tilhører BoligPartner AS og kan ikke benyttes uten skriftlig samtykke

Tiltakshaver :
Hjalmar Petersen

Byggeplass :
Stølhaugane 9, 5911 Alversund

Dette tiltaket er prosjektert etter TEK 17

Gnr: 141
Bnr: 86
Fnr:

MÅL 1 : 100

Dato 22.10.19 Sign.ab



Pnr.:238010033

Tegnings Nr.
— 507

Planert terreng
Eksisterende terreng

Fjellknaus innover
nabotomt skal planeres ut.
Dette skjer i samarbeid med nabo,
felles innkjøring.


Grense 1

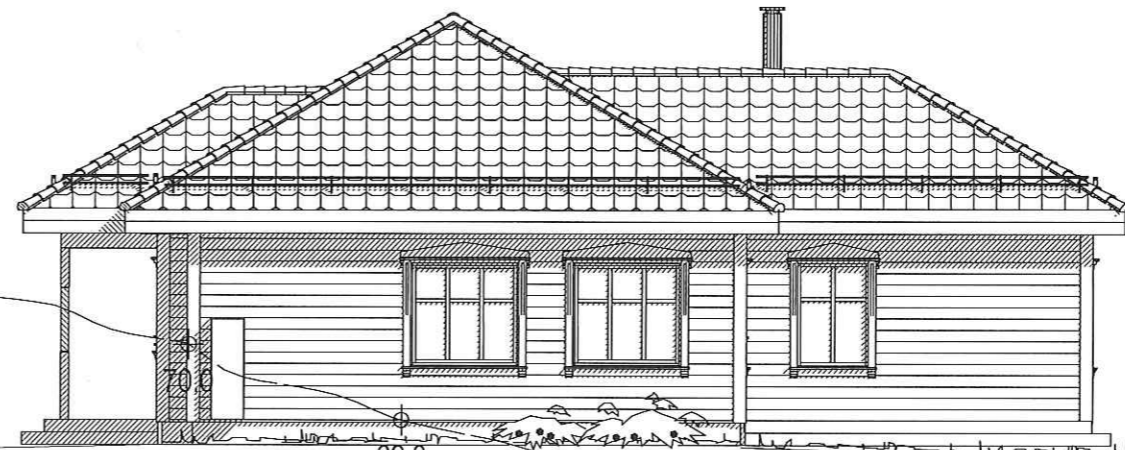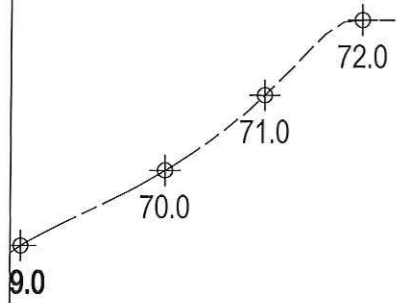

FASADE MOT NORD-VEST

mur vil følge stigningen på veien
og sikre fortauet

Gjerde

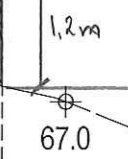

67.7

Lekeplass er ferdig planert

"Nostalgi"
BORGHEIM Spes.

FASADE 2

BoligPartner

Denne tegning tilhører BoligPartner AS og kan ikke benyttes uten skriftlig samtykke

Tiltakshaver :
Hjalmar Petersen

Byggeplass :
Stølhaugane 9, 5911 Alversund

Dette tiltaket er prosjektert etter TEK 17

Gnr: 141
Bnr: 86
Fnr:

MÅL 1 : 100

Dato 22.10.19 Sign.ab

Pnr.:238010033

Tegnings Nr.
— 506