



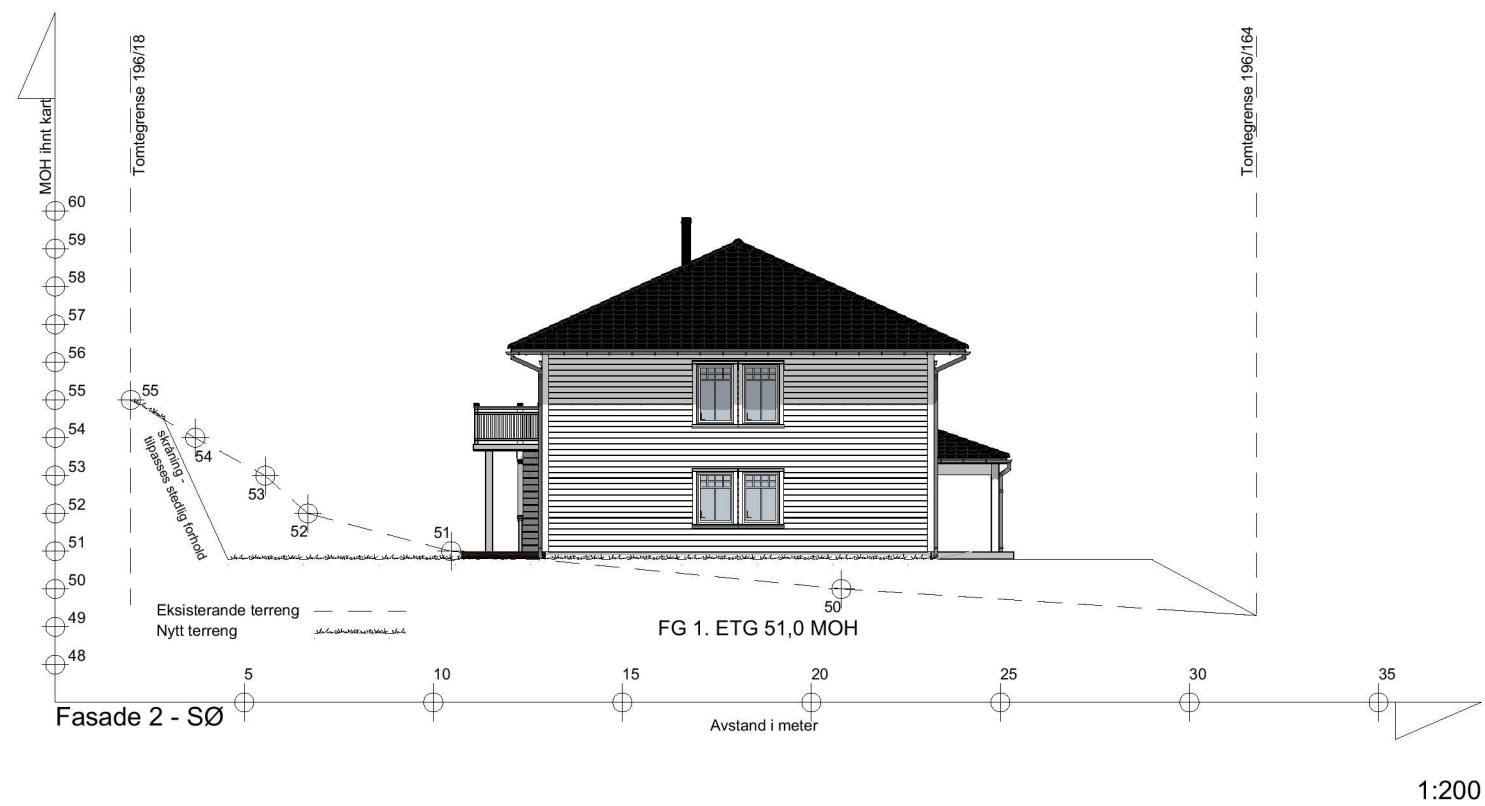

BYGGMANN®		BYGGESØKNADSTEGNING	
Fasade 1 og 2		Tiltakshaver: Bachmann Nilsen	
MÅL: 1:200		Tiltak: Lindås Kommune	
Prosjektnr. 1055-19		Gnr./Bnr. 196/68	
Org. nr. 976598407		ANSVARLIG PROSJEKTERENDE: Dakark AS	
Tegningsnr. 501		A3	
www.byggmann.no		Leverandør: Seim Bygg AS	
		Nesbrekka 28 Seim 5912	
		TEGNINGENE MÅ IKKE KOPIERES ELLER BENYTTES VED UTFØRELSE AV ARBEIDER UTEN MEDVIRKNING FRA DAKARK AS	
		TEGNINGENE ER IKKE GYLDIG UTEN KVALITETSIKRINGSYSTEMET TIL DAKARK AS	

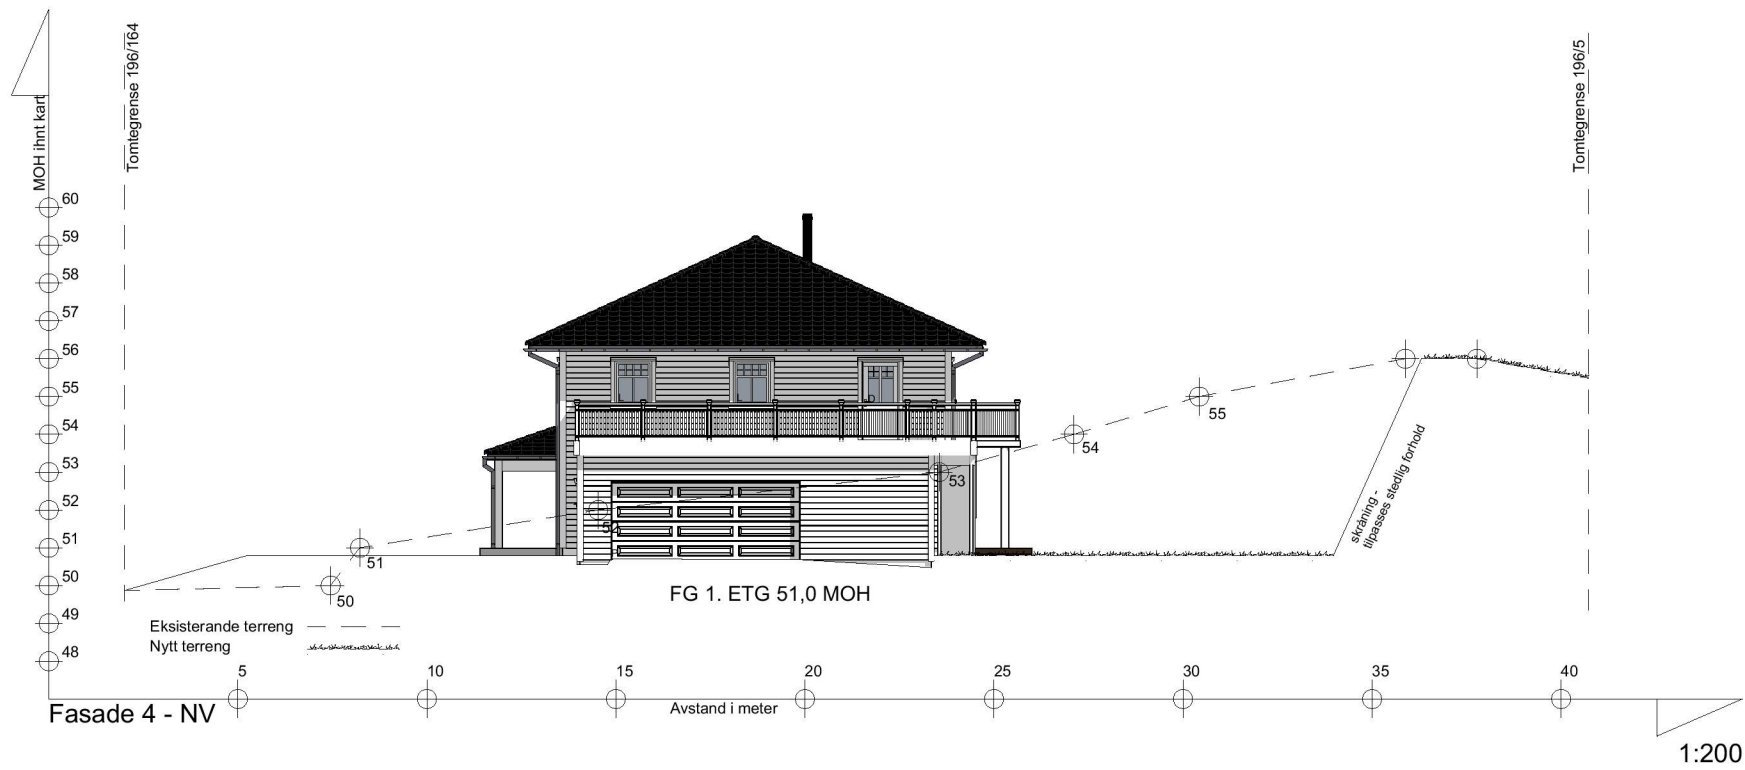


BYGGESØKNADSTEGNING
Fasade 3 og 4


Tiltakshaver: Bachmann Nilsen	Tiltak: Lindås Kommune	Gnr./Bnr. 196/68
Leverandør: Seim Bygg AS Nesbrekka 28 Seim 5912	ANSVARLIG PROSJEKTERENDE: Dakark AS	A3
TEGNINGENE MÅ IKKE KOPIERES ELLER BENYTTES VED UTFØRELSE AV ARBEIDER UTEN MEDVIRKNING FRA DAKARK AS TEGNINGENE ER IKKE GYLDIG UTEN KVALITETSIKRINGSYSTEMET TIL DAKARK AS		

BYGGMANN®	
MÅL: 1:200	Prosjektnr. 1055-19
DATO: 07.05.19	Org. nr: 976598407
TEGNER: NJR	Tegningsnr. 502
www.byggmann.no	



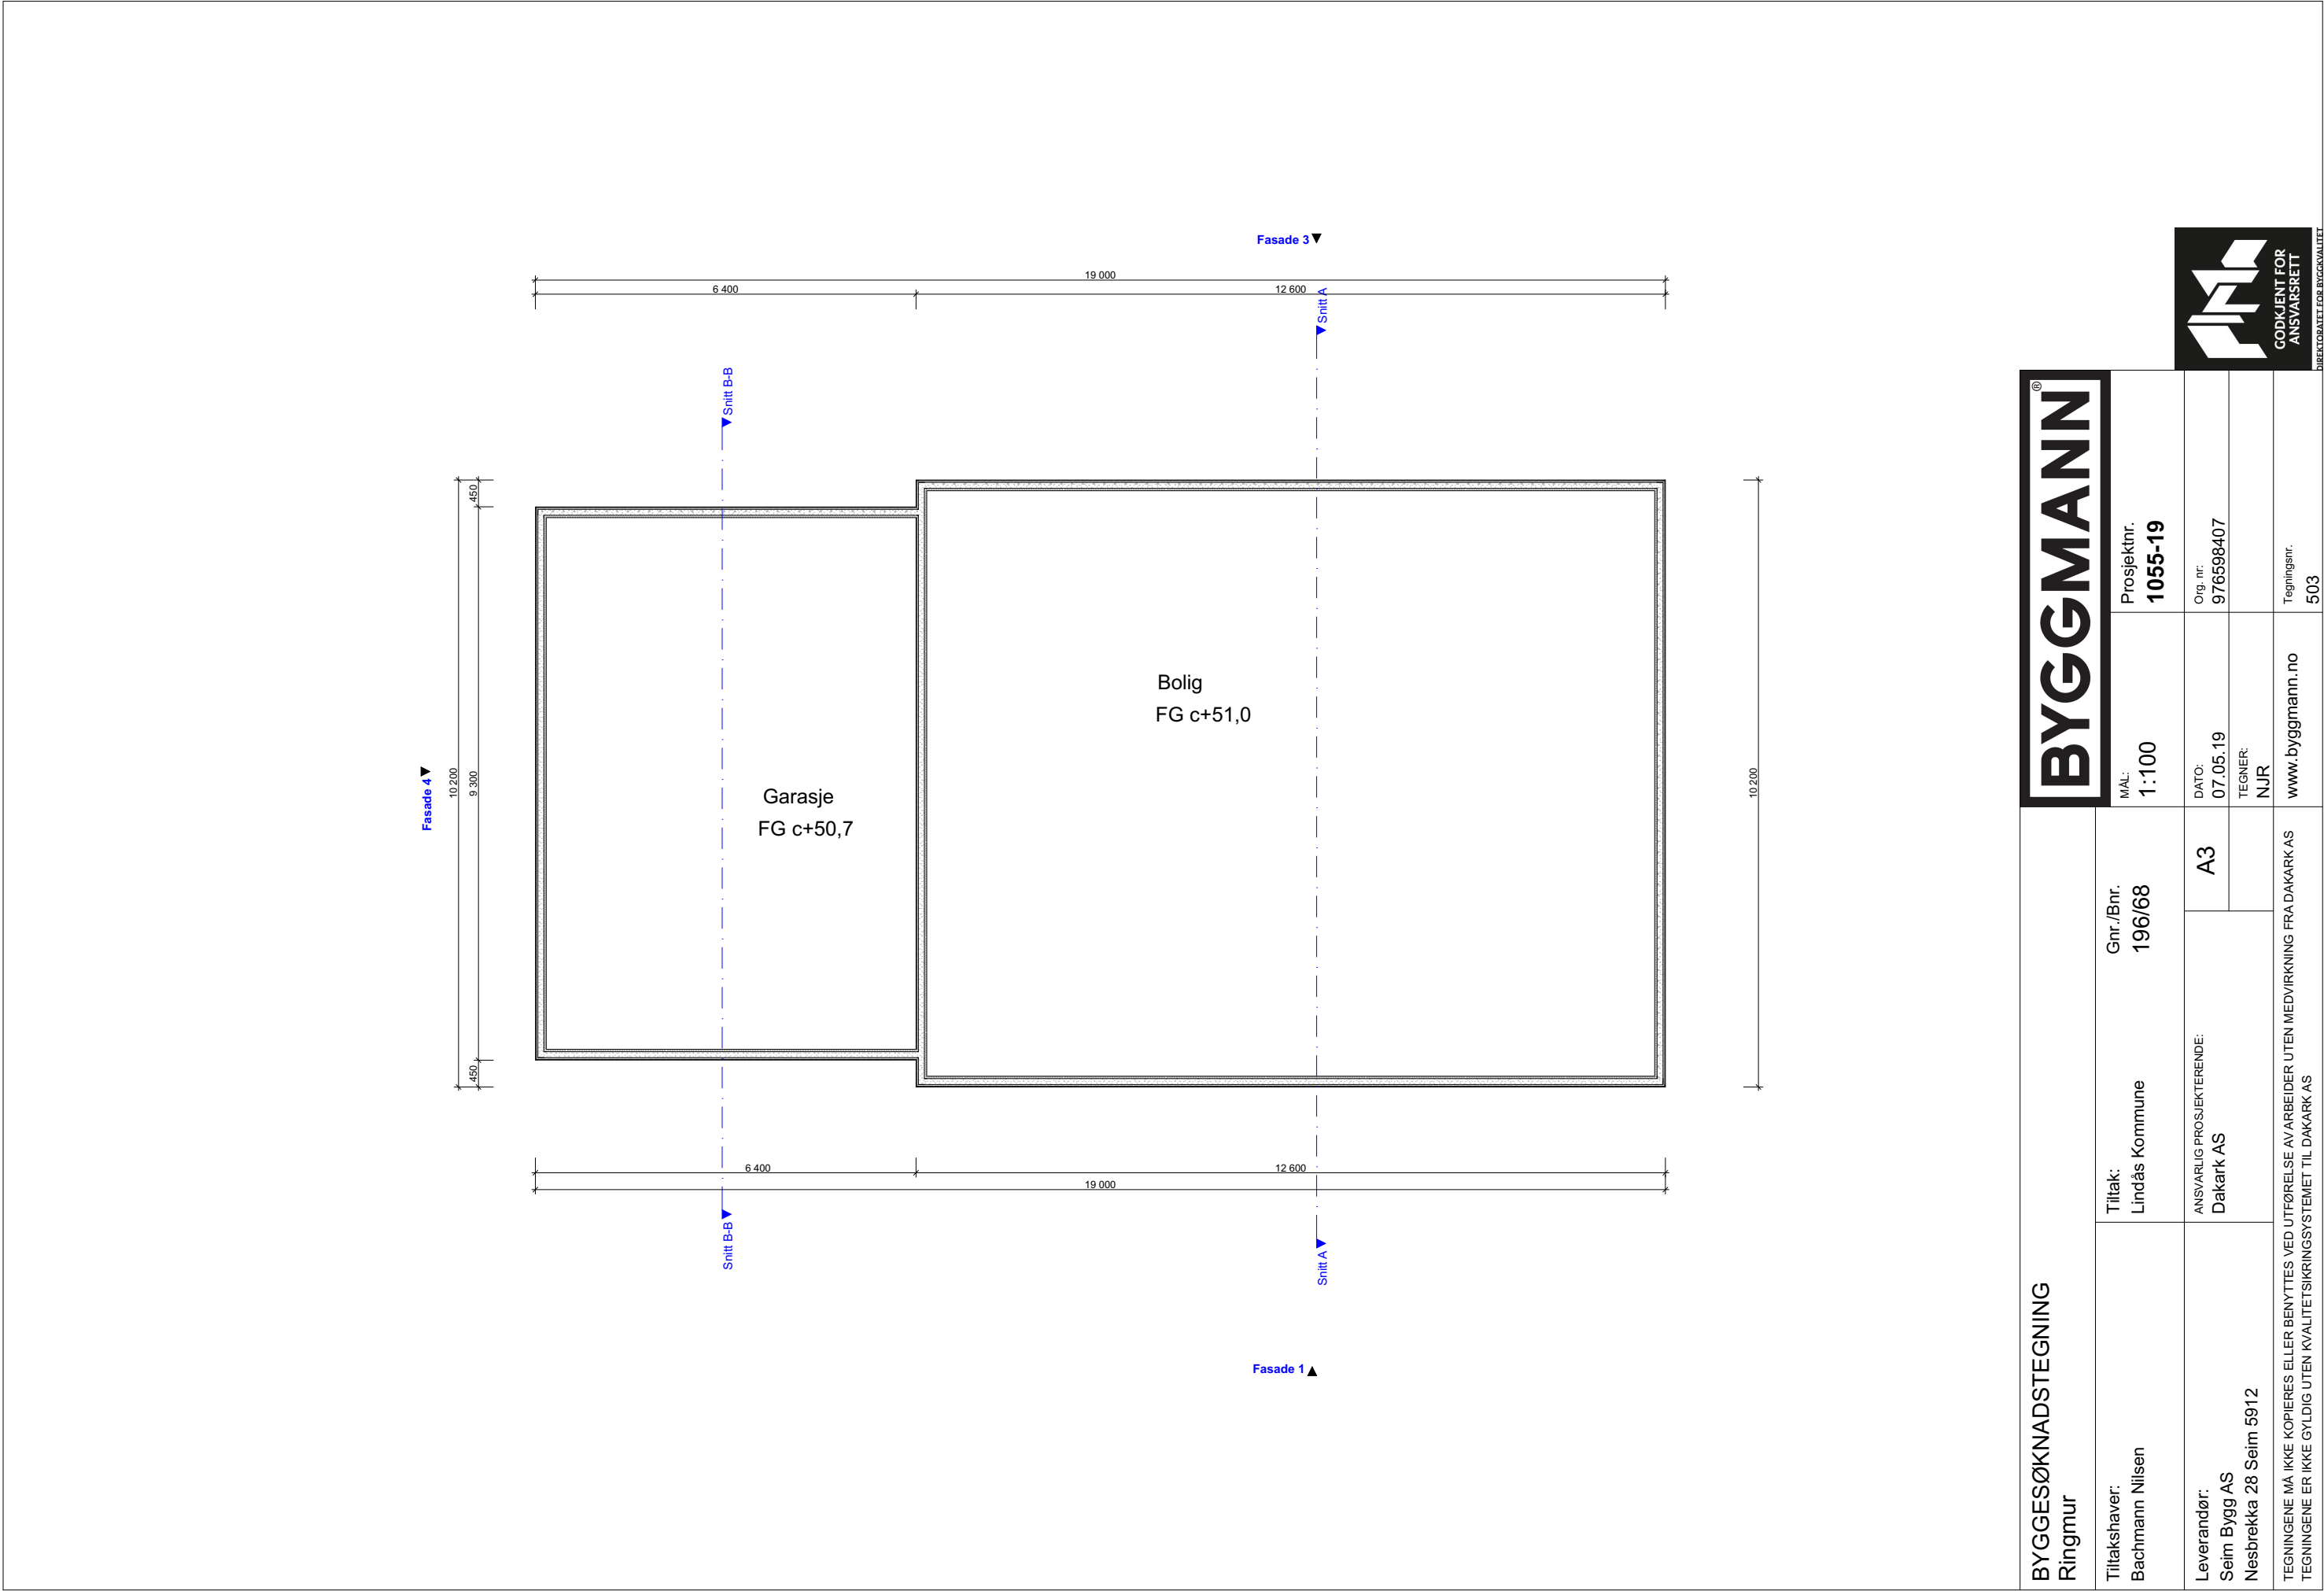

BYGGESØKNADSTEGNING Ringmur			BYGGMANN®	
Tiltakshaver: Bachmann Nilsen	Tiltak: Lindås Kommune	Gnr./Bnr. 196/68	MÅL: 1:100	Prosjektnr. 1055-19
			DATO: 07.05.19	Org. nr: 976598407
Leverandør: Seim Bygg AS Nesbrekka 28 Seim 5912	ANSVARLIG PROSJEKTERENDE: Dakark AS	A3	TEGNER: NJR	
			www.byggmann.no Tegningsnr. 503	
TEGNINGENE MÅ IKKE KOPIERES ELLER BENYTTES VED UTFØRELSE AV ARBEIDER UTEN MEDVIRKNING FRA DAKARK AS TEGNINGENE ER IKKE GYLDIG UTEN KVALITETSIKRINGSYSTEMET TIL DAKARK AS				

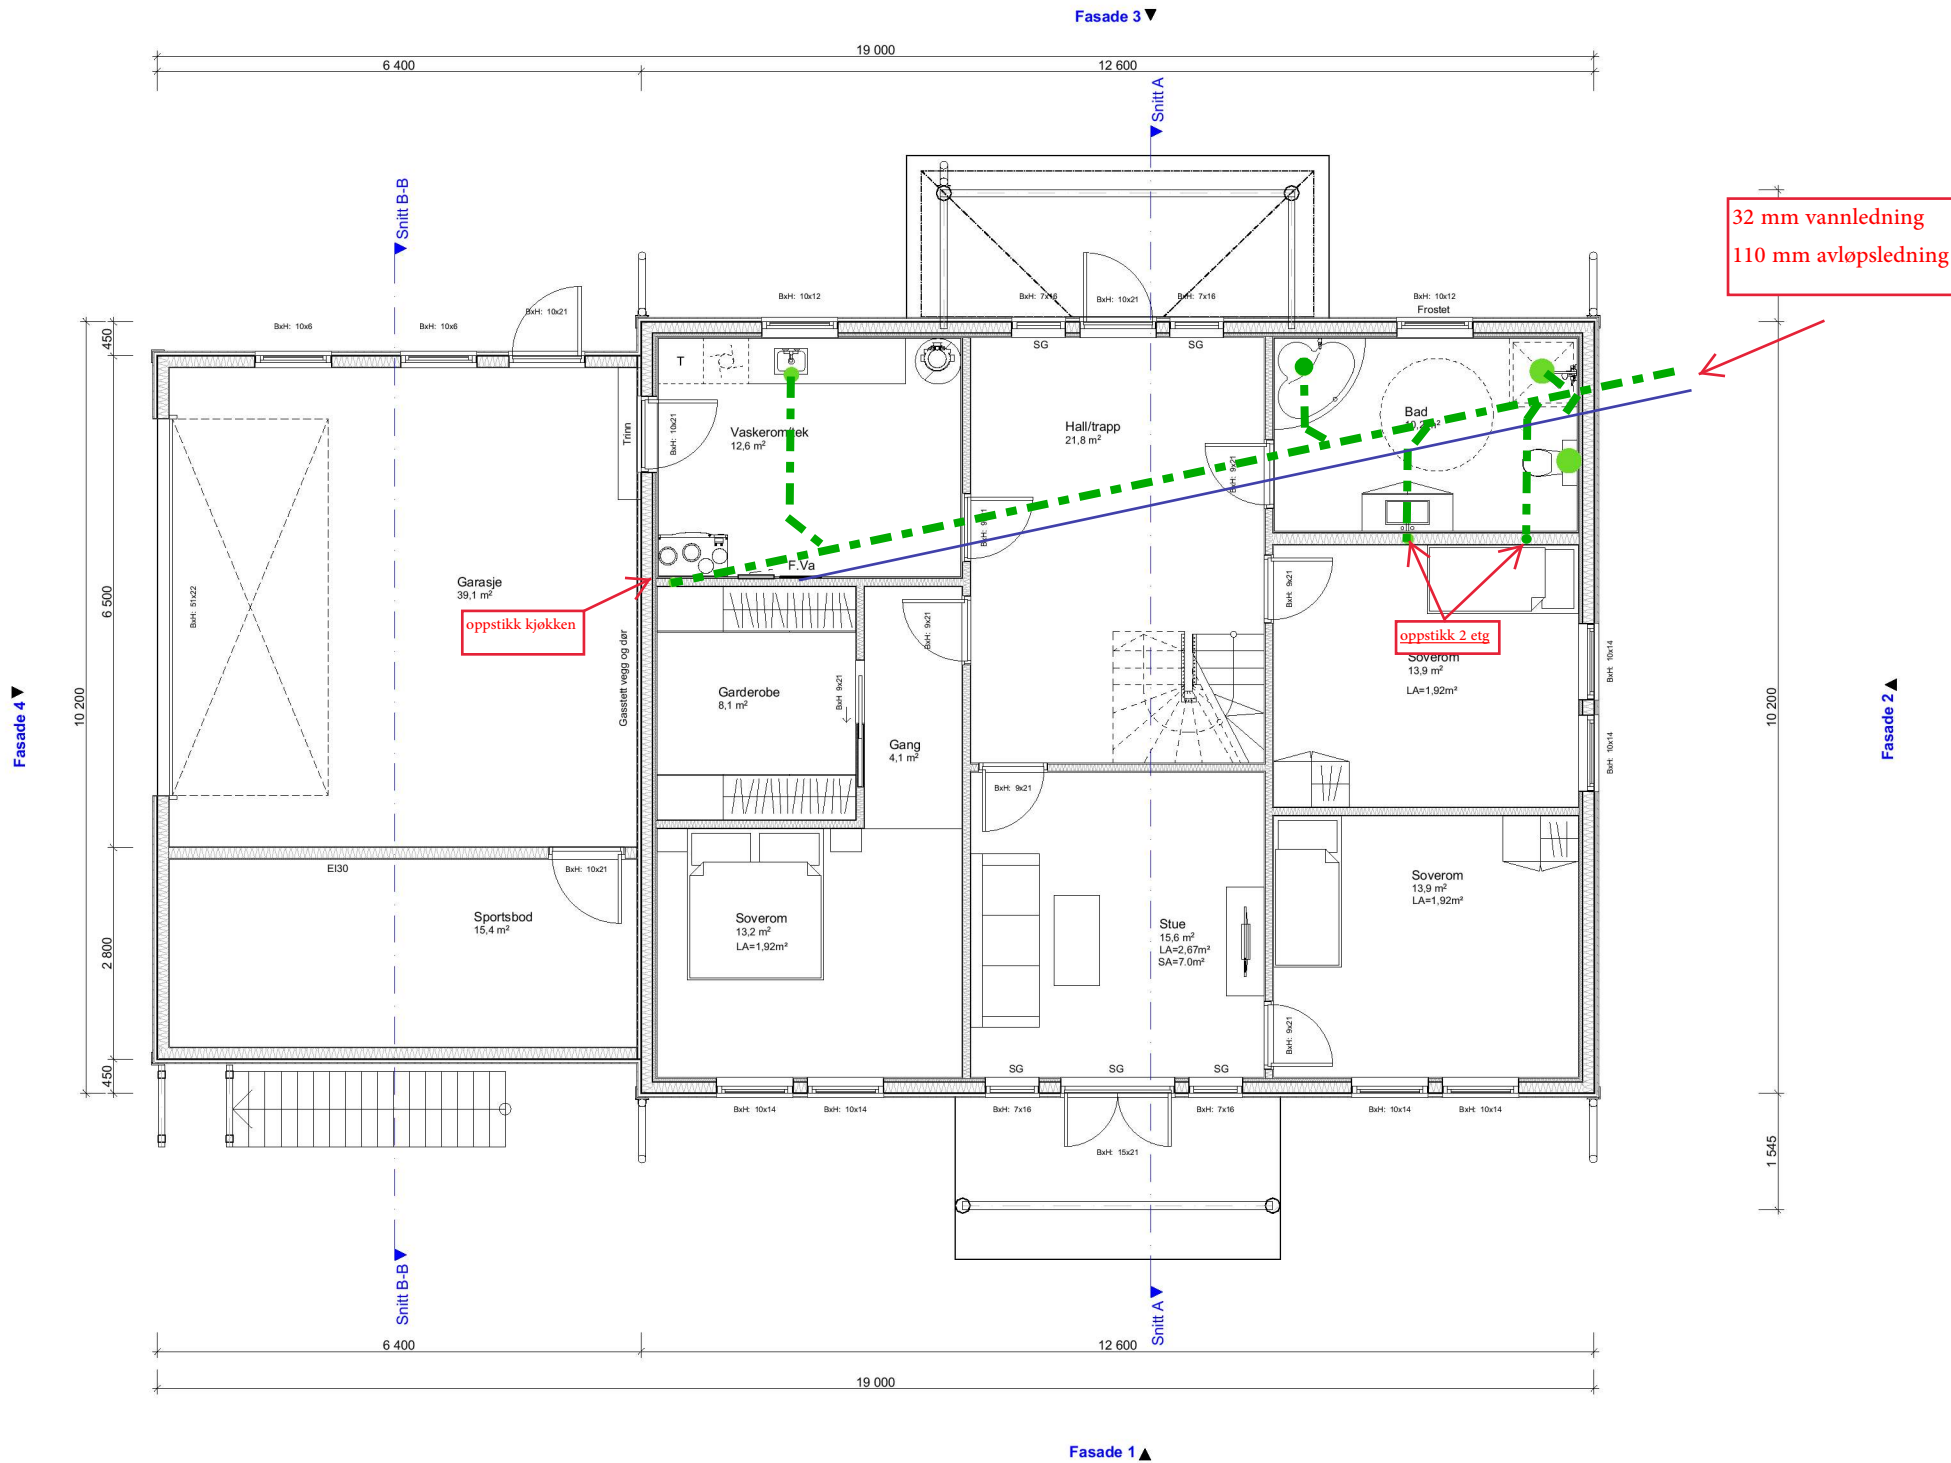


BYGGESØKNADSTEGNING
1.Etg



Tiltakshaver: Bachmann Nilsen	Tiltak: Lindås Kommune	Gnr./Bnr. 196/68	MÅL: 1:100	Prosjektnr. 1055-19
Leverandør: Seim Bygg AS Nesbrekka 28 Seim 5912	ANSVARLIG PROSJEKTERENDE: Dakark AS	A3	DATO: 07.05.19 TEGNER: NJR	Org. nr: 976598407
TEGNINGENE MÅ IKKE KOPIERES ELLER BENYTTES VED UTFØRELSE AV ARBEIDER UTEN MEDVIRKNING FRA DAKARK AS TEGNINGENE ER IKKE GYLDIG UTEN KVALITETSIKRINGSSYSTEMET TIL DAKARK AS			www.byggmann.no	Tegningsnr. 504




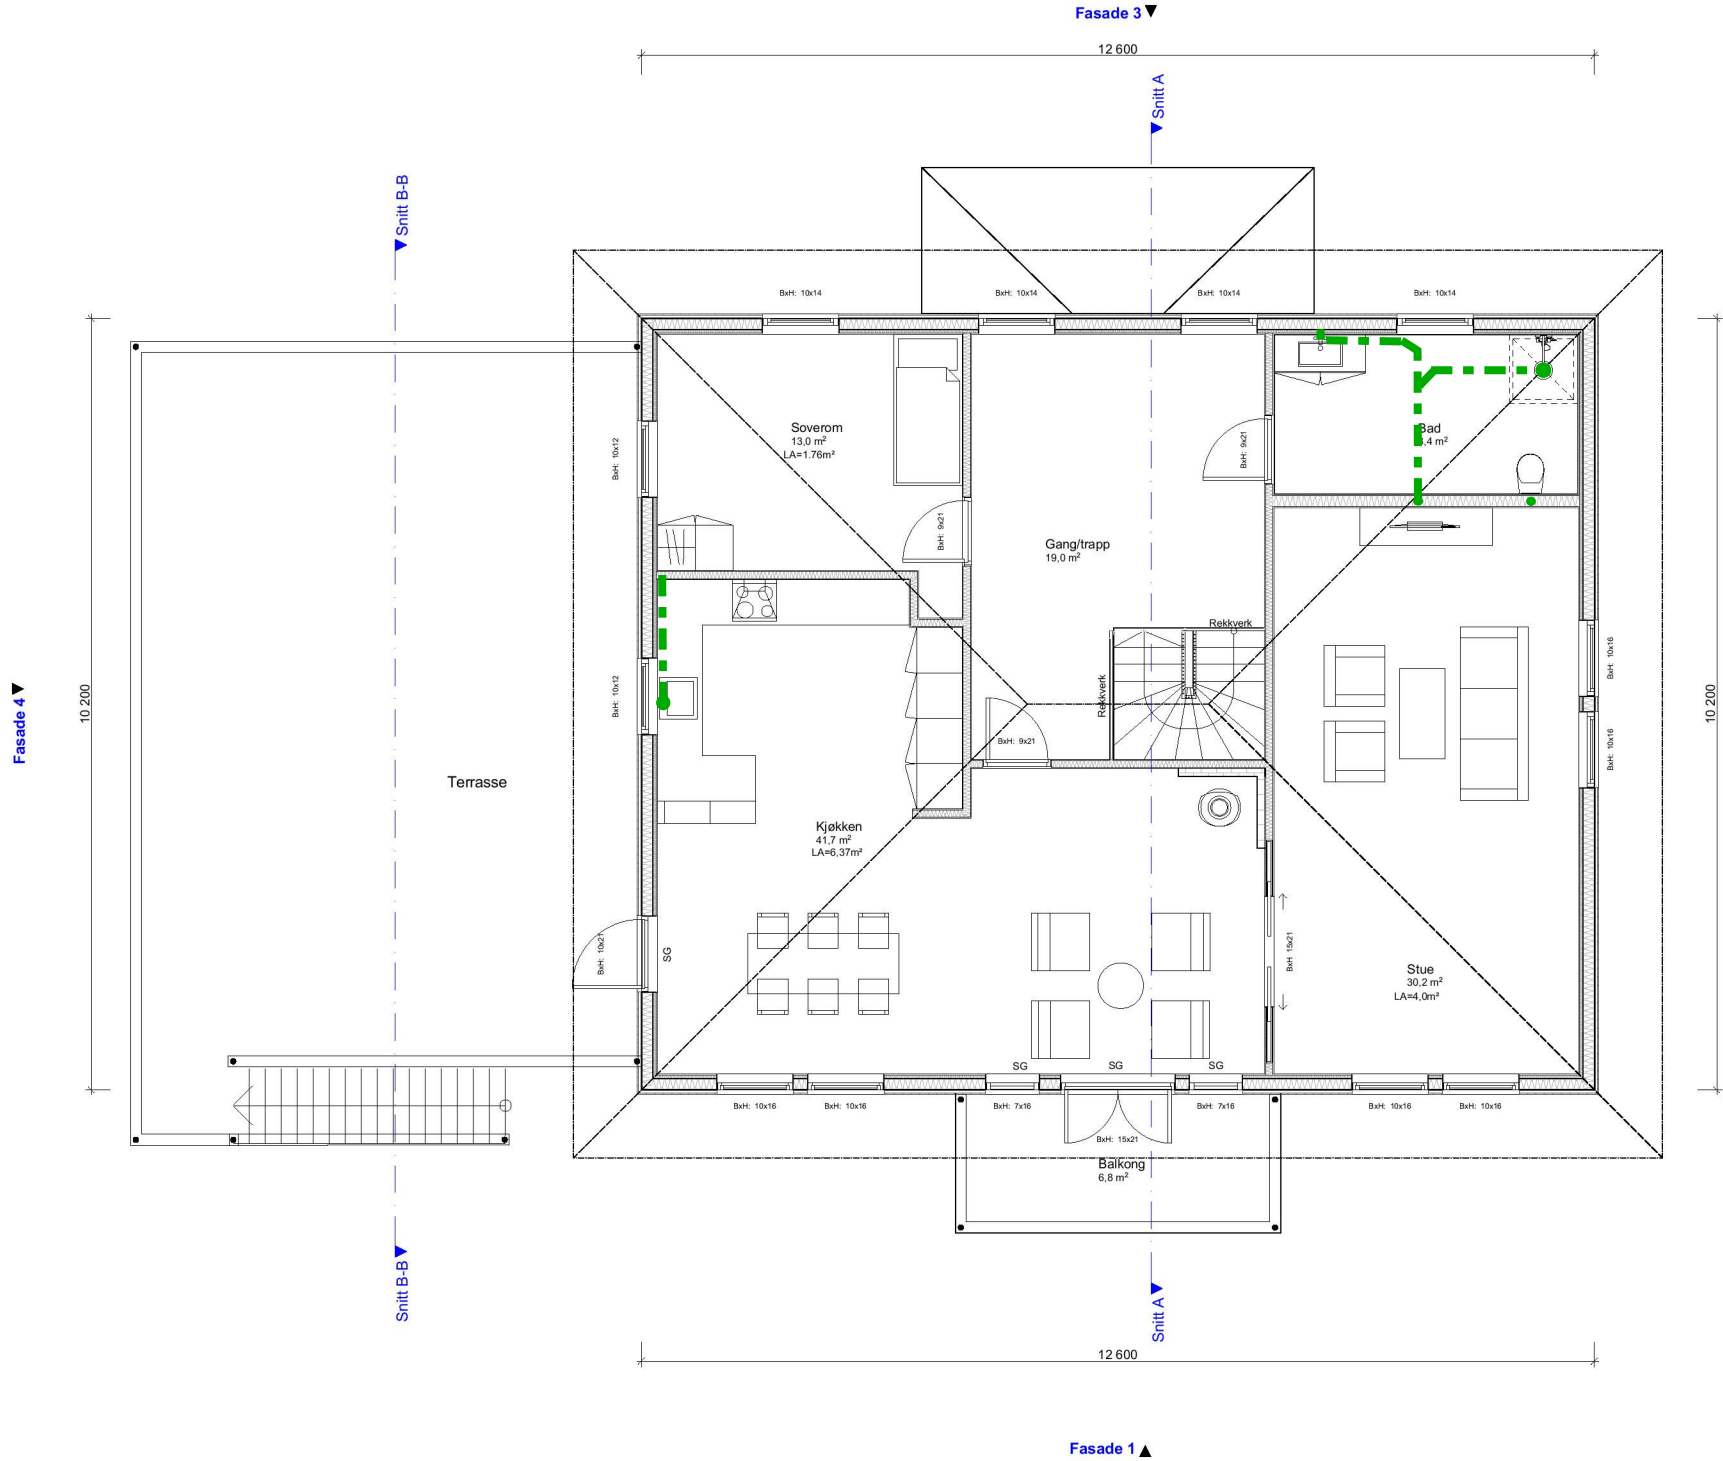


BYGGESØKNADSTEGNING
2. Etg

Tiltakshaver: Bachmann Nilsen	Tiltak: Lindås Kommune	Gnr./Bnr. 196/68	MÅL: 1:100	Prosjektnr. 1055-19
Leverandør: Seim Bygg AS Nesbrekka 28 Seim 5912	ANSVARLIG PROSJEKTERENDE: Dakark AS	A3	DATO: 07.05.19	Org. nr: 976598407
TEGNINGENE MÅ IKKE KOPIERES ELLER BENYTTES VED UTFØRELSE AV ARBEIDER UTEN MEDVIRKNING FRA DAKARK AS TEGNINGENE ER IKKE GYLDIG UTEN KVALITETSIKRINGSSYSTEMET TIL DAKARK AS			TEGNER: NJR	Tegningsnr. 505



	BRA	BYA	Omkrets	BTA	Oppvarmet Volum	PRIMÆR P-ROM	SEKUNDER S-ROM
1.etg	174,7 m ²			191,6 m ²	286,1 m ³	110,1 m ²	64,6 m ²
2.etg	119,2 m ²			131,3 m ²	286,1 m ³	119,2 m ²	0 m ²
SUM	293,9 m ²	216,3 m ²	43,9 m	322,9 m ²	572,2 m ³	229,3 m ²	64,6 m ²

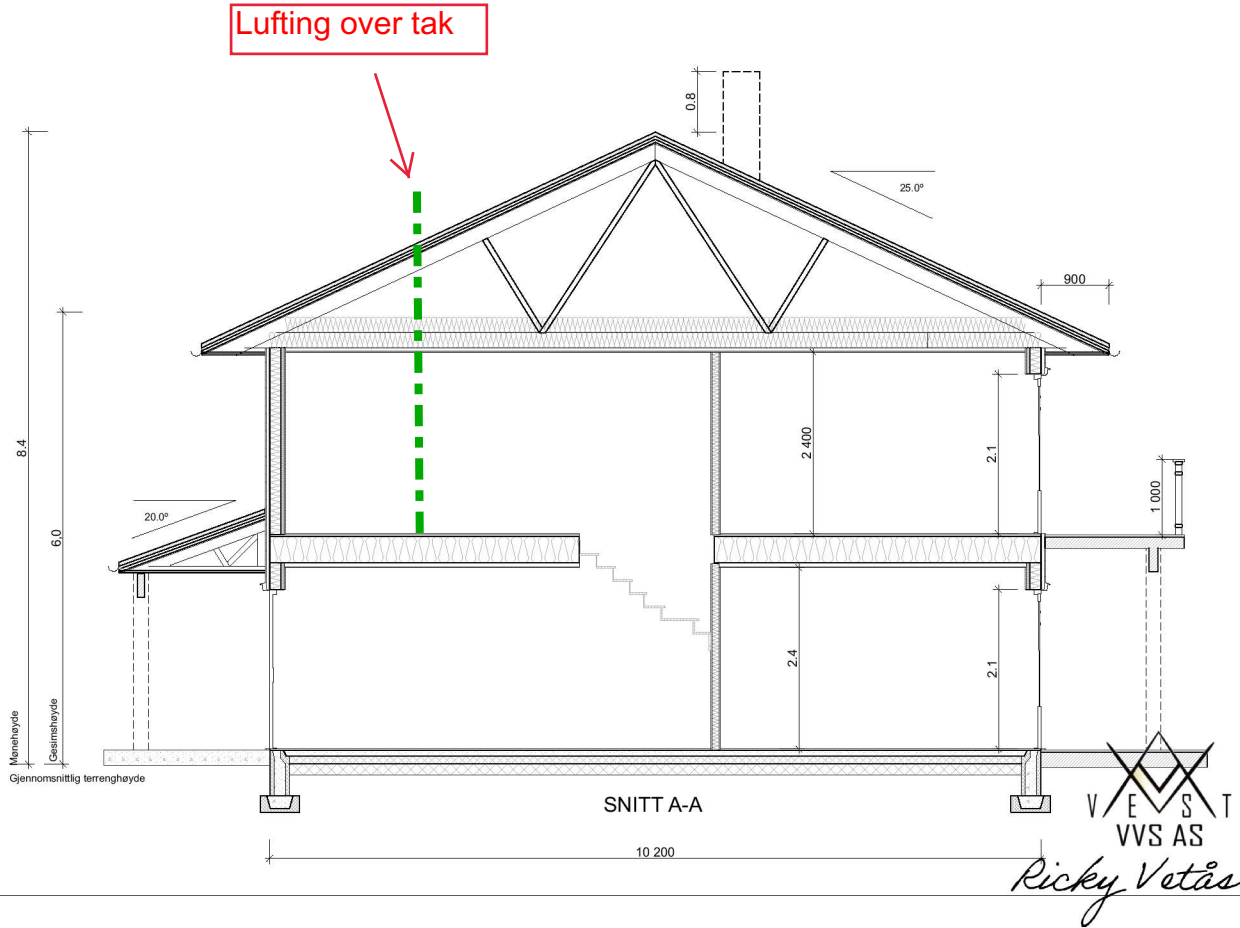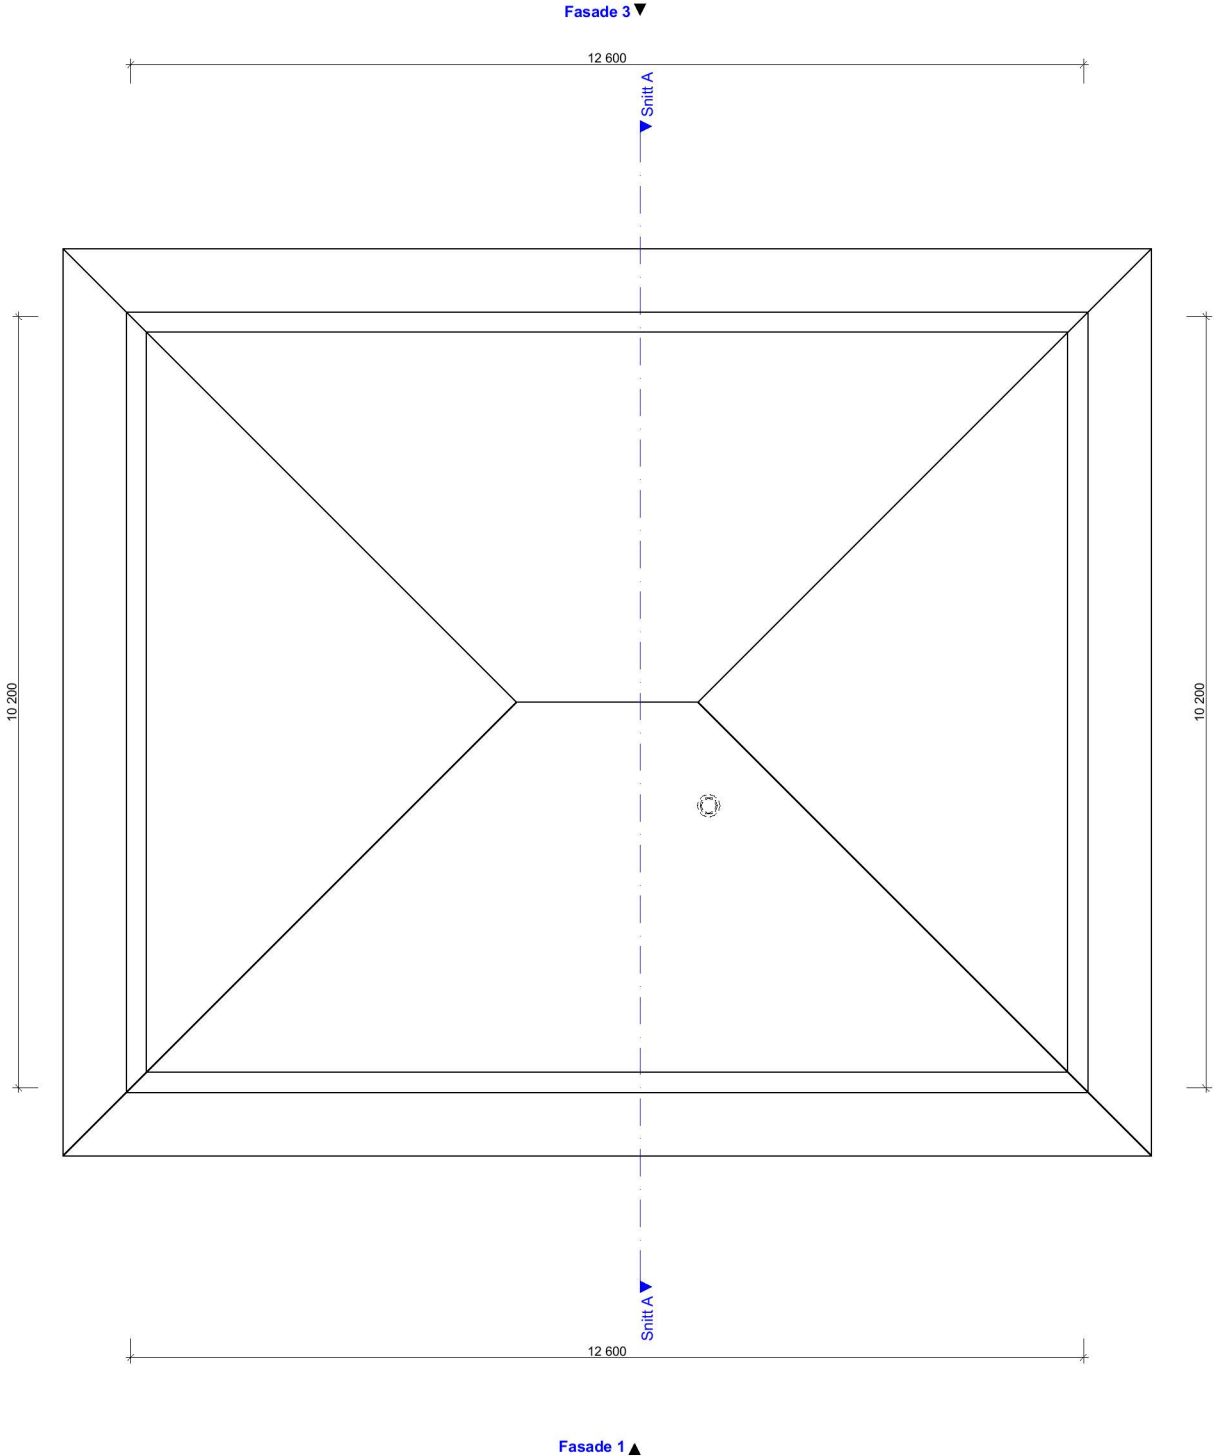

BYGGESØKNADSTEGNING
Takplan og snitt

Tiltakshaver: Bachmann Nilsen	Tiltak: Lindås Kommune	Gnr./Bnr. 196/68
Leverandør: Seim Bygg AS Nesbrekka 28 Seim 5912	ANSVARLIG PROSJEKTERENDE: Dakark AS	A3
TEGNINGENE MÅ IKKE KOPIERES ELLER BENYTTES VED UTFØRELSE AV ARBEIDER UTEN MEDVIRKNING FRA DAKARK AS TEGNINGENE ER IKKE GYLDIG UTEN KVALITETSIKRINGSYSTEMET TIL DAKARK AS		

BYGGMANN®

MÅL: 1:100,	Prosjektnr. 1055-19
DATO: 07.05.19	Org. nr: 976598407
TEGNER: NJR	Tegningsnr. 506
www.byggmann.no	





BYGGESØKNADSTEGNING
Perspektiv

Tiltakshaver: Bachmann Nilsen	Tiltak: Lindås Kommune	Gnr./Bnr. 196/68
Leverandør: Seim Bygg AS Nesbrekka 28 Seim 5912	ANSVARLIG PROSJEKTERENDE: Dakark AS	A3
TEGNINGENE MÅ IKKE KOPIERES ELLER BENYTTES VED UTFØRELSE AV ARBEIDER UTEN MEDVIRKNING FRA DAKARK AS TEGNINGENE ER IKKE GYLDIG UTEN KVALITETSIKRINGSYSTEMET TIL DAKARK AS		

BYGGMANN®

MÅL:	Prosjektnr. 1055-19
DATO: 07.05.19	Org. nr: 976598407
TEGNER: NJR	
www.byggmann.no	Tegningsnr. 507

