


D-1

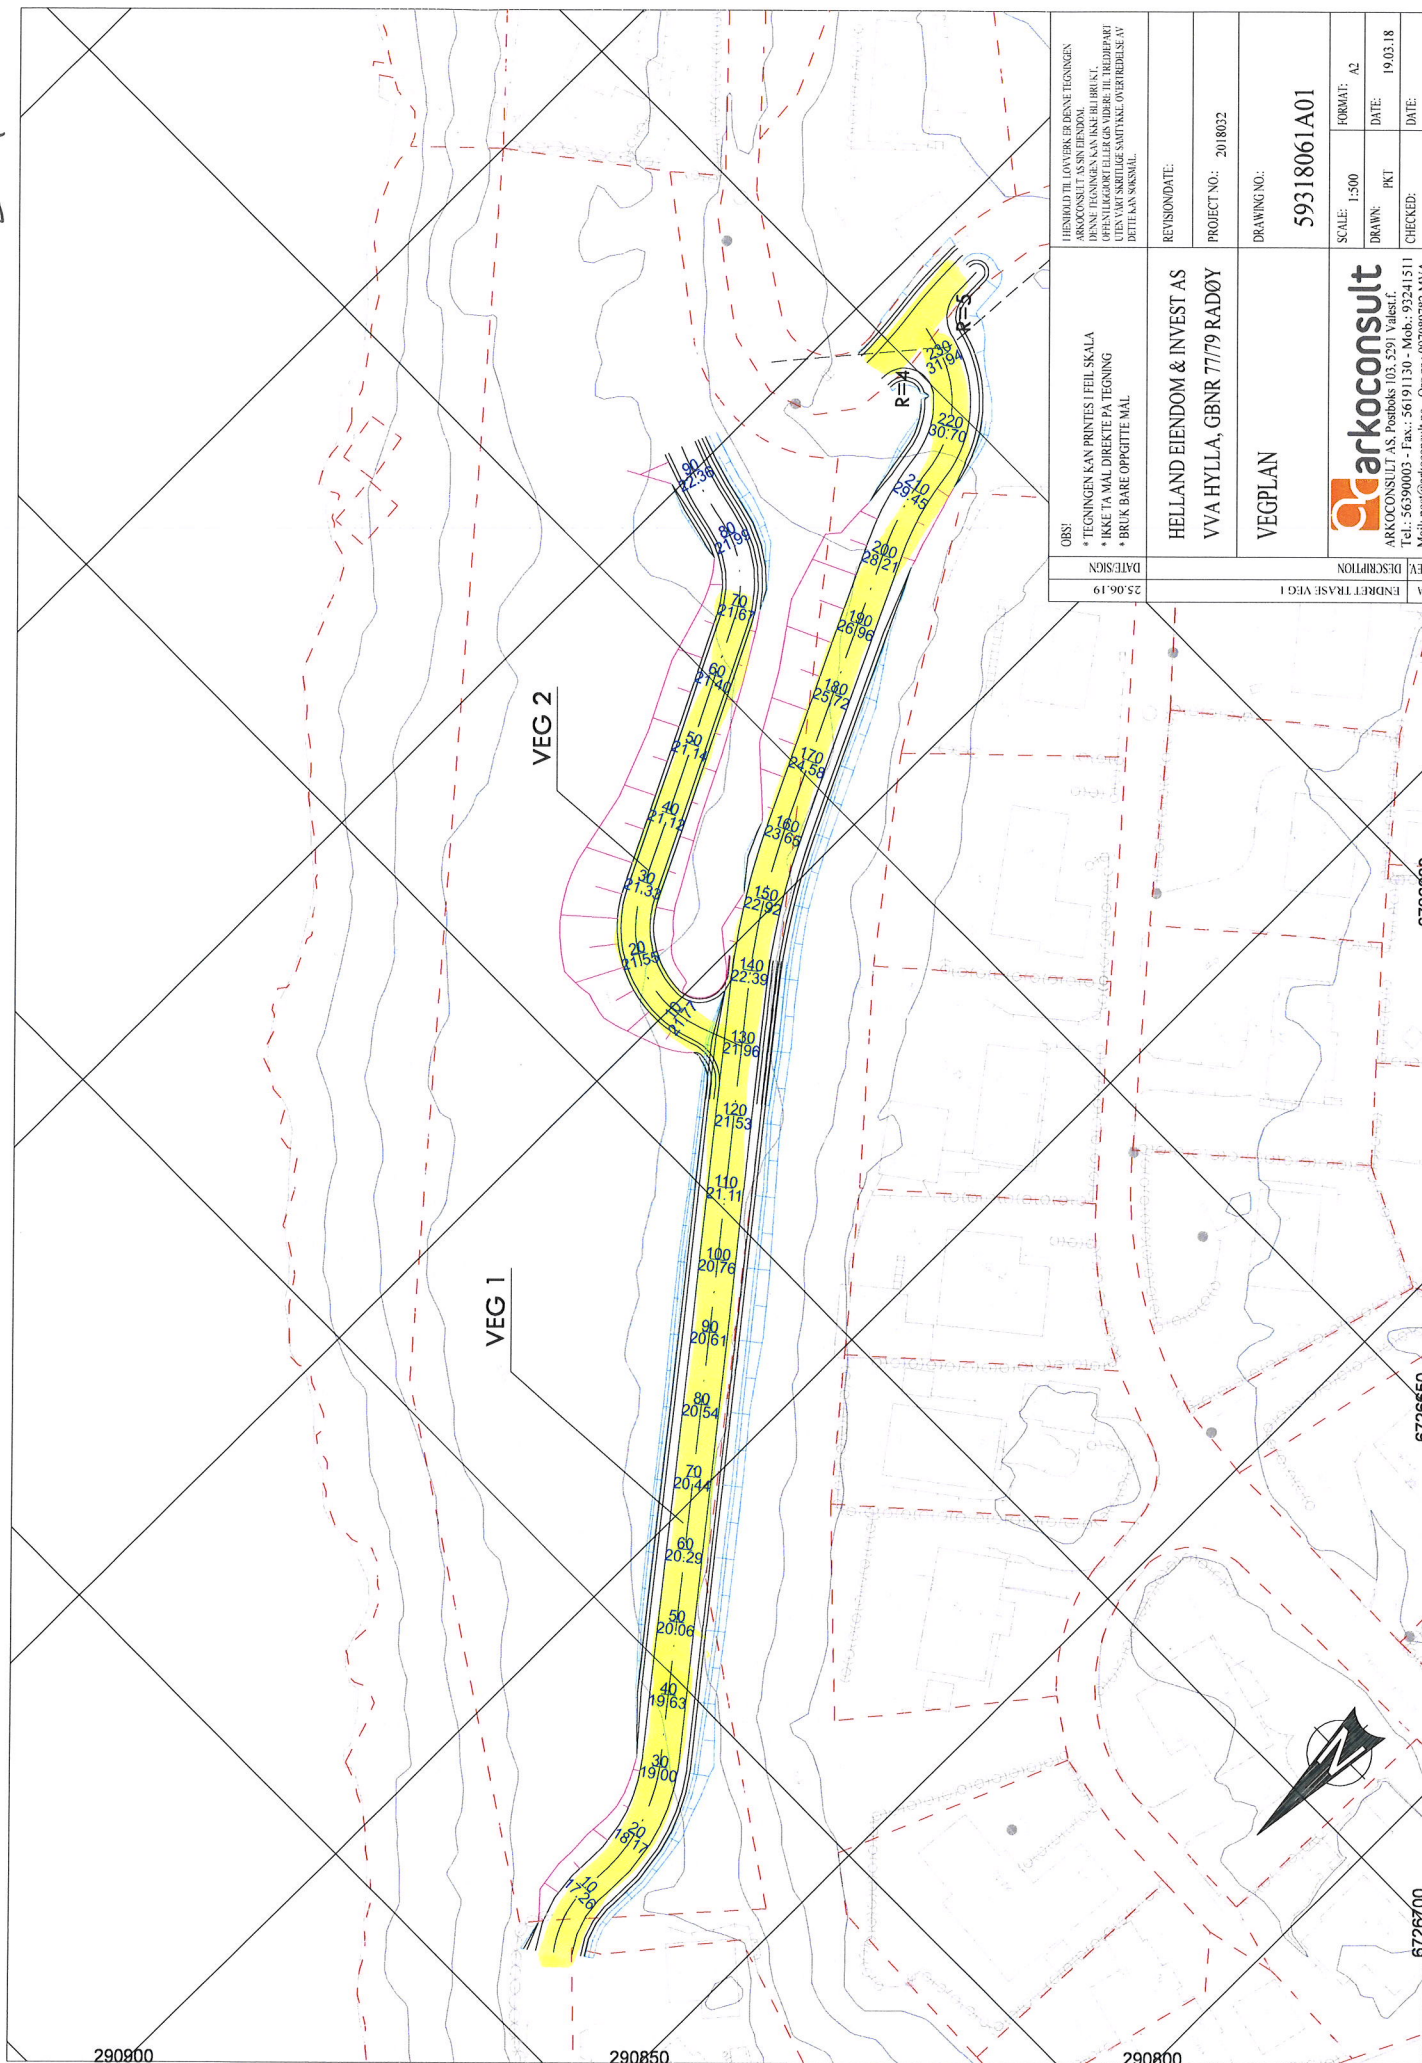

OBS! * TEGNINGEN KAN PRINTES I FEIL SKALA * IKKE TA MAL DIREKTE PÅ TEGNING * BRUK BARE OPPGITTE MAL	DATE/SHOWN	25.06.19							
	HELLAND EIENDOM & INVEST AS VVA HYLLA, GBNR 77/79 RADØY								
	VEGPLAN								
	DRAWING NO.: 59318061A01								
	PROJECT NO.: 2018032	REVISIONSDATE:							
REVISIONSDATE:	PROJECT NO.: 2018032	DRAWING NO.:	59318061A01	SCALE: 1:500	FORMAT: A2	DRAWN: PKT	DATE: 19.03.18	CHECKED:	DATE:
HELLAND EIENDOM & INVEST AS VVA HYLLA, GBNR 77/79 RADØY		VEGPLAN		ARKOCONSULT AS, Postboks 105, 5291 Valesst Tel: 56350005 - Fax: 56191130 - Mob: 95241511 Mail: post@arkoconsult.no - Org.nr: 99708782 NVA					