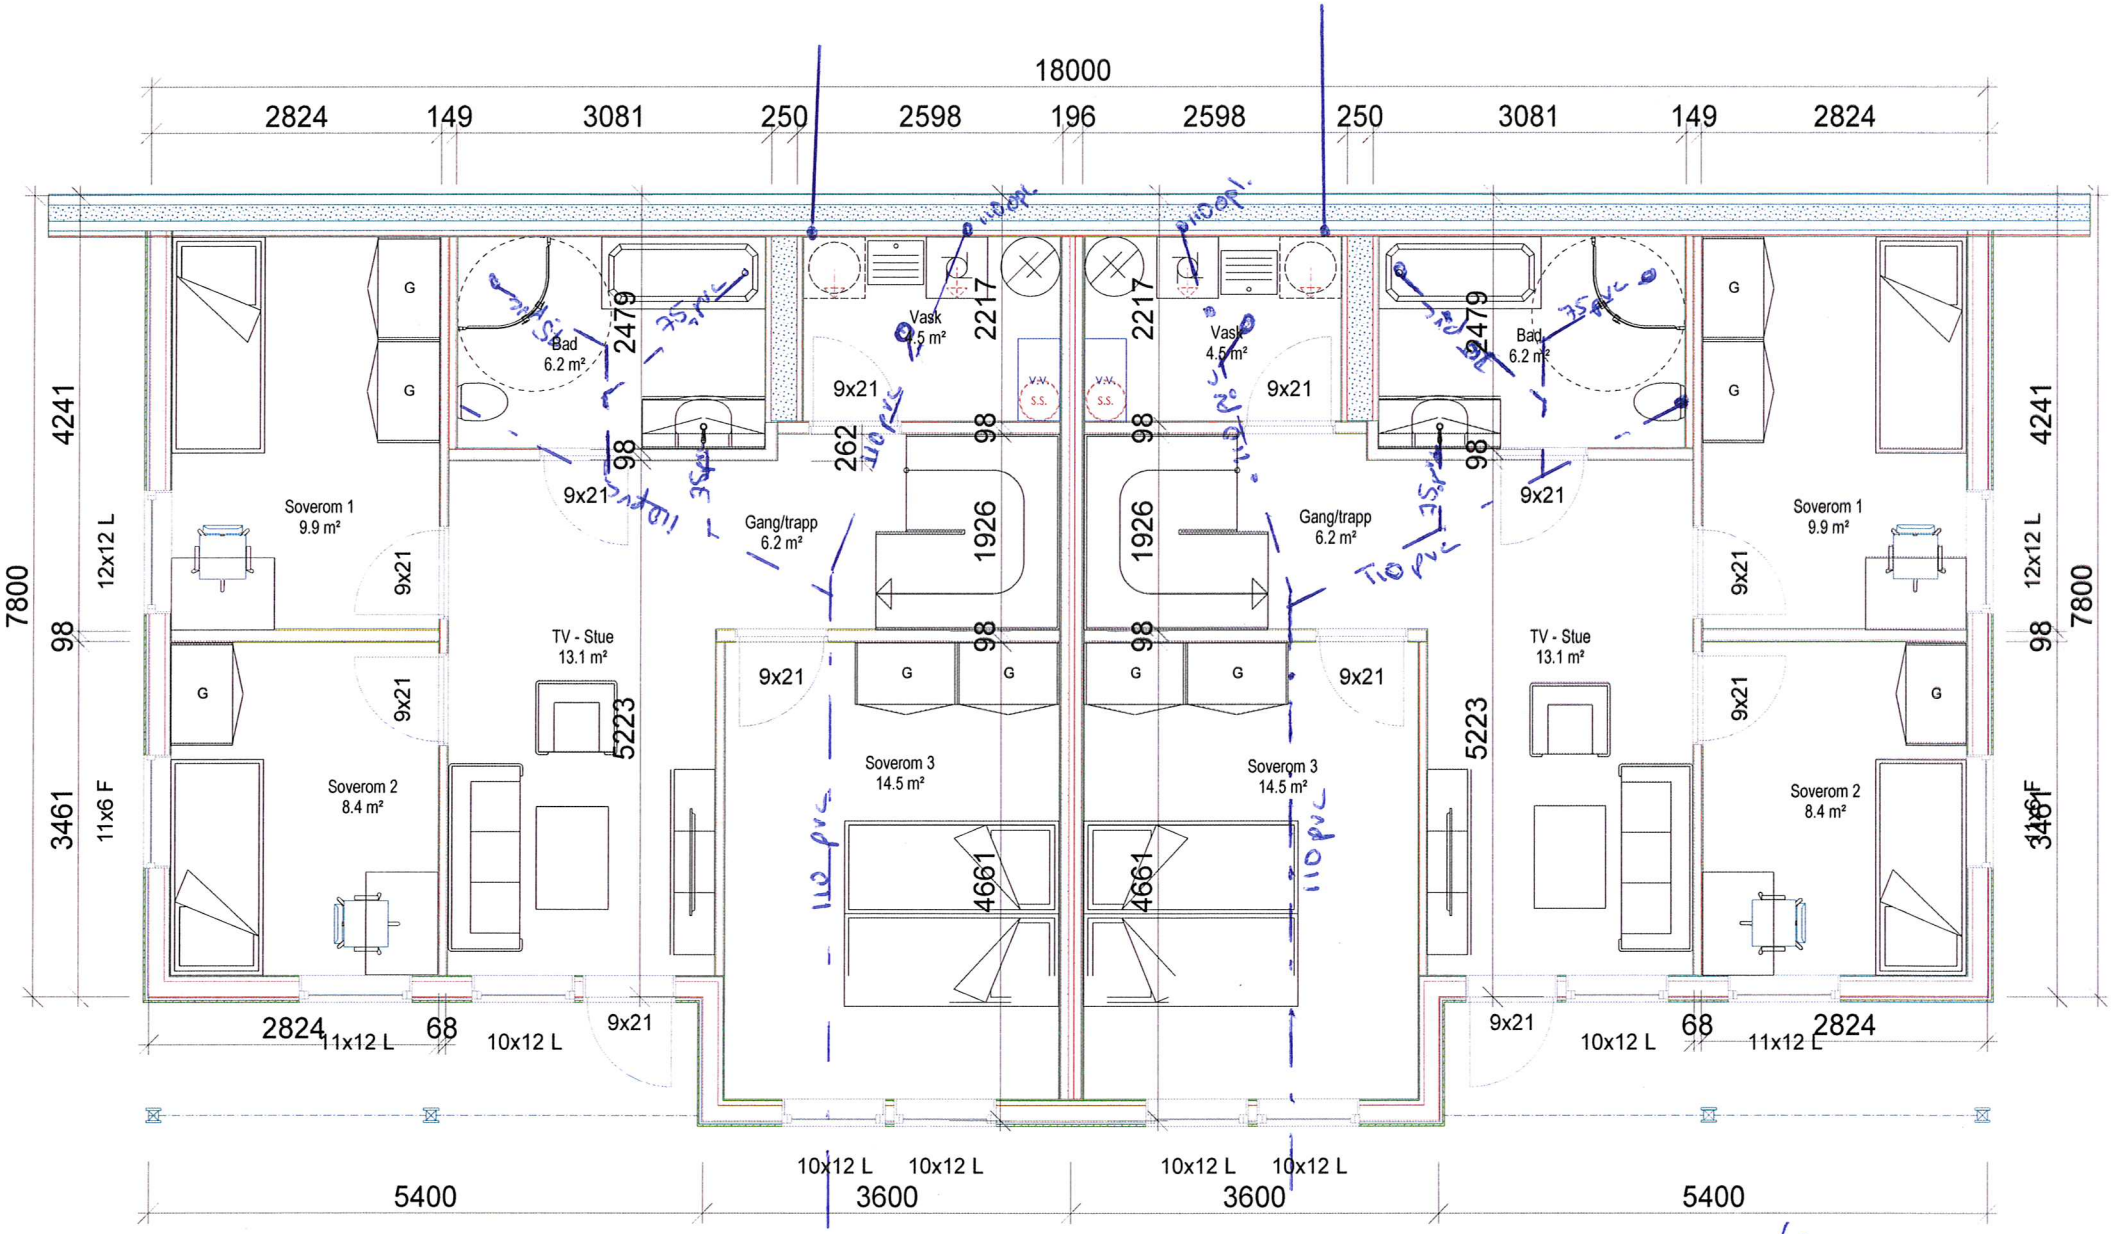
18000
2824
149
3081
250
2598
196
2598
250
3081
149
2824
7800
4241
98
3461
12x12 L
11x6 F
Soverom 1
9.9 m²
Soverom 2
8.4 m²
TV - Stue
13.1 m²
Bad
6.2 m²
Vask
4.5 m²
Gang/trapp
6.2 m²
Soverom 3
14.5 m²
2479
2217
262
1926
5223
4661
9x21
G
V.V.
S.S.
2824
11x12 L
68
10x12 L
5400
3600
3600
5400

Odd Atle

Rev.:	Tekst:				Sign.:	Dato:
Dato 06.04.2017	DAK R.Sætre	Målenhet m.	Målestokk A3 1:500		Terje J. Ledahl AS Nordnesvegen 21, 5005 Bergen	
Filnavn	Underlag:	Godkjent				

Olsvollmarka

Radøy kommune

Situasjonsplan veg og VA

01599-100

CAD SERVICE VEST
tlf 930 124 35 fax 401 150 66 www.CadServiceVest.com