

D 1-1

# SITUASJONSKART

Gnr/Bnr: Gnr 18 Bnr 18  
Adresse: Søfteland, Per  
Eigar/søkar: Søfteland, Per  
Kvalitet : FKB-B






Målestokk: 1:500  
Dato: 13.03.2019




MELAND  
KOMMUNE



Gjeldande plan : Kommuneplan  
Planformål : Bustad  
Vår referanse: HOK

-  Gjerde
-  Usikker eigedomsgrænse
-  Målt eigedomsgrænse
-  Bolighus
-  Andre bygg

Sign. ....

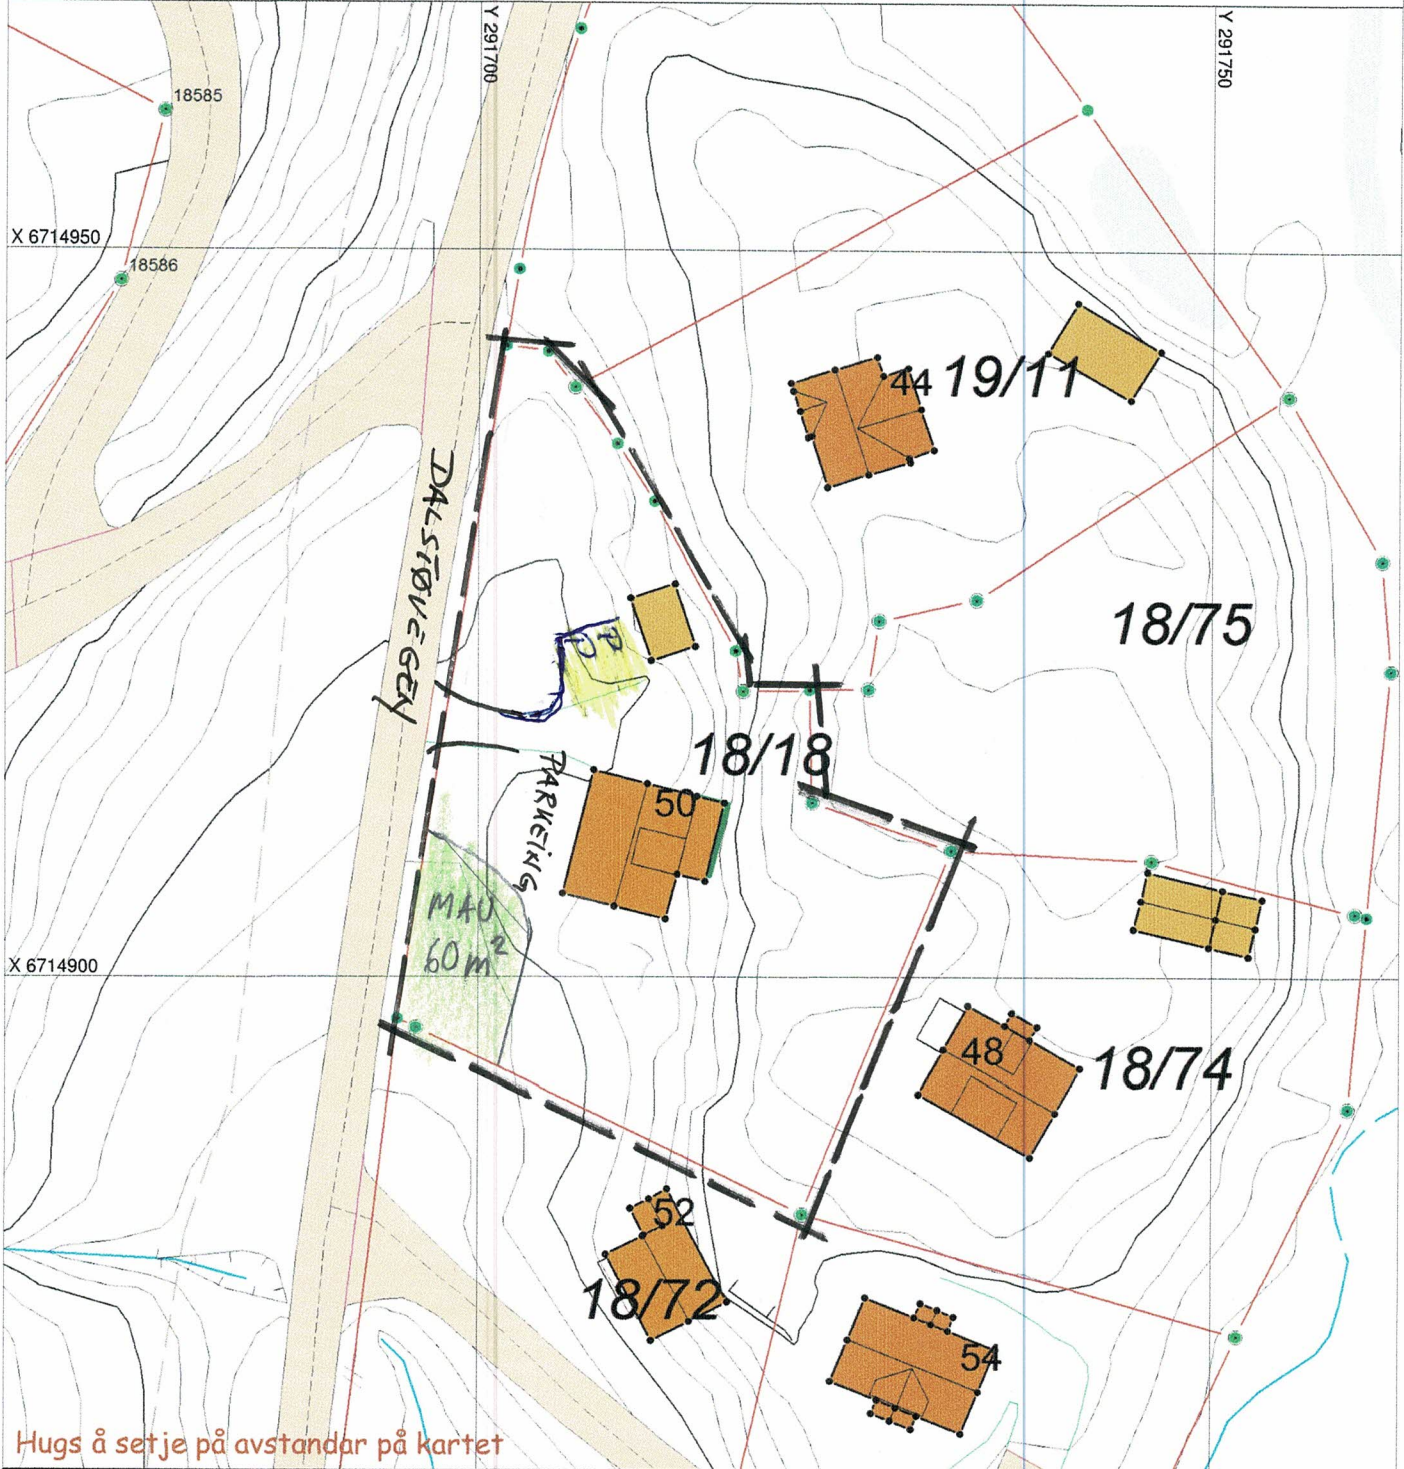

## SITUASJONSPLAN

 Tiltak

Underskrift Situasjonsplan

Dato