




E 1.

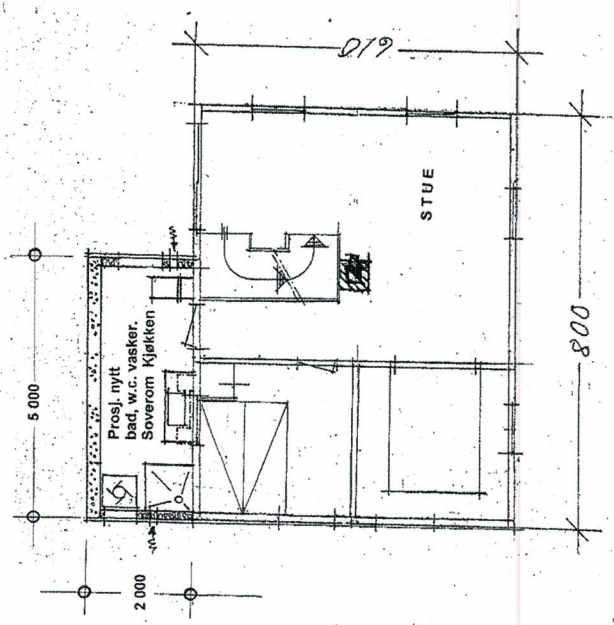


Plan av 1. ETASJE

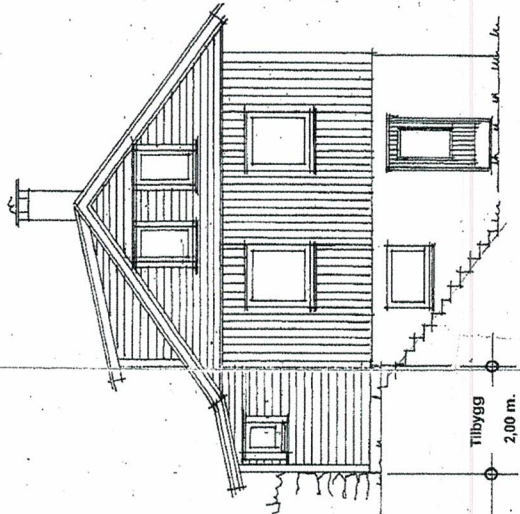


Fasade mot NORD

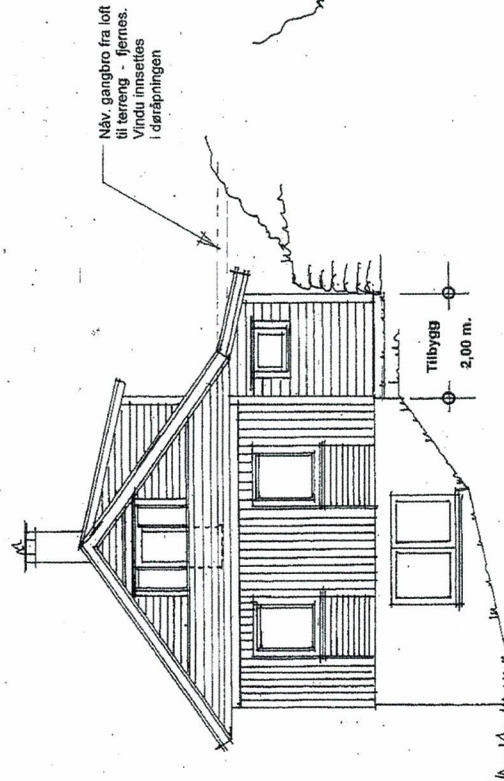

Fasade mot SYD

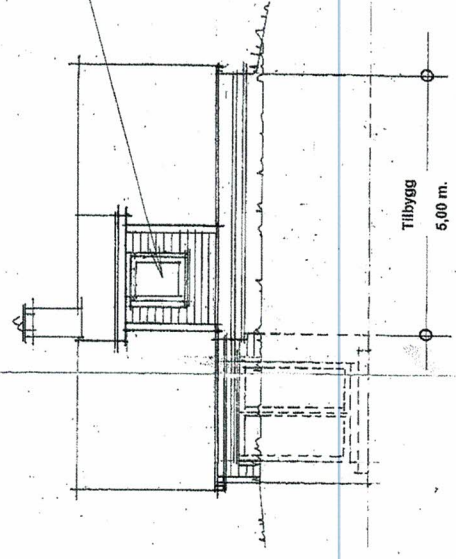

Fasade mot ØST

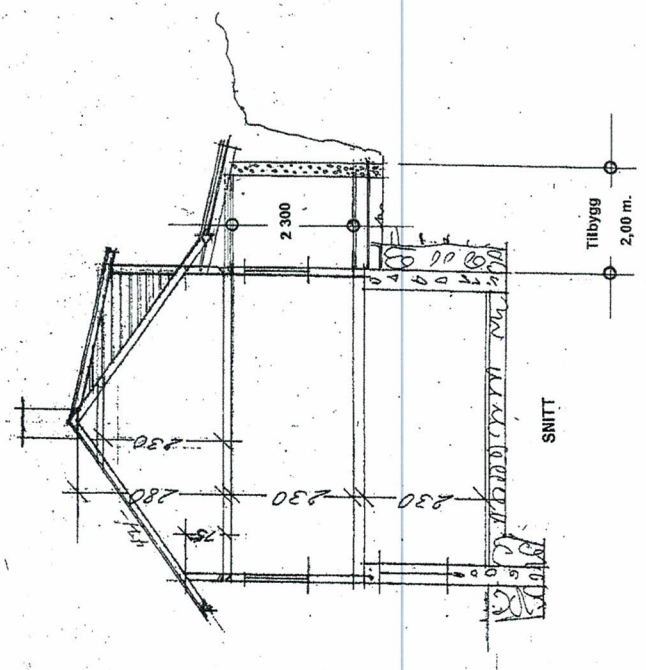

SNITT