

AVTALE OM GRENSEJUSTERING.

Det er i dag inngått avtale om å justere grensa mellom gbnr 452/6 på den eine sida og gbnr 452/25 på den andre. Eit areal på 39m² vert einsidig ført over frå gbnr 452/6 til gbnr 452/25. Den nye grenselina mellom eigedomane vert definert av punkta 4, 1, 2 og 3 jfr. kartskisse side 2. Denne justeringa går ikkje ut over rettar og plikter på nokon av eigedomane.

Ved grensejustering mellom eigedomar som vert brukt som felles bustad må sivilstatus opplysast. Avtalen må underskrivast av ektefelle/registrert partner for eigedom med felles bustad, sjølv om ektefelle/registrert partner ikkje er heimelshavar, jf ekteskapslova § 32.

Dato	gbnr 452/6	Signatur	Sivilstatus	Signatur	Sivilstatus
------	------------	----------	-------------	----------	-------------

Dato	gbnr 452/6	Signatur	Sivilstatus	Signatur	Sivilstatus
------	------------	----------	-------------	----------	-------------

Dato	gbnr 452/25	Signatur	Sivilstatus	Signatur	Sivilstatus
------	-------------	----------	-------------	----------	-------------

13.2.20 Bente Eide pensjonist
gift

Dato	gbnr 452/25	Signatur	Sivilstatus	Signatur	Sivilstatus
------	-------------	----------	-------------	----------	-------------

13.2.20 Harald Eide gift
pensjonist

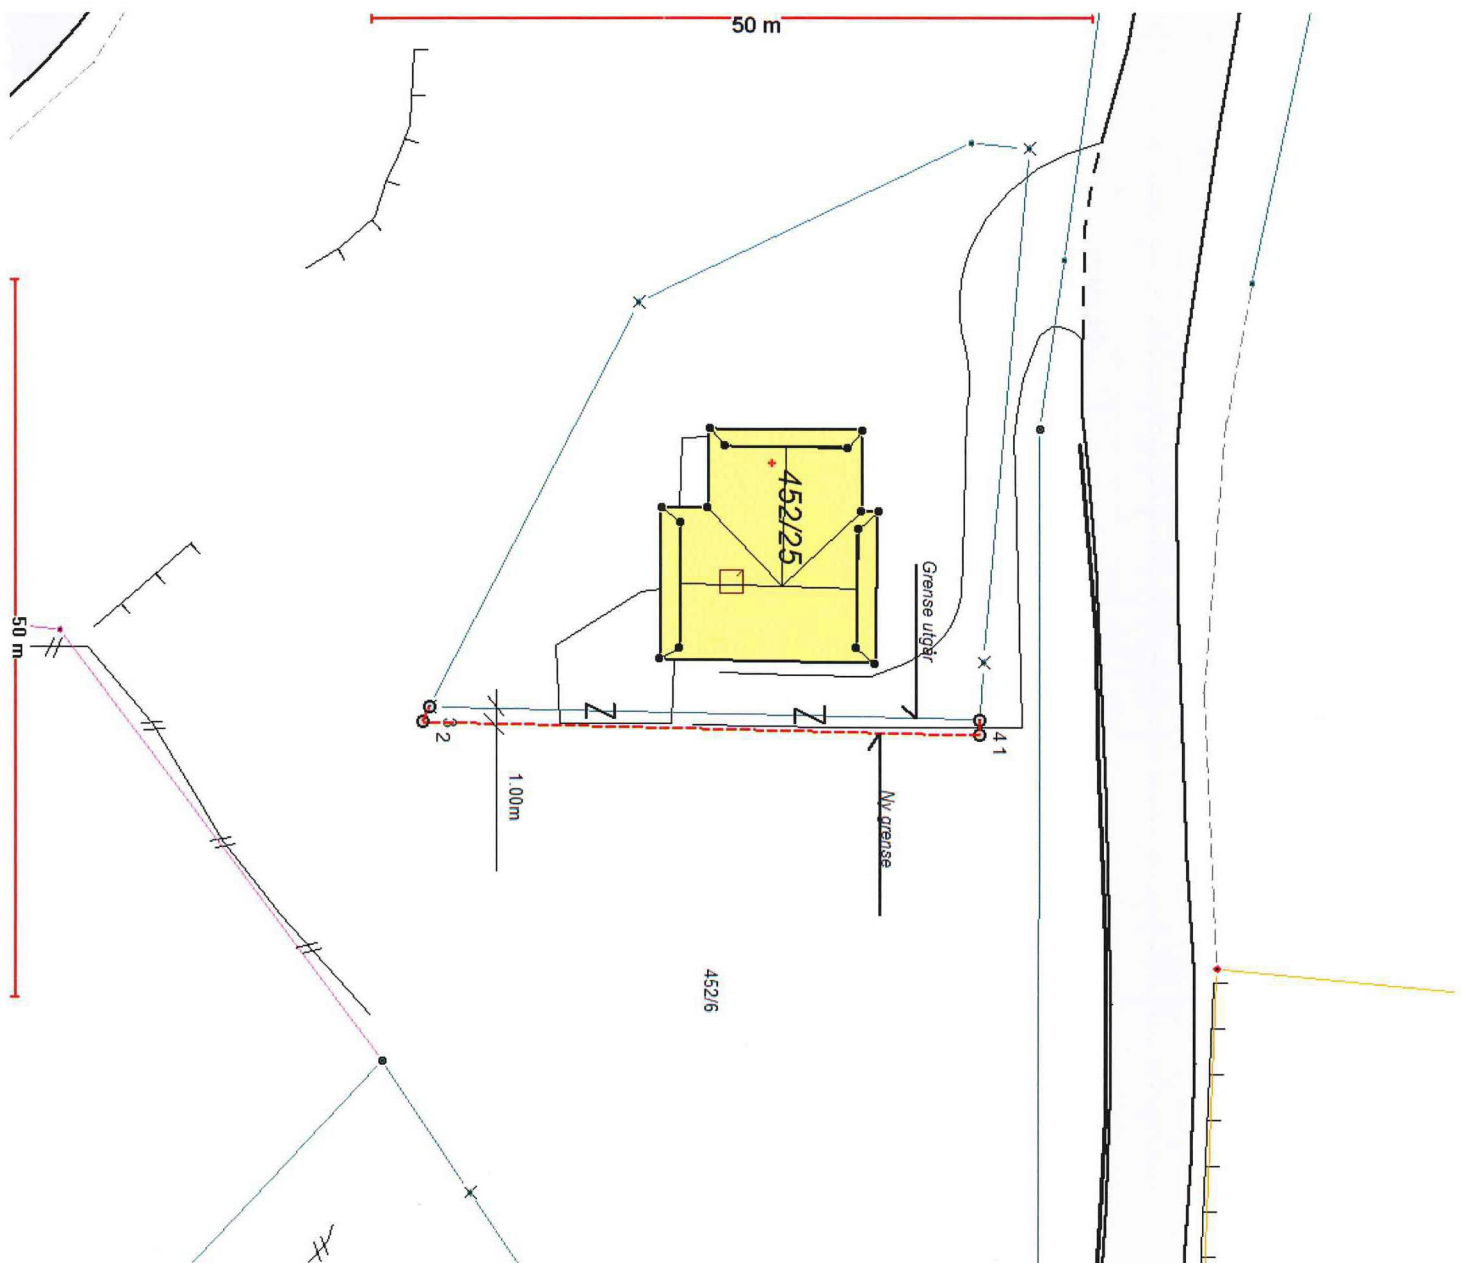

AVTALE OM GRENSEJUSTERING.

Det er i dag inngått avtale om å justere grensa mellom gbnr 452/6 på den eine sida og gbnr 452/25 på den andre. Eit areal på 39m² vert einsidig ført over frå gbnr 452/6 til gbnr 452/25. Den nye grenselina mellom eigedomane vert definert av punkta 4, 1, 2 og 3 jfr. kartskisse side 2. Denne justeringa går ikkje ut over rettar og plikter på nokon av eigedomane.

Ved grensejustering mellom eigedomar som vert brukt som felles bustad må sivilstatus opplysast. Avtalen må underskrivast av ektefelle/registrert partner for eigedom med felles bustad, sjølv om ektefelle/registrert partner ikkje er heimelshavar, jf ekteskapslova § 32.

Dato	gbnr 452/6	Signatur	Sivilstatus	Signatur	Sivilstatus
------	------------	----------	-------------	----------	-------------

Dato	gbnr 452/6	Signatur	Sivilstatus	Signatur	Sivilstatus
------	------------	----------	-------------	----------	-------------





Dato	gbnr 452/25	Signatur	Sivilstatus	Signatur	Sivilstatus
------	-------------	----------	-------------	----------	-------------

13.2.20 Harald Eide ^{gift} Pensjonist

Dato	gbnr 452/25	Signatur	Sivilstatus	Signatur	Sivilstatus
------	-------------	----------	-------------	----------	-------------

13.2.20 Bente Eide ^{gift} pensjonist

