


Vallegg nr. 1 b
N6730434, Ø304917 +
21.2.2020

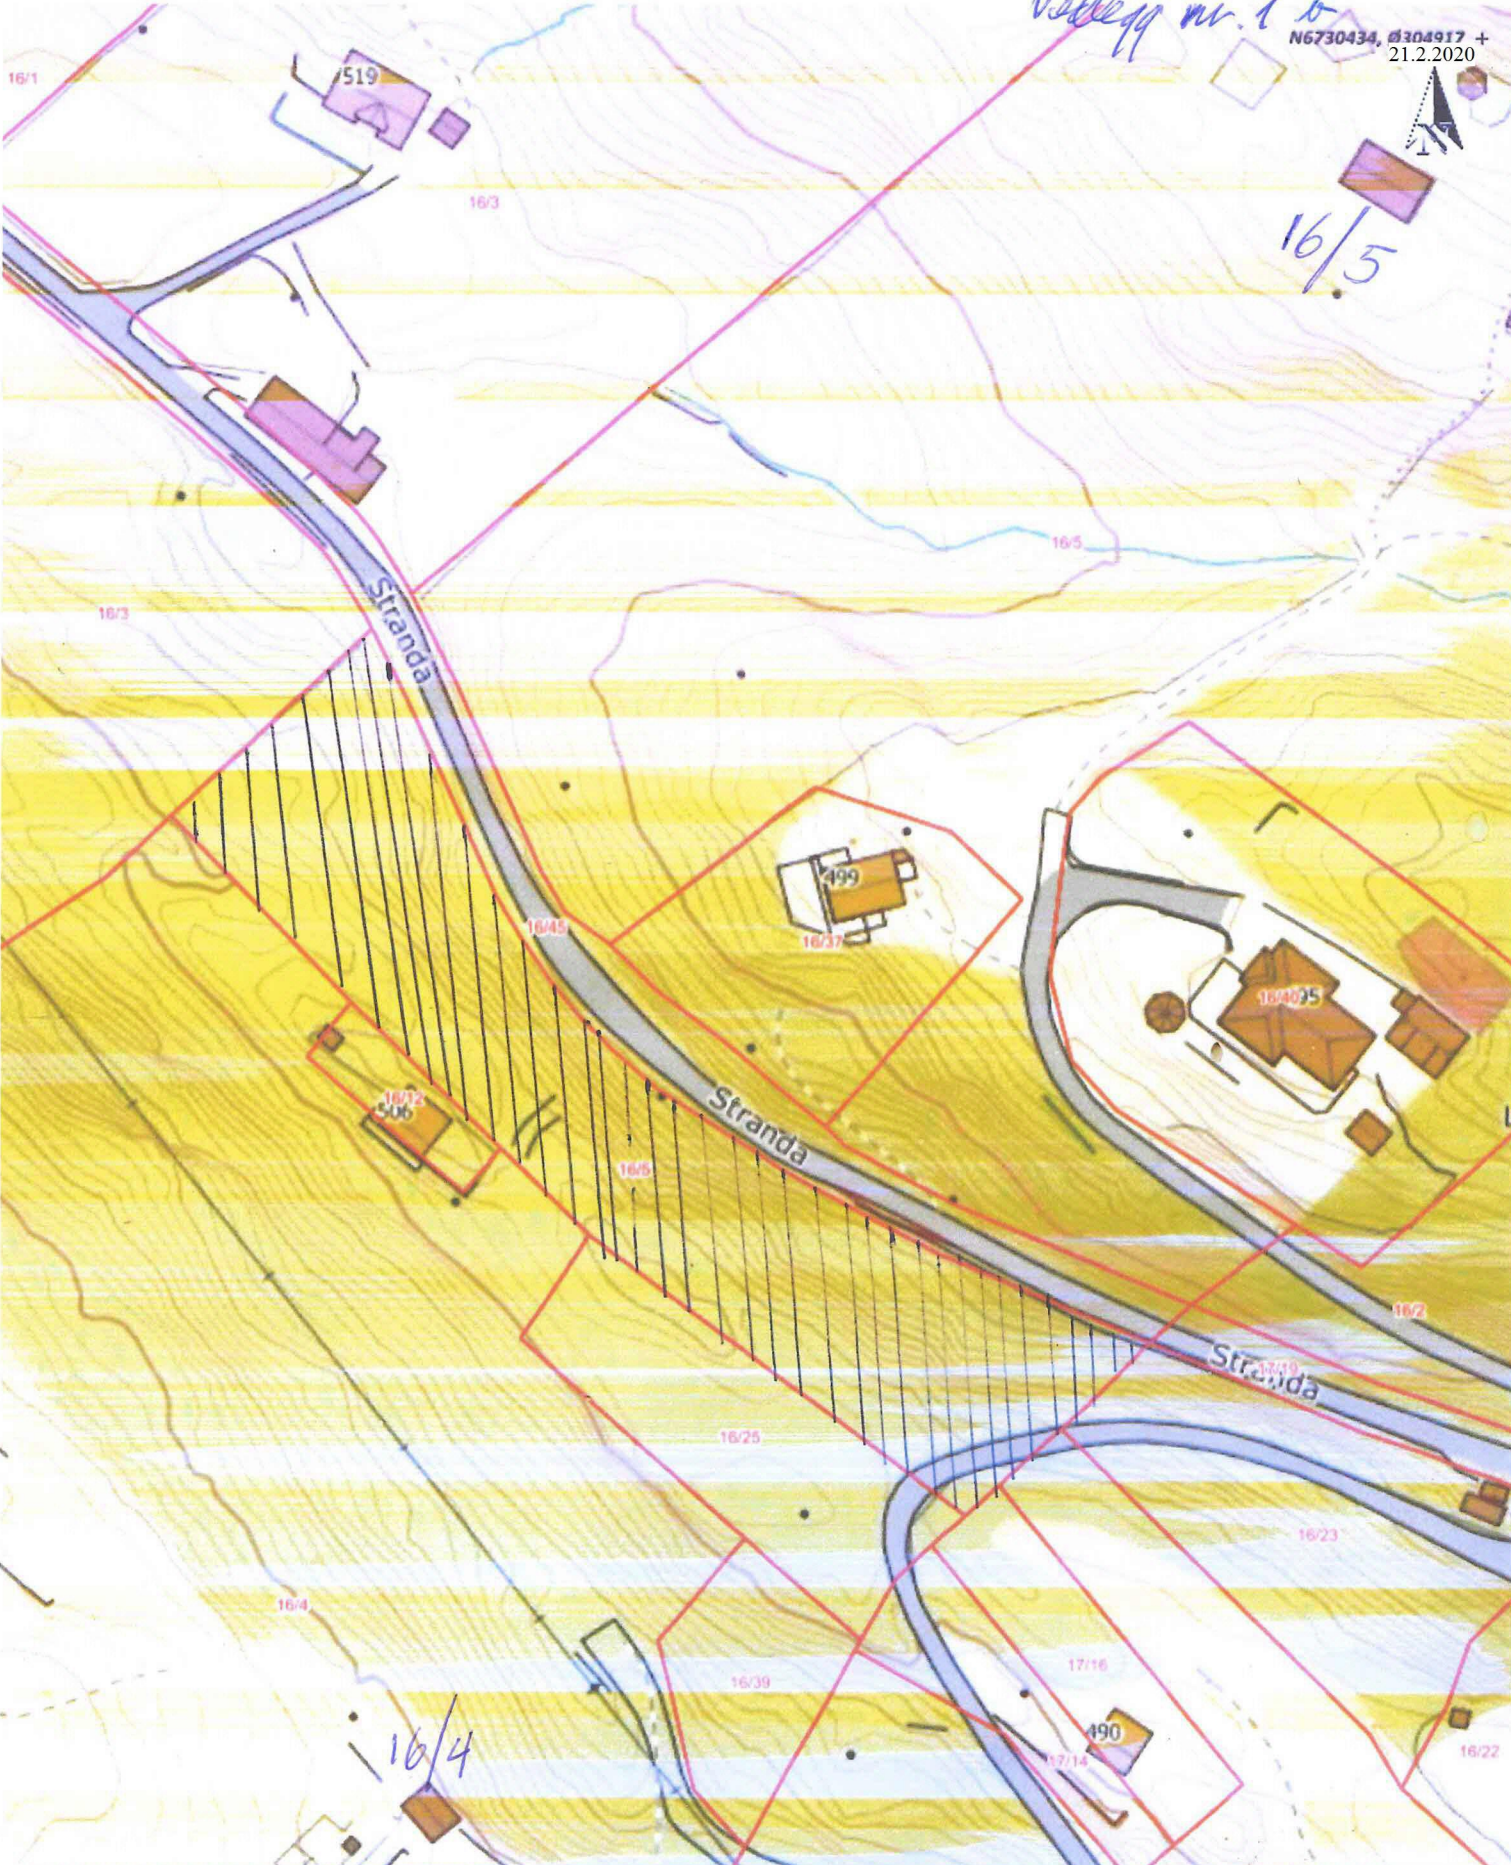

Situasjonskart -
Arealoverføring fra 16/5 til 16/4

Dato: 19-09-2019

Nordigi.no

Målestokk: 1:1 000

30m