

Q-1

SITUASJONSKART

Gnr/Brnr: 54/34, 49
Adresse: Skjelangervegen 930
Eigar/søkar: Steinar Korneliussen

Kvalitet : FKB-B

Gjeldande plan : Kommuneplan
Planformål : LNF

Vår referanse: Amg

Sign.




Målestokk: 1:500
Dato: 13.09.2019

MELAND
KOMMUNE



- Gjerde
- Usikker eigedomsgranse
- Målt eigedomsgranse
- Bolighus
- Andre bygg

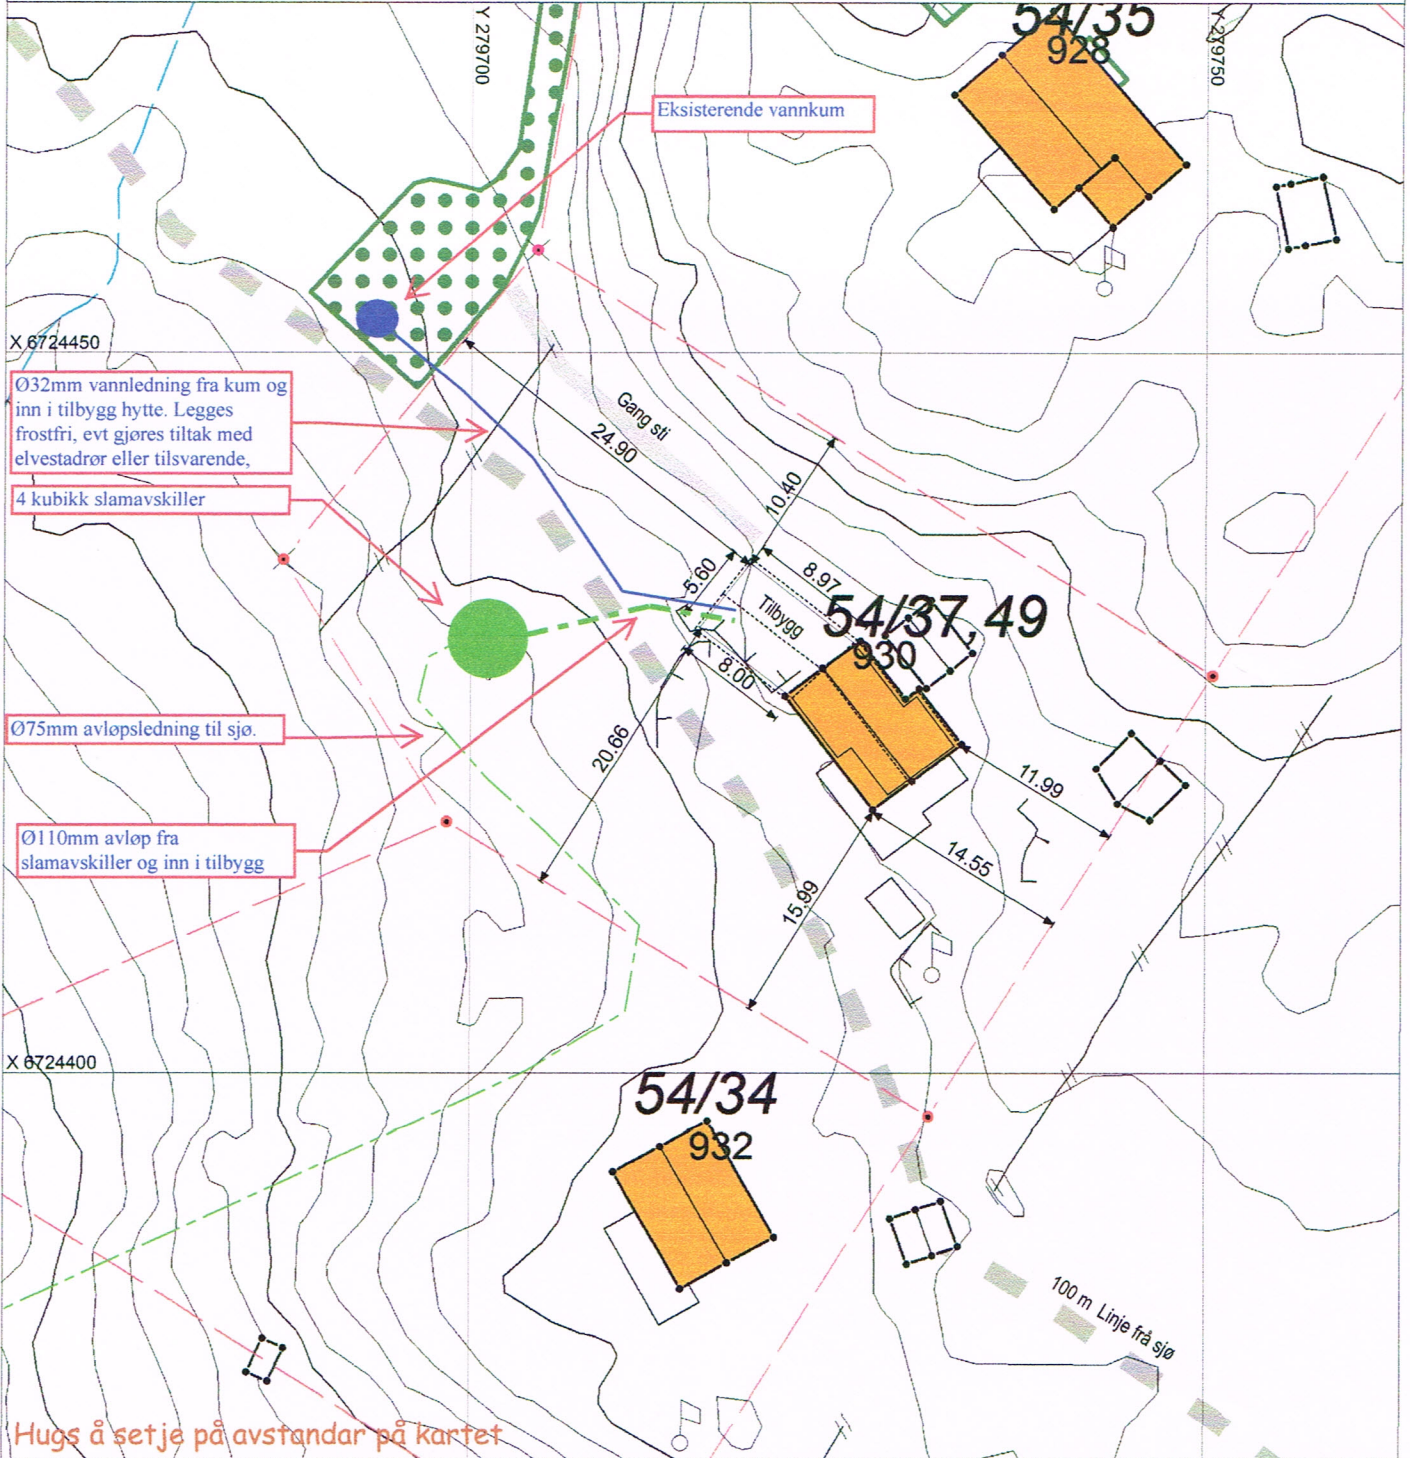

SITUASJONSPLAN

Tiltak



Einar Stusdal

17.02.2020

Underskrift Situasjonsplan

Dato

