




## Se eiendom

informasjon fra matrikkel og grunnboken

23/05 2018

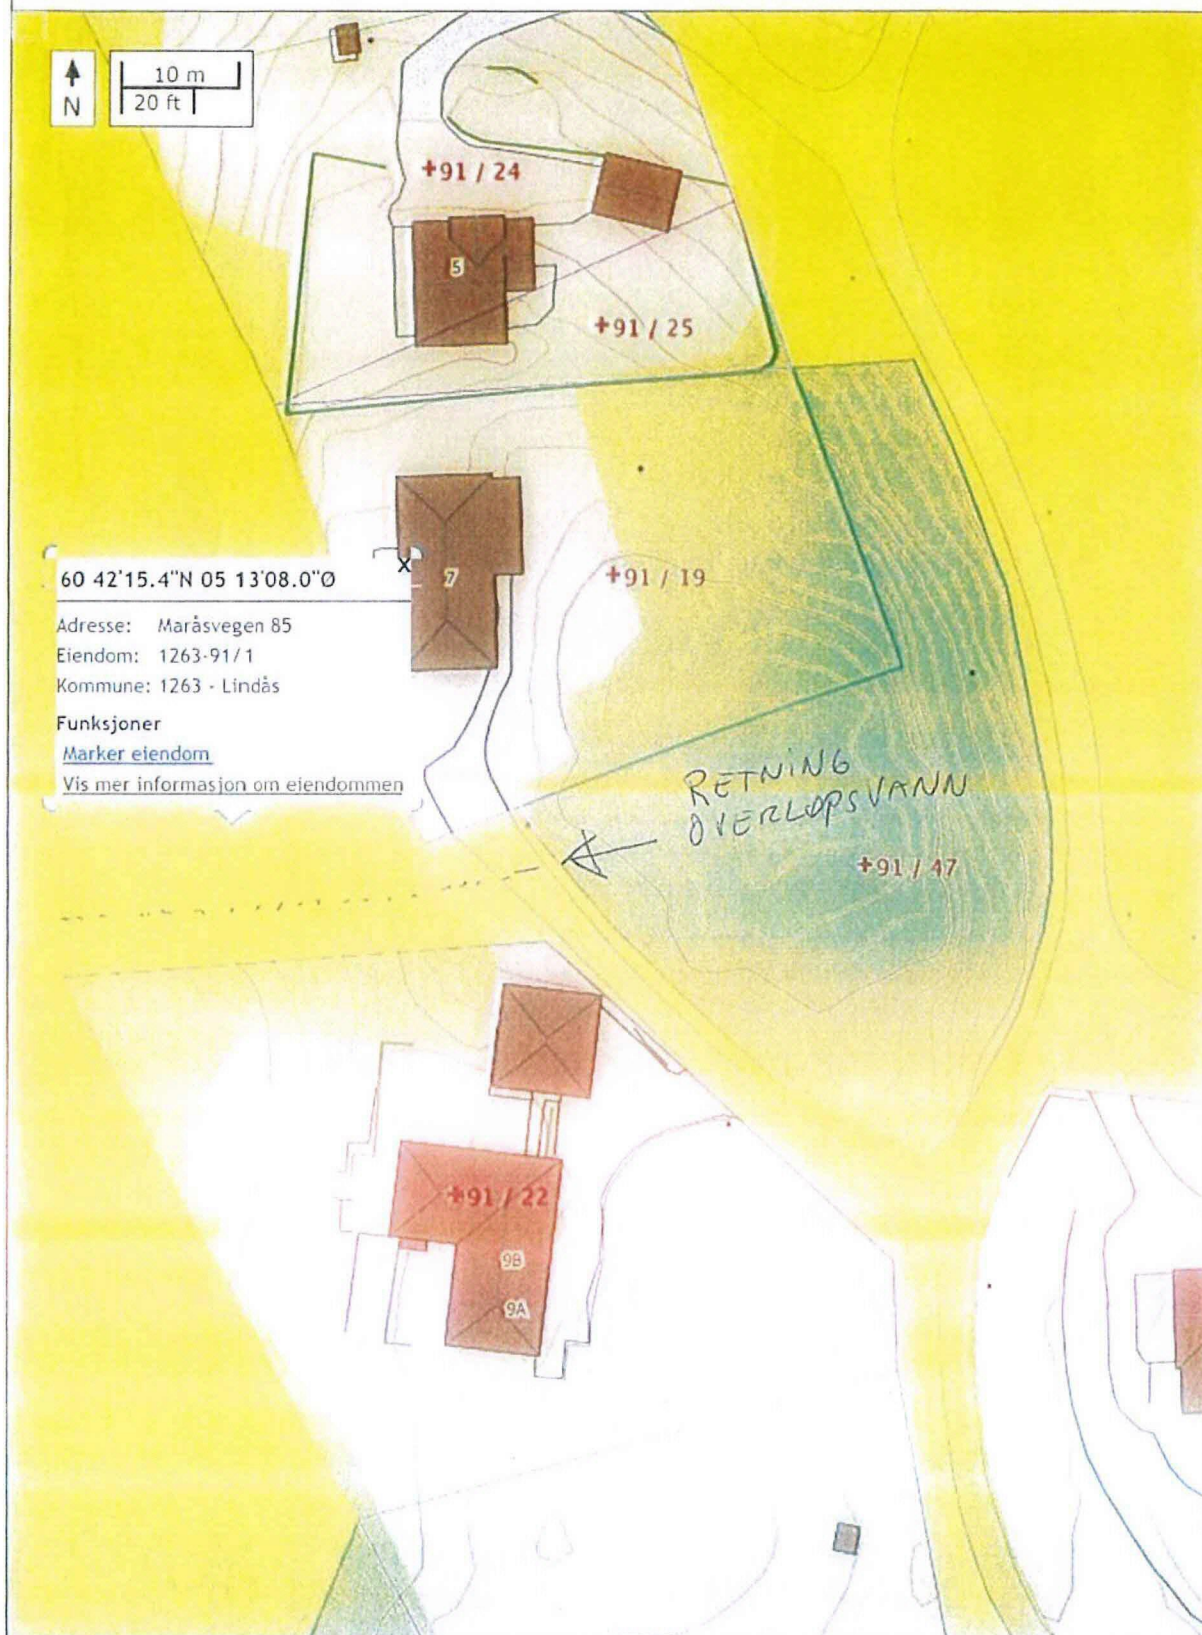

Vedlegg l. 1263-91/47