NHdigi.no

VEST VVS AS

22.02.2020

Einar Stusdal

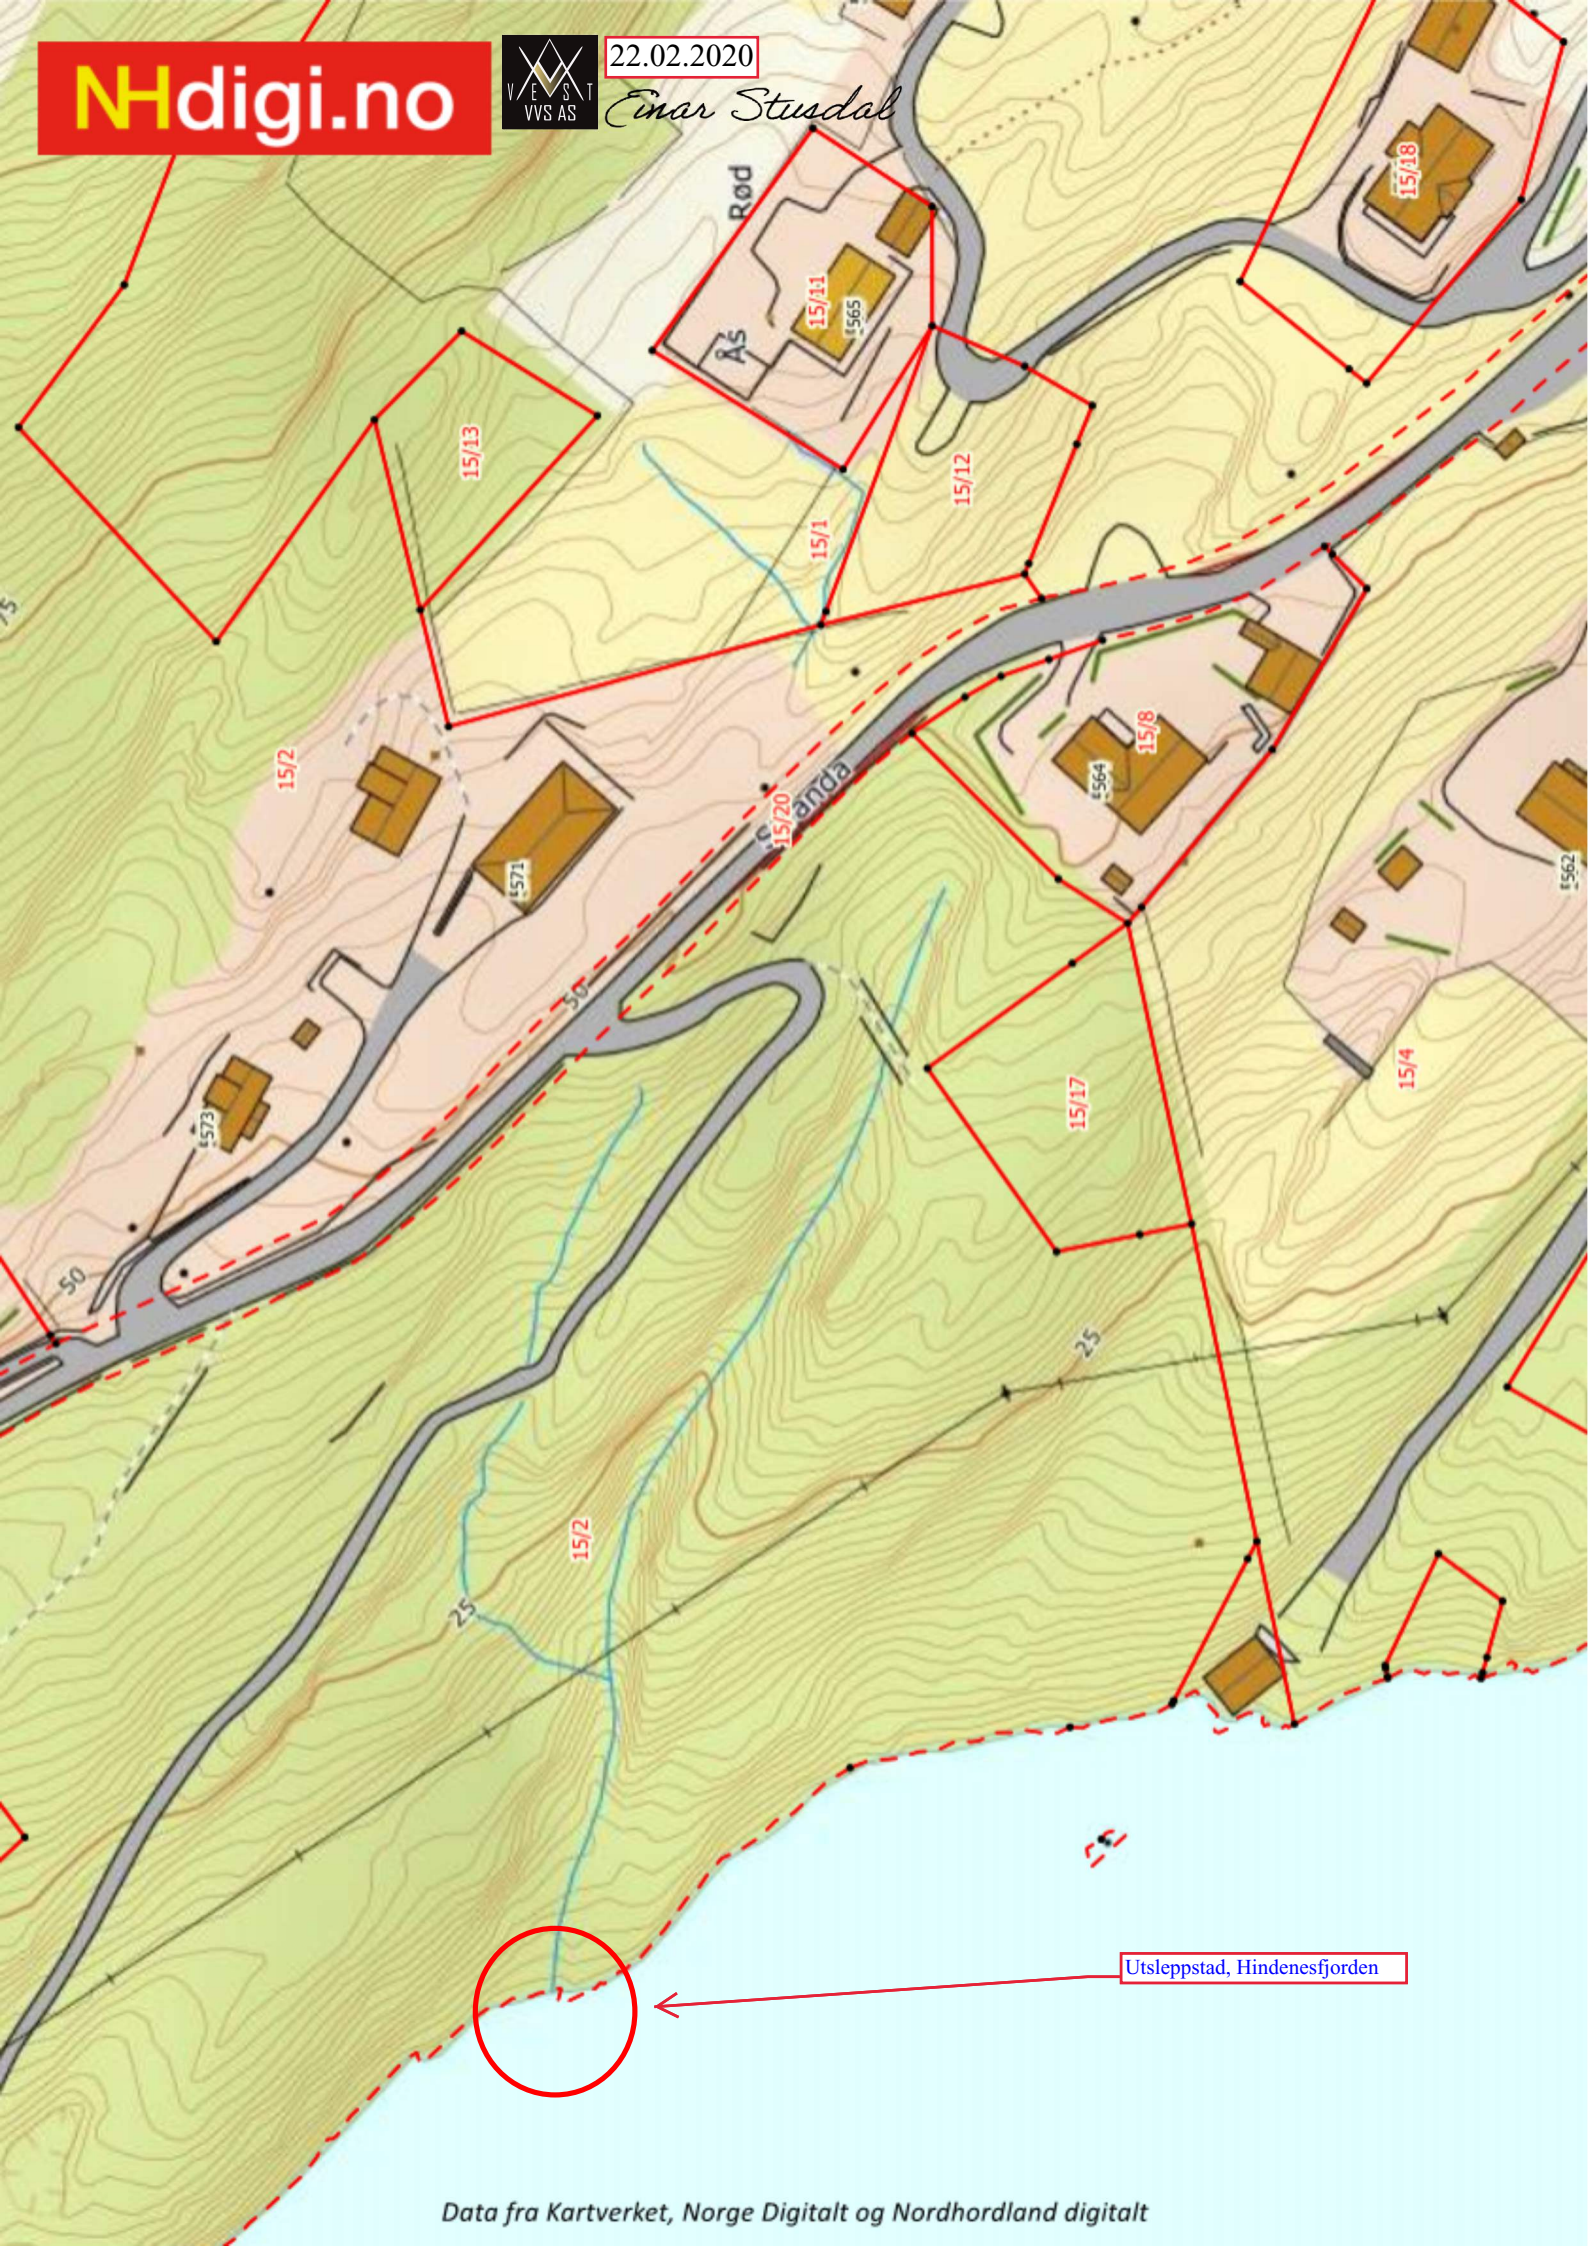

Data fra Kartverket, Norge Digitalt og Nordhordland digitalt